

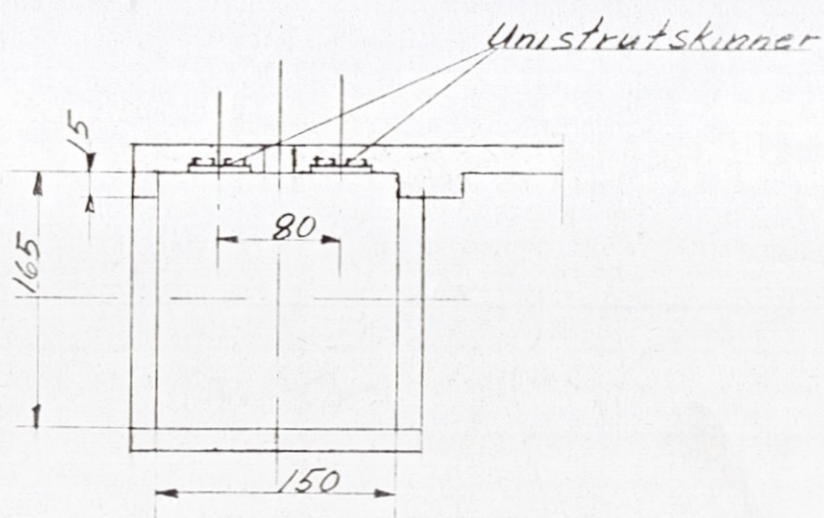


BYGNINGSSJEFEN
KRISTIANSUND N.
J.nr. 1097/1980

Godkjent til utførelse
Heiskontrollen Kristiansund N
10/10-1980 | *J. d. Kalsen*

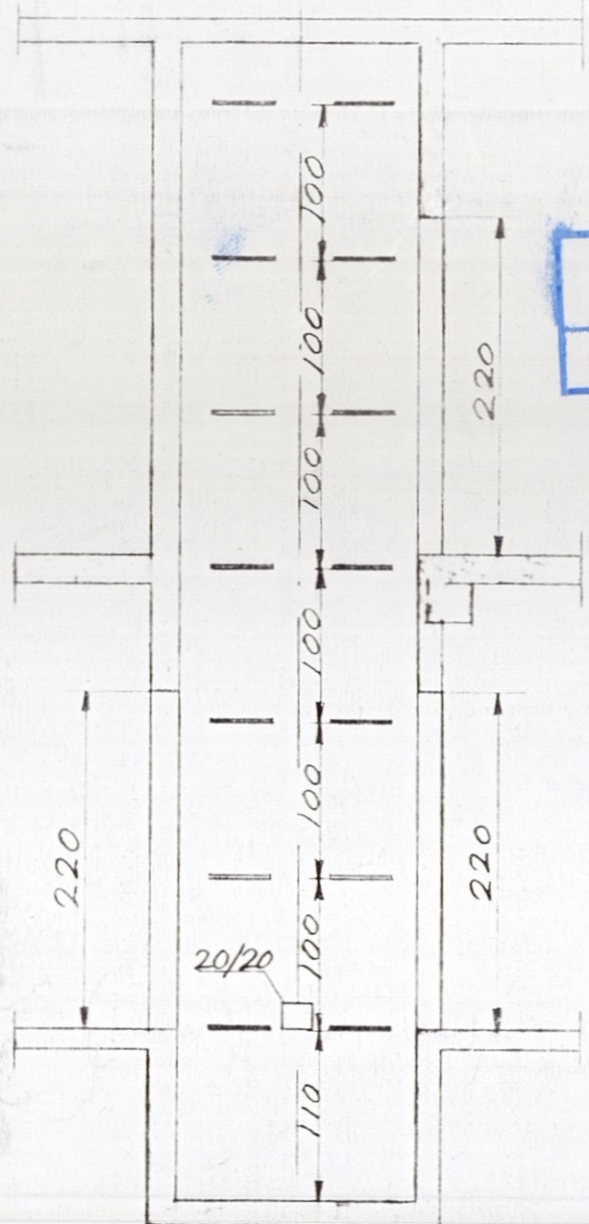

SANNE HEIS A.S AALESUND	Målestokk	Tegn	T.S. 19/2-79
	1:50	Trac	
<i>Postkontoret, Kr. sund</i> <u>HEISSJAKT</u>	Erstatning for		
		352-79	
		Erstattet av	

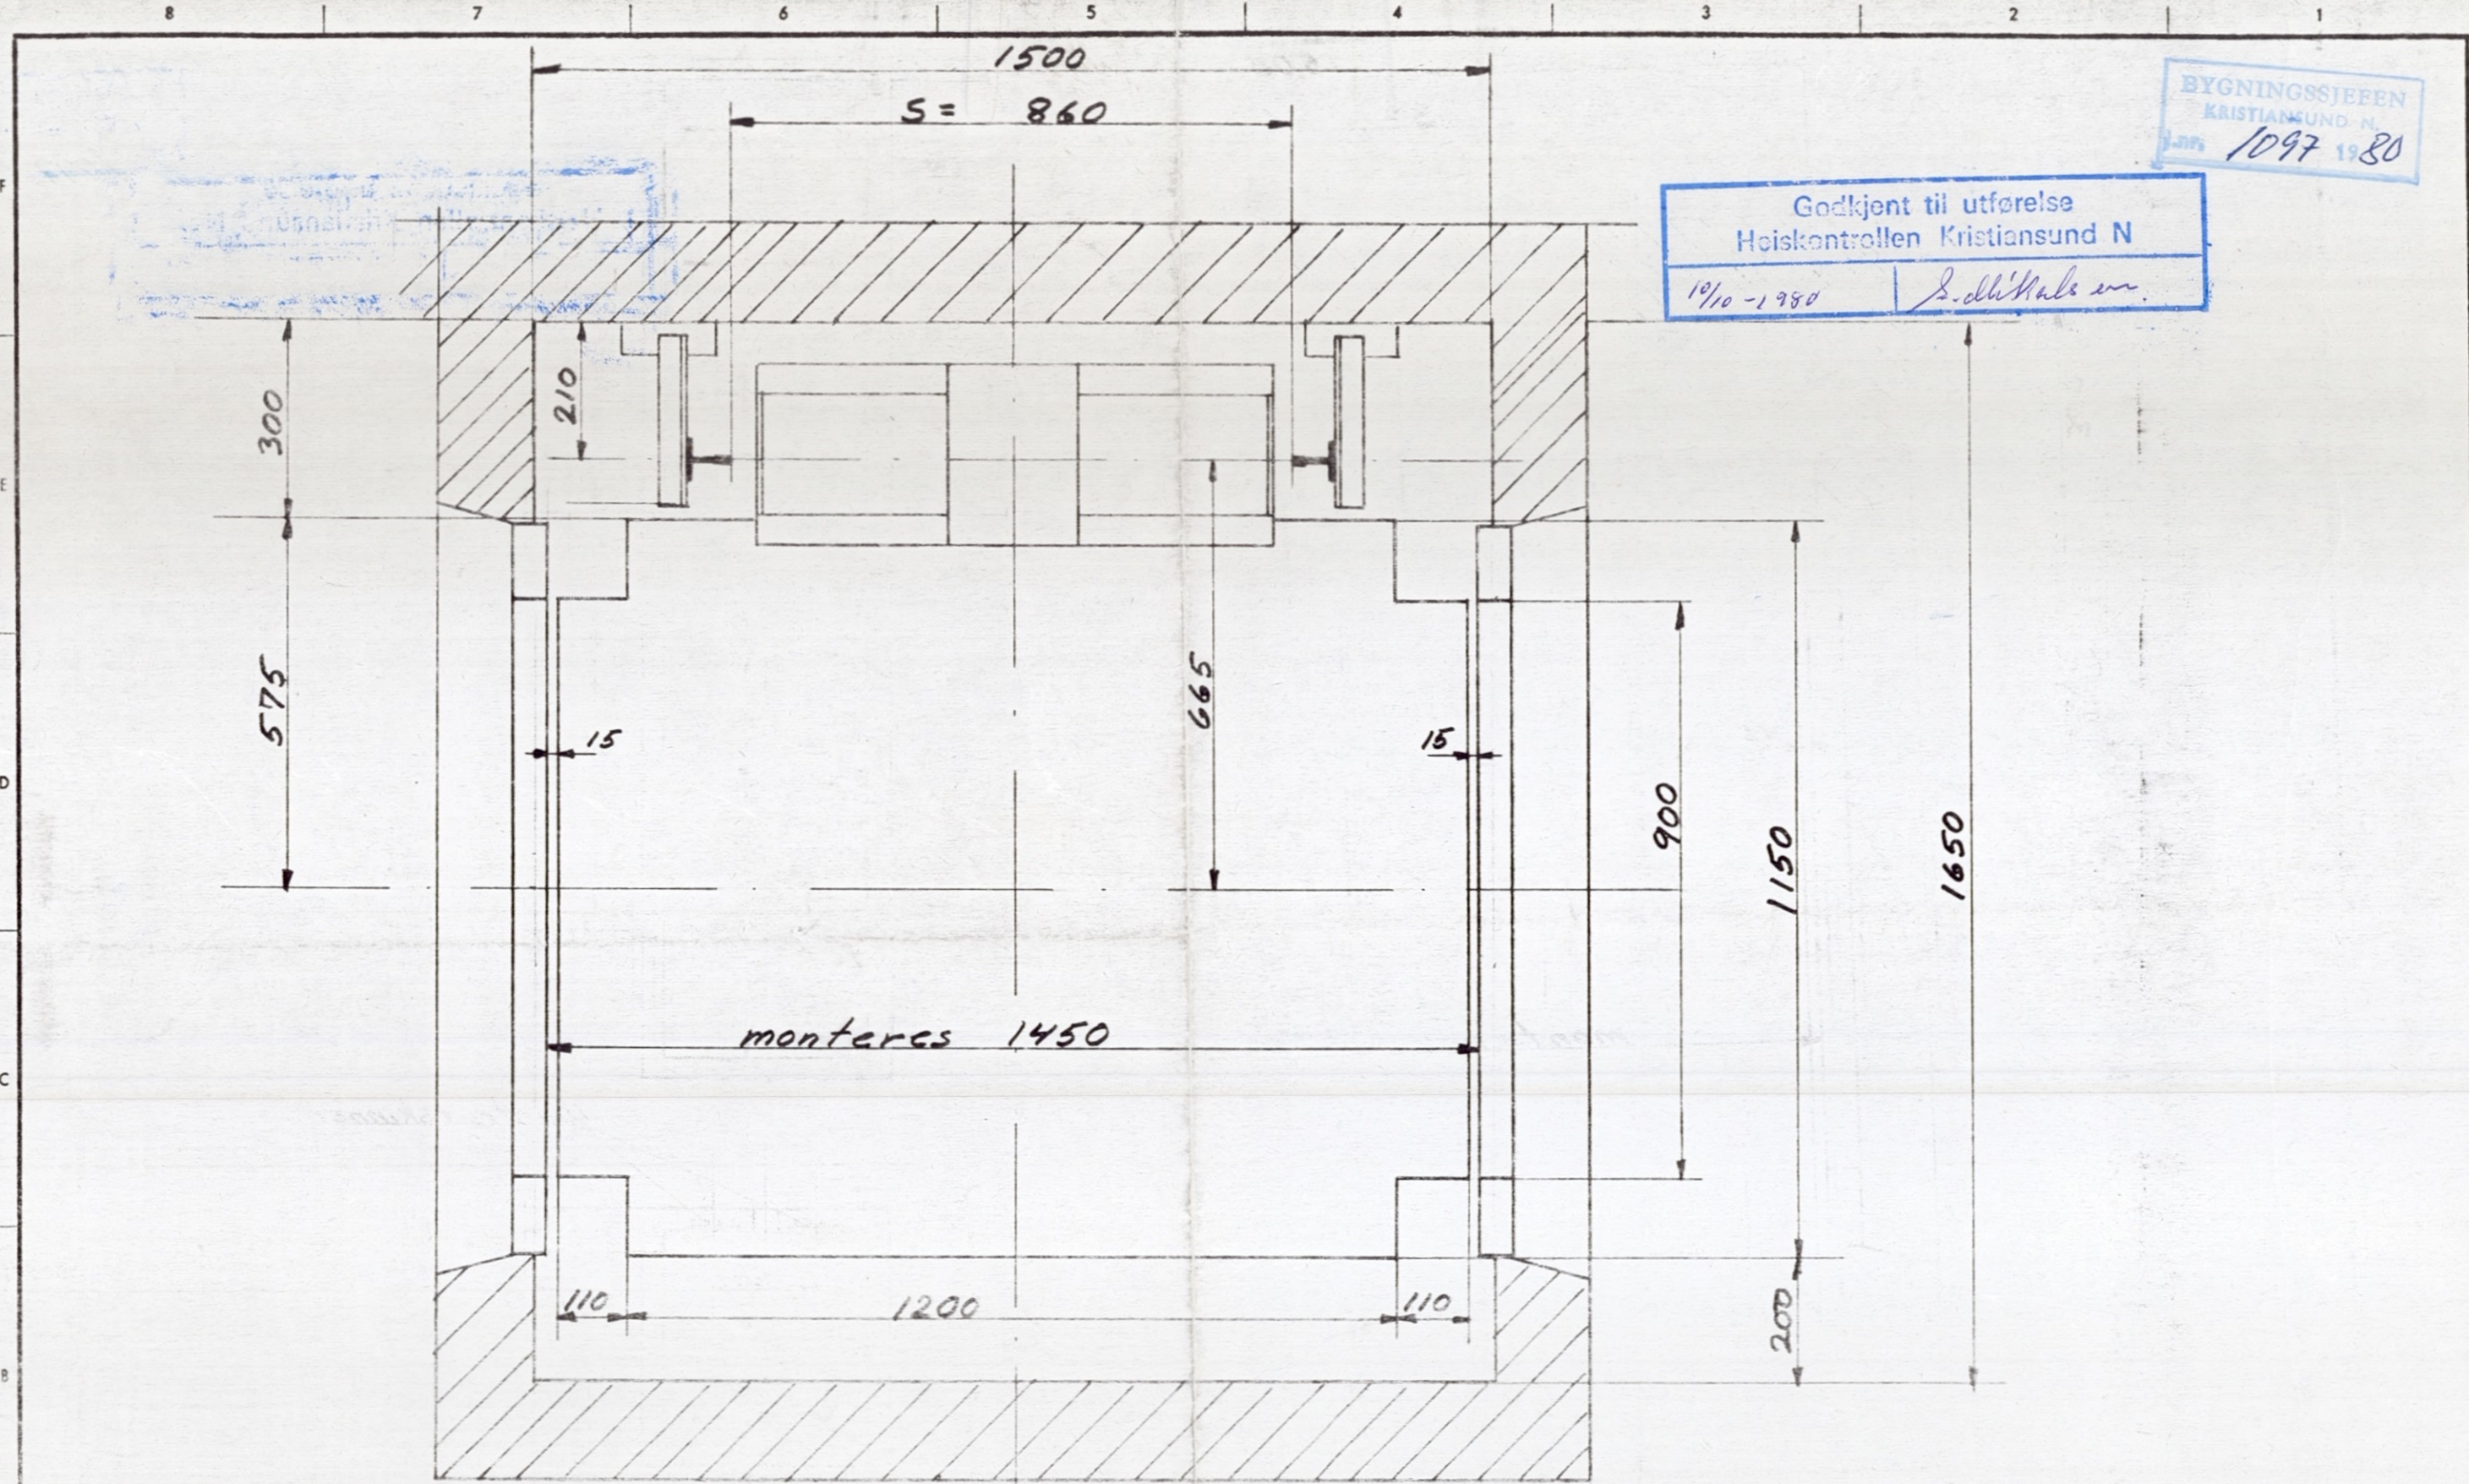

Dato 4/9-80	Konstr./Tegnet	Tracet	Målestokk 1:10	SANNE HEIS A.S AALESUND
Kontroll	Stand.kontroll	Godkjent	Erstatning for:	
Postkontoret, Kr. sund N snitt av personheis				352B-80
Henvisning:		Beregning:		