

# Inspeksjonsrapport

Bestilling nr 6

NORVAR

By eller tettsted

Drammen

Adresse

Olav

Trygvassons

gate

Ledningstype

Foringsmateriale

Rørlengde (m)

Ledningsident

32701

Øvre punkt

32357

Nedre punkt

76169

Dato for inspeksjonen

05/10/2018

Inspeksjonsnummer

20

Inspeksjonsretning

Medstrøms

Form

Høyde (mm)


Bredde (mm)

Inspeksjonsmetode

Operatørnavn

Temperatur

Rengjøring

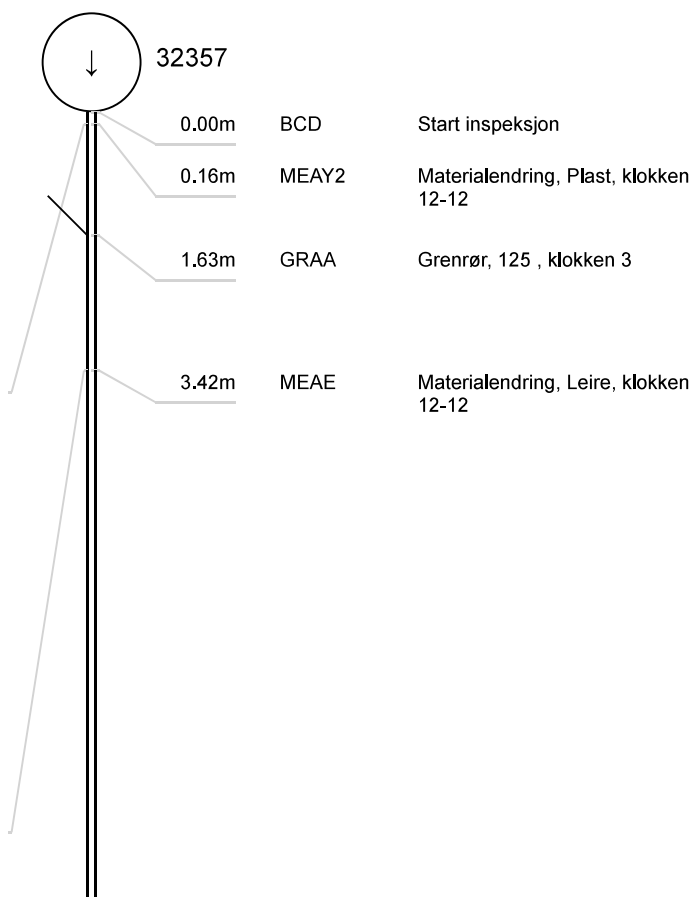

Bestilling nr 6




32701-3\_2.jpg



32701-4\_2.jpg



32701-5\_2.jpg

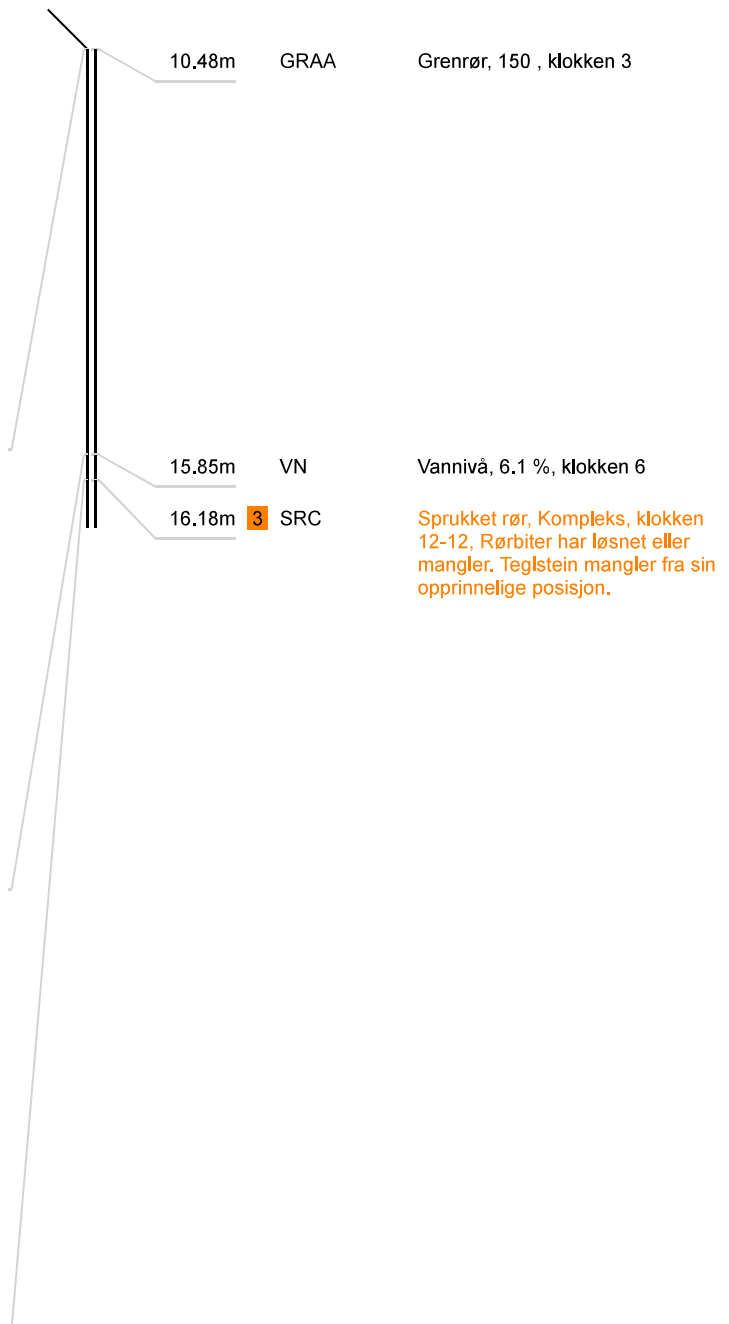

Bestilling nr 6




32701-6\_2.jpg



32701-7.jpg



32701-8.jpg

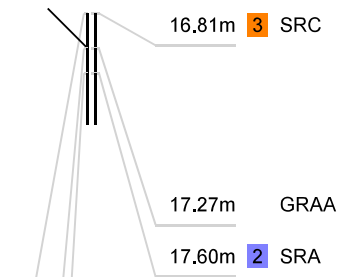

Sprukket rør, Kompleks, klokken 12-12, Rørbiter har løsnet eller mangler. Teglstein mangler fra sin opprinnelige posisjon.

Grenrør, 150 , klokken 2

Sprukket rør, Langsgående, klokken 12-12, Sprekkene er åpne. Løses teglstein



# Inspeksjonsrapport

Trygvasons gate

Bestilling nr 6



32701-9.jpg

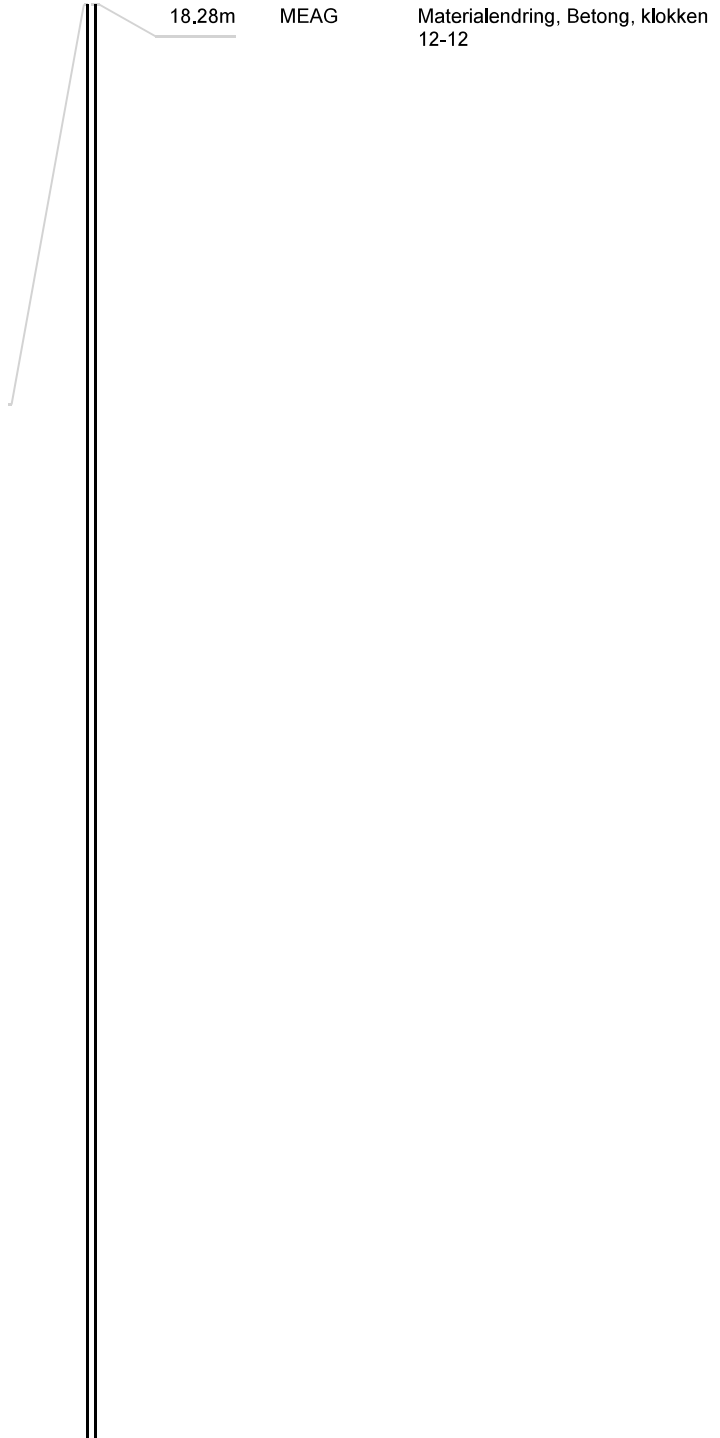

ANSVAR FOR EVENTUELLE FEIL.

# Inspeksjonsrapport

Trygvassons gate

Bestilling nr 6



32701-10.jpg

37.28m

BCE

Avslutt inspeksjon