



Street :  
Tel :  
Fax :  
E-post :

## Rapport fra inspeksjon


Dato: <b>13.11.2018</b>	Oppdragsgivers referanse: <b>Jørgen Hellesjø</b>	Avrenning <b>Regn</b>	Operatør <b>Jan Victor Foss</b>	Streknummer: <b>1</b>	Ledningsidentitet: <b>32699</b>
Tilstede	Inspeksjonsbil <b>6298</b>	Kameratype <b>RX130</b>	Meter start:	Standard: <b>83/1998</b>	Skadepoeng: <b>107</b>

Fra gate/vei : Til gate/vei : Beliggenhet : Ledningstype:	<b>Styrmoes vei</b> <b>Hovedgate</b> <b>Avløp felles</b>	Fra kart: Til kart: Medie nr: Lagringsmedie:	Oppstrøms: Nedstrøms Insp. retning: Insp lengde (m) :	<b>32403</b> <b>32351</b> <b>Medstrøms</b> <b>66,42 m</b>
--	--	---	--	--

Rengjort: Formål: Type foring : Foringsmateriale :	<b>Rengjort</b> <b>Mistanke om materialtekniske problemer</b>	Insp metode: Vannreg tiltak: Dimensjon: Rørmateriale:	<b>Rørinnspeksjon med videokamera</b> <b>Ingen tiltak</b> <b>230 mm</b> <b>Leirrør</b>
---	--	--	---

Anmerkning :

1:468	Posisjon	Kode	Observasjon	Vann
	1,51	SI	Start inspeksjon -	10%
	8,56	TK	Tilkopling Prefabrikkert grenrør. 09 Kl.	10%
	8,84	SR3	Sprukket rør, Rørbiter har løsnet eller mangler/teglstein mangler fra sin opprinnlige posisjon, fra 09 til 03 Kl., Kompleks	10%
	10,99	TK	Tilkopling Prefabrikkert grenrør. 09 Kl.	10%
	10,99	VS	Vann fra stikkledning 10%	10%
	22,85	VN	Vannivå 15%	15%
	30,57	SR3	Sprukket rør, Rørbiter har løsnet eller mangler/teglstein mangler fra sin opprinnlige posisjon, fra 09 til 03 Kl., Kompleks	15%
	31,84	TK	Tilkopling Prefabrikkert grenrør. 09 Kl.	15%
	45,04	ME	Materialendring til Plast	15%
	45,41	TK	Tilkopling Prefabrikkert grenrør. 09 Kl.	15%
	45,62	ME	Materialendring til leirrør	15%
	49,88	TK	Tilkopling Sadelgren med innhugget hull 02 Kl.	15%
	50,98	FS4	Forskjøvet skjøt forskyvningen er mer en 2 ganger rørtykkelsen eller skjøten er helt åpen, fra 09 til 03 Kl., Vinkelforskjøvet	15%
	52,15	TK	Tilkopling Prefabrikkert grenrør. 09 Kl.	15%
	58,28	SR3	Sprukket rør, Rørbiter har løsnet eller mangler/teglstein mangler fra sin opprinnlige posisjon, fra 07 til 12 Kl., Langsående	15%

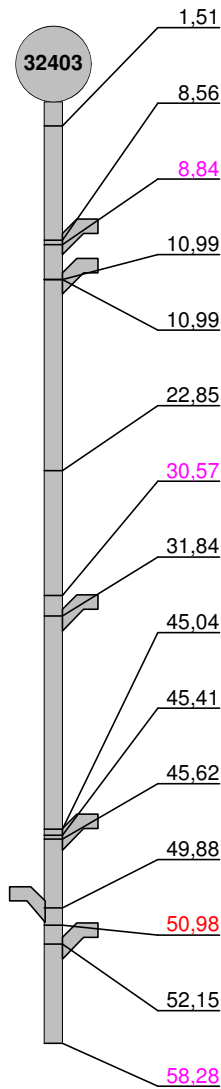


 Tel:  
 Fax:  
 Email:

## Rapport fra inspeksjon

Dato : <b>13.11.2018</b>	Oppdragsgivers referanse : <b>Jørgen Hellesjø</b>	Avrenning : <b>Regn</b>	Operatør : <b>Jan Victor Foss</b>	Streknummer : <b>1</b>	Ledningsidentitet : <b>32699</b>
Tilstede :	Inspeksjonsbil : <b>6298</b>	Kameratype : <b>RX130</b>	Meter start:	Oppstrøm: <b>32403</b>	Nedstrøm: <b>32351</b>

1:468	Posisjon	Kode	Observasjon	Vann
	<u>59.41</u>	SR3	Sprukket rør, Rørbiter har løsnet eller mangler/teglstein mangler fra sin opprinnlige posisjon, fra 12 til 12 Kl., Kompleks	15%
	<u>60.17</u> S1	SR3	Sprukket rør, Rørbiter har løsnet eller mangler/teglstein mangler fra sin opprinnlige posisjon, fra 12 til 12 Kl., Kompleks, Start	15%
	<u>62.80</u> E1	SR3	Sprukket rør, Rørbiter har løsnet eller mangler/teglstein mangler fra sin opprinnlige posisjon, fra 12 til 12 Kl., Kompleks, Ende	15%
	<u>63.97</u> S2	SR3	Sprukket rør, Rørbiter har løsnet eller mangler/teglstein mangler fra sin opprinnlige posisjon, fra 12 til 12 Kl., Kompleks, Start	15%
	<u>65.69</u>	ME	Materialendring til Betong	15%
	<u>67.93</u>	IF	Inspeksjon fullført -	5%



Tel:  
Fax:  
E-post:

## Foto fra inspeksjon

Dato : <b>13.11.2018</b>	Oppdragsgivers referanse : <b>Jørgen Hellesjø</b>	Fra gate/vei: <b>Styrmoes vei</b>	Streknummer : <b>1</b>	Ledningsidentitet: <b>32699</b>
-----------------------------	--	--------------------------------------	---------------------------	------------------------------------



Foto: L32699\_32403\_32351\_26112018\_1\_1\_1,506\_D.JPG,  
00:00:00  
1,51m, Start inspeksjon -



Foto: L32699\_32403\_32351\_26112018\_1\_2\_8,557\_D.JPG,  
00:02:47  
8,56m, Tilkopling Prefabrikkert grenrør. 09 Kl.



Foto: L32699\_32403\_32351\_26112018\_1\_3\_8,839\_D.JPG,  
00:03:57  
8,84m, Sprukket rør, Rørbiter har løsnet eller mangler/teglstein mangler fra sin opprinnlige posisjon, fra 09 til 03 Kl., Kompleks



Foto: L32699\_32403\_32351\_26112018\_1\_4\_10,988\_D.JPG,  
00:04:45  
10,99m, Tilkopling Prefabrikkert grenrør. 09 Kl.



Tel:  
Fax:  
E-post:

## Foto fra inspeksjon

Dato : <b>13.11.2018</b>	Oppdragsgivers referanse : <b>Jørgen Hellesjø</b>	Fra gate/vei: <b>Styrmoes vei</b>	Streknummer : <b>1</b>	Ledningsidentitet: <b>32699</b>
-----------------------------	--	--------------------------------------	---------------------------	------------------------------------



Foto: L32699\_32403\_32351\_26112018\_1\_5\_10,989\_D.JPG,  
00:04:56  
10,99m, Vann fra stikkledning 10%



Foto: L32699\_32403\_32351\_26112018\_1\_6\_22,849\_D.JPG,  
00:08:00  
22,85m, Vannivå 15%

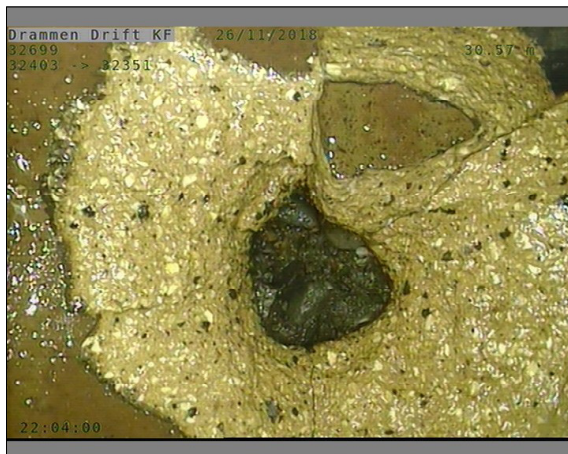


Foto: L32699\_32403\_32351\_26112018\_1\_7\_30,569\_D.JPG,  
00:10:32  
30,57m, Sprukket rør, Rørbiten har løsnet eller mangler/teglstein mangler fra sin opprinnlige posisjon, fra 09 til 03 Kl., Kompleks



Foto: L32699\_32403\_32351\_26112018\_1\_8\_31,838\_D.JPG,  
00:11:10  
31,84m, Tilkopling Prefabrikkert grenrør. 09 Kl.



Tel:  
Fax:  
E-post:

## Foto fra inspeksjon

Dato : <b>13.11.2018</b>	Oppdragsgivers referanse : <b>Jørgen Hellesjø</b>	Fra gate/vei: <b>Styrmoes vei</b>	Streknummer : <b>1</b>	Ledningsidentitet: <b>32699</b>
-----------------------------	--	--------------------------------------	---------------------------	------------------------------------



Foto: L32699\_32403\_32351\_26112018\_1\_9\_45,039\_D.JPG,  
00:13:50  
45,04m, Materialendring til Plast



Foto: L32699\_32403\_32351\_26112018\_1\_9\_45,414\_D.JPG,  
00:13:45  
45,41m, Tilkopling Prefabrikkert grenrør. 09 Kl.



Foto: L32699\_32403\_32351\_26112018\_1\_11\_45,618\_D.JPG,  
00:14:17  
45,62m, Materialendring til leirrør



Foto: L32699\_32403\_32351\_26112018\_1\_12\_49,88\_D.JPG,  
00:15:22  
49,88m, Tilkopling Sadelgren med innhugget hull 02 Kl.



Tel:  
Fax:  
E-post:

## Foto fra inspeksjon

Dato :  
**13.11.2018**

Oppdragsgivers referanse :  
**Jørgen Hellesjø**

Fra gate/vei:  
**Styrmoes vei**

Streknummer :  
**1**

Ledningsidentitet:  
**32699**



Foto: L32699\_32403\_32351\_26112018\_1\_13\_50,978\_D.JPG, 00:16:18

50,98m, Forskjøvet skjot forskyvningen er mer en 2 ganger rørtykkelsen eller skjøten er helt åpen, fra 09 til 03 Kl., Vinkelforskjøvet



Foto: L32699\_32403\_32351\_26112018\_1\_14\_52,147\_D.JPG, 00:17:00

52,15m, Tilkopling Prefabrikkert grenrør. 09 Kl.



Foto: L32699\_32403\_32351\_26112018\_1\_15\_58,278\_D.JPG, 00:19:47

58,28m, Sprukket rør, Rørbiter har løsnet eller mangler/teglstein mangler fra sin opprinnlige posisjon, fra 07 til 12 Kl., Langsående



Foto: L32699\_32403\_32351\_26112018\_1\_16\_59,406\_D.JPG, 00:19:59

59,41m, Sprukket rør, Rørbiter har løsnet eller mangler/teglstein mangler fra sin opprinnlige posisjon, fra 12 til 12 Kl., Kompleks



Tel:  
Fax:  
E-post:

## Foto fra inspeksjon

Dato :  
**13.11.2018**

Oppdragsgivers referanse :  
**Jørgen Hellesjø**

Fra gate/vei:  
**Styrmoes vei**

Streknummer :  
**1**

Ledningsidentitet:  
**32699**



Foto: L32699\_32403\_32351\_26112018\_1\_17\_60,172\_D.JPG,  
00:20:51  
60,17m, Sprukket rør, Rørbiter har løsnet eller mangler/teglstein mangler fra sin opprinnlige posisjon, fra 12 til 12 Kl., Kompleks, Start



Foto: L32699\_32403\_32351\_26112018\_1\_18\_62,802\_D.JPG,  
00:22:50  
62,8m, Sprukket rør, Rørbiter har løsnet eller mangler/teglstein mangler fra sin opprinnlige posisjon, fra 12 til 12 Kl., Kompleks, Ende



Foto: L32699\_32403\_32351\_26112018\_1\_19\_63,967\_D.JPG,  
00:23:11  
63,97m, Sprukket rør, Rørbiter har løsnet eller mangler/teglstein mangler fra sin opprinnlige posisjon, fra 12 til 12 Kl., Kompleks, Start



Foto: L32699\_32403\_32351\_26112018\_1\_20\_65,685\_D.JPG,  
00:23:51  
65,68m, Materialendring til Betong

Tel:  
Fax:  
E-post:**Foto fra inspeksjon**Dato :  
**13.11.2018**Oppdragsgivers referanse :  
**Jørgen Hellesjø**Fra gate/vei:  
**Styrmoes vei**Streknummer :  
**1**Ledningsidentitet:  
**32699**

Foto: L32699\_32403\_32351\_26112018\_1\_21\_67,93\_D.JPG,  
00:24:45  
67,93m, Inspeksjon fullført -