


3D View Kjøkken Vest



3D View Kjøkken Øst

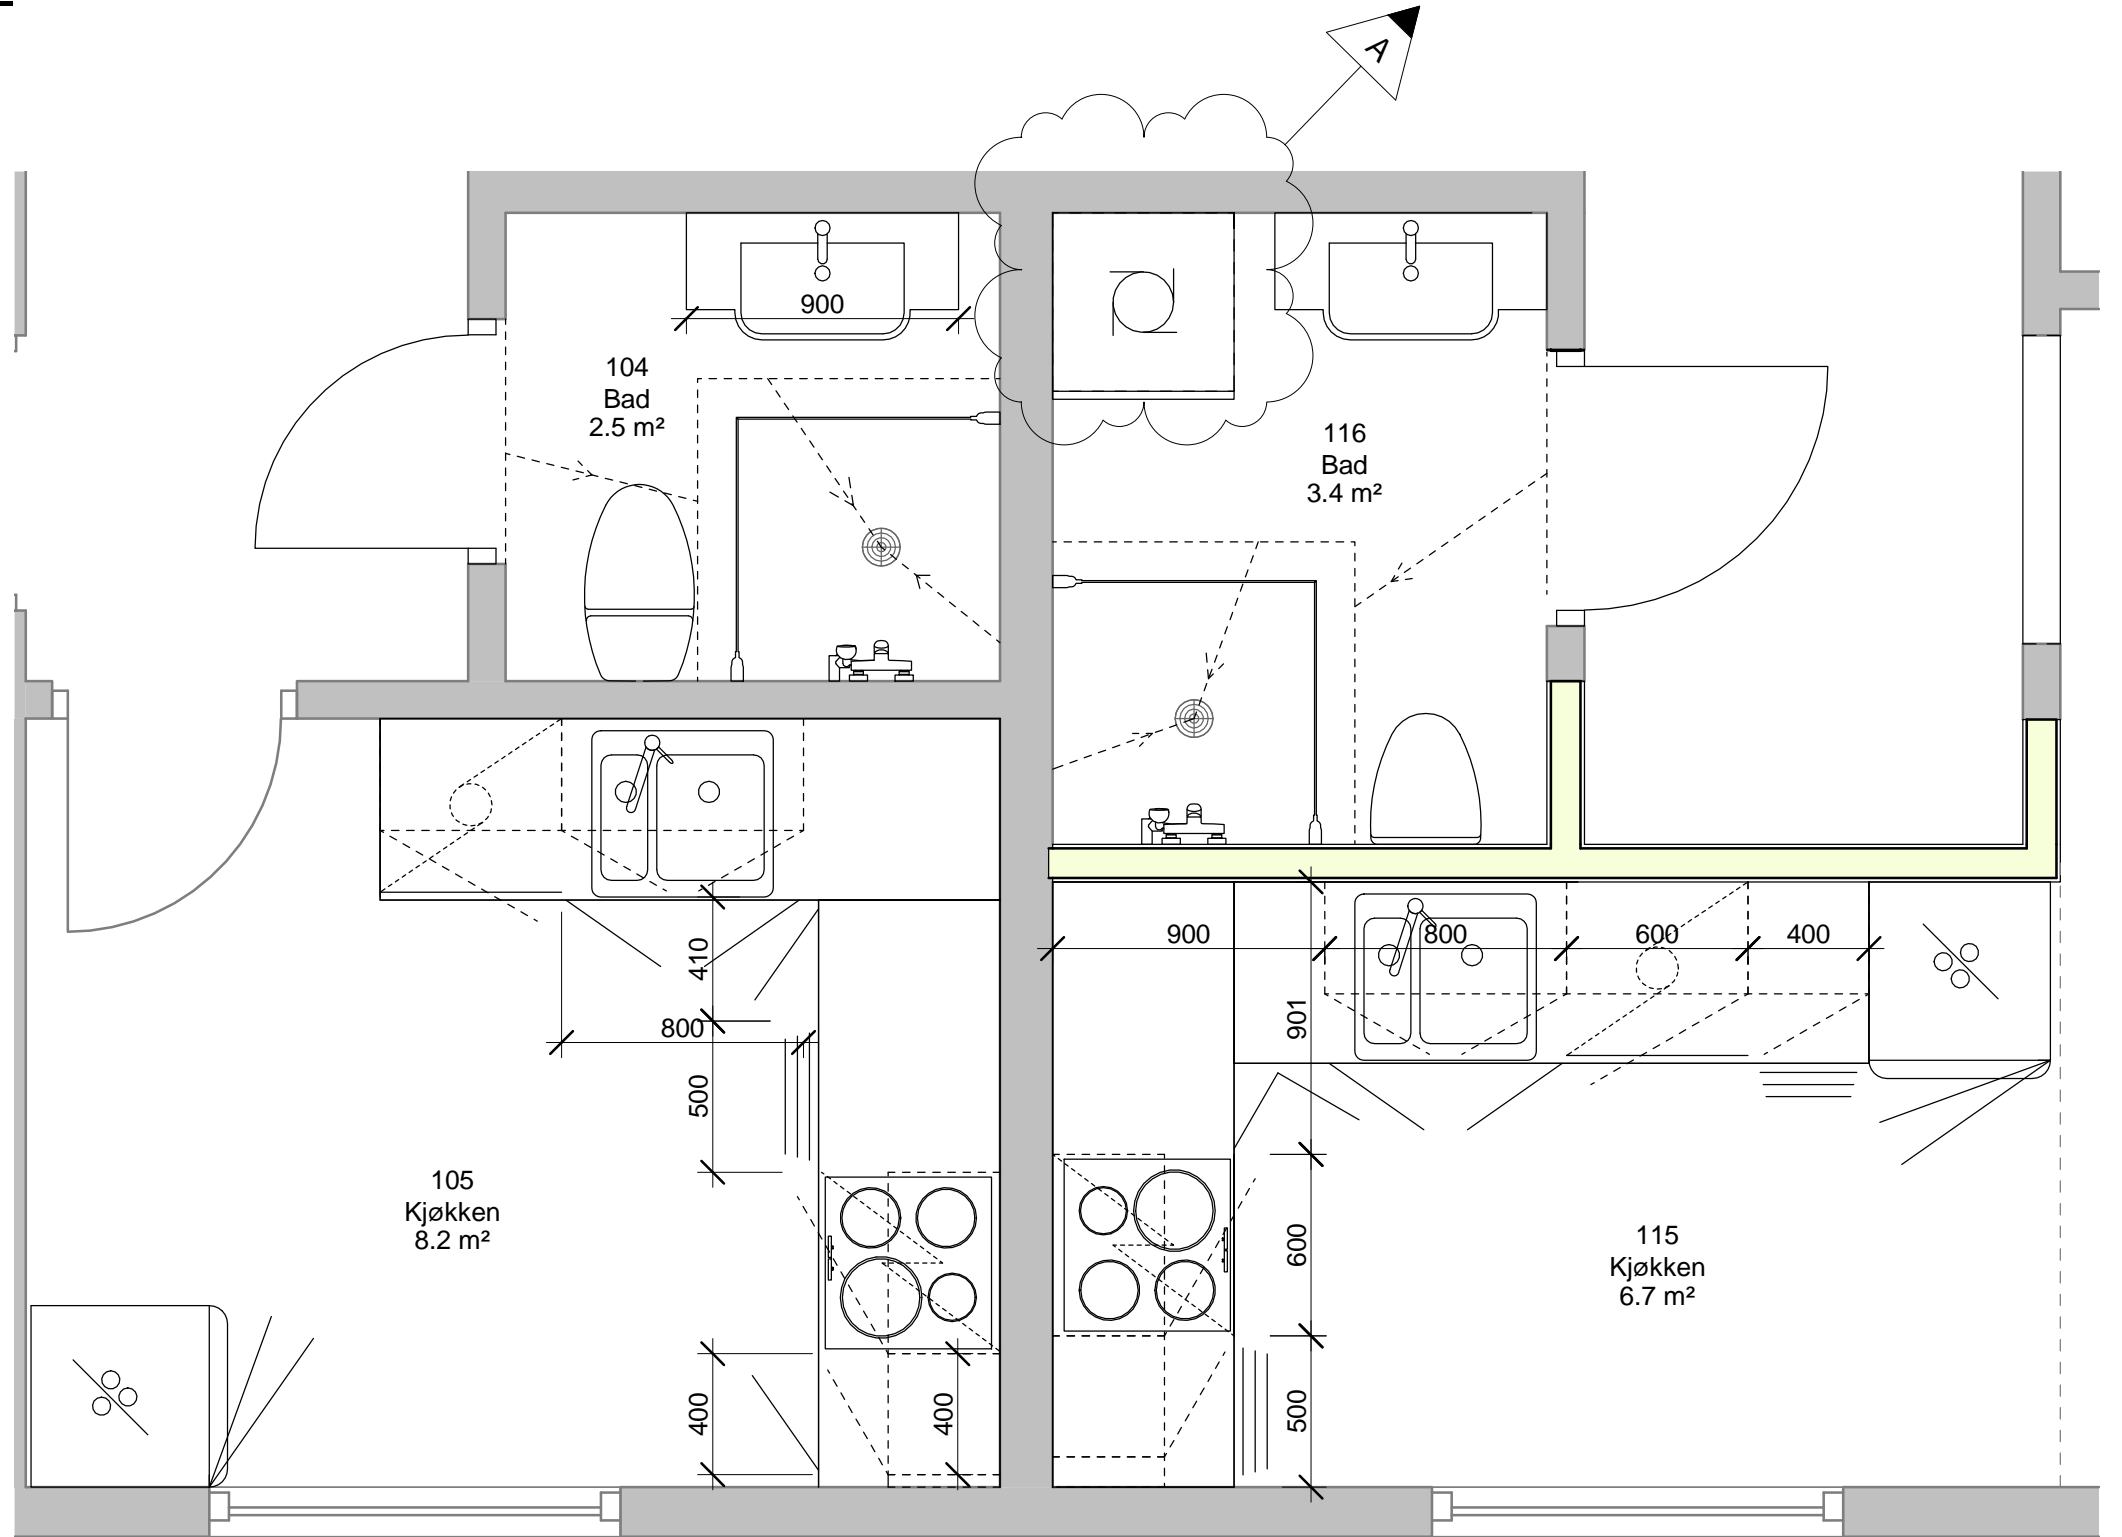

Et. 1 Ny Kjøkken og Bad

1 : 25

A	Vaskerom utgår.	RH		15.11.2019
Rev.	Revisjonen gjelder	Utført	Kontr.	Dato
Statsbygg Grensen 32		Målestokk	Dato	11.04.2018
		1 : 25	Tegnet	RH
		Kontr.	-	
Kjøkken og Bad Tilbudstegning		Prosjekt nr.	1804	
		Tegning nr.	A114	Rev.

Finnmark
Byggrådgivning AS