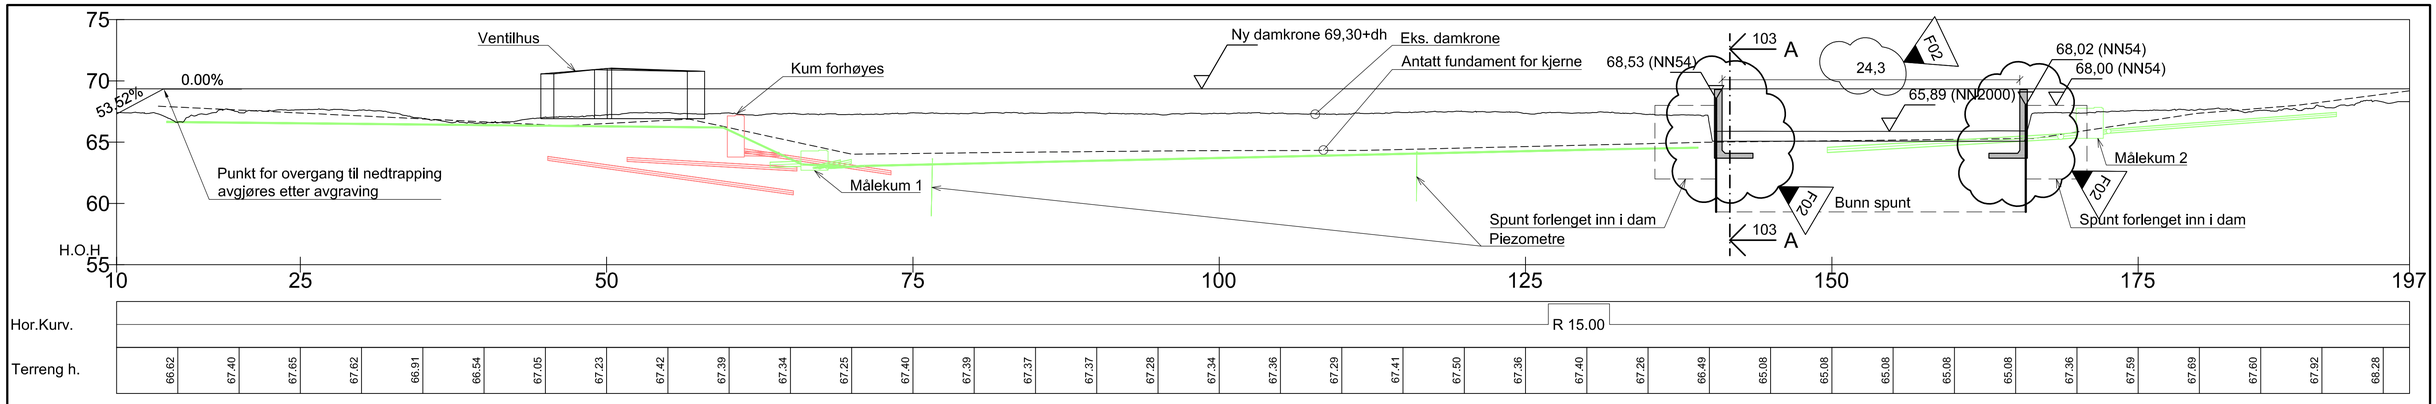

LENGDESNITT
1:250

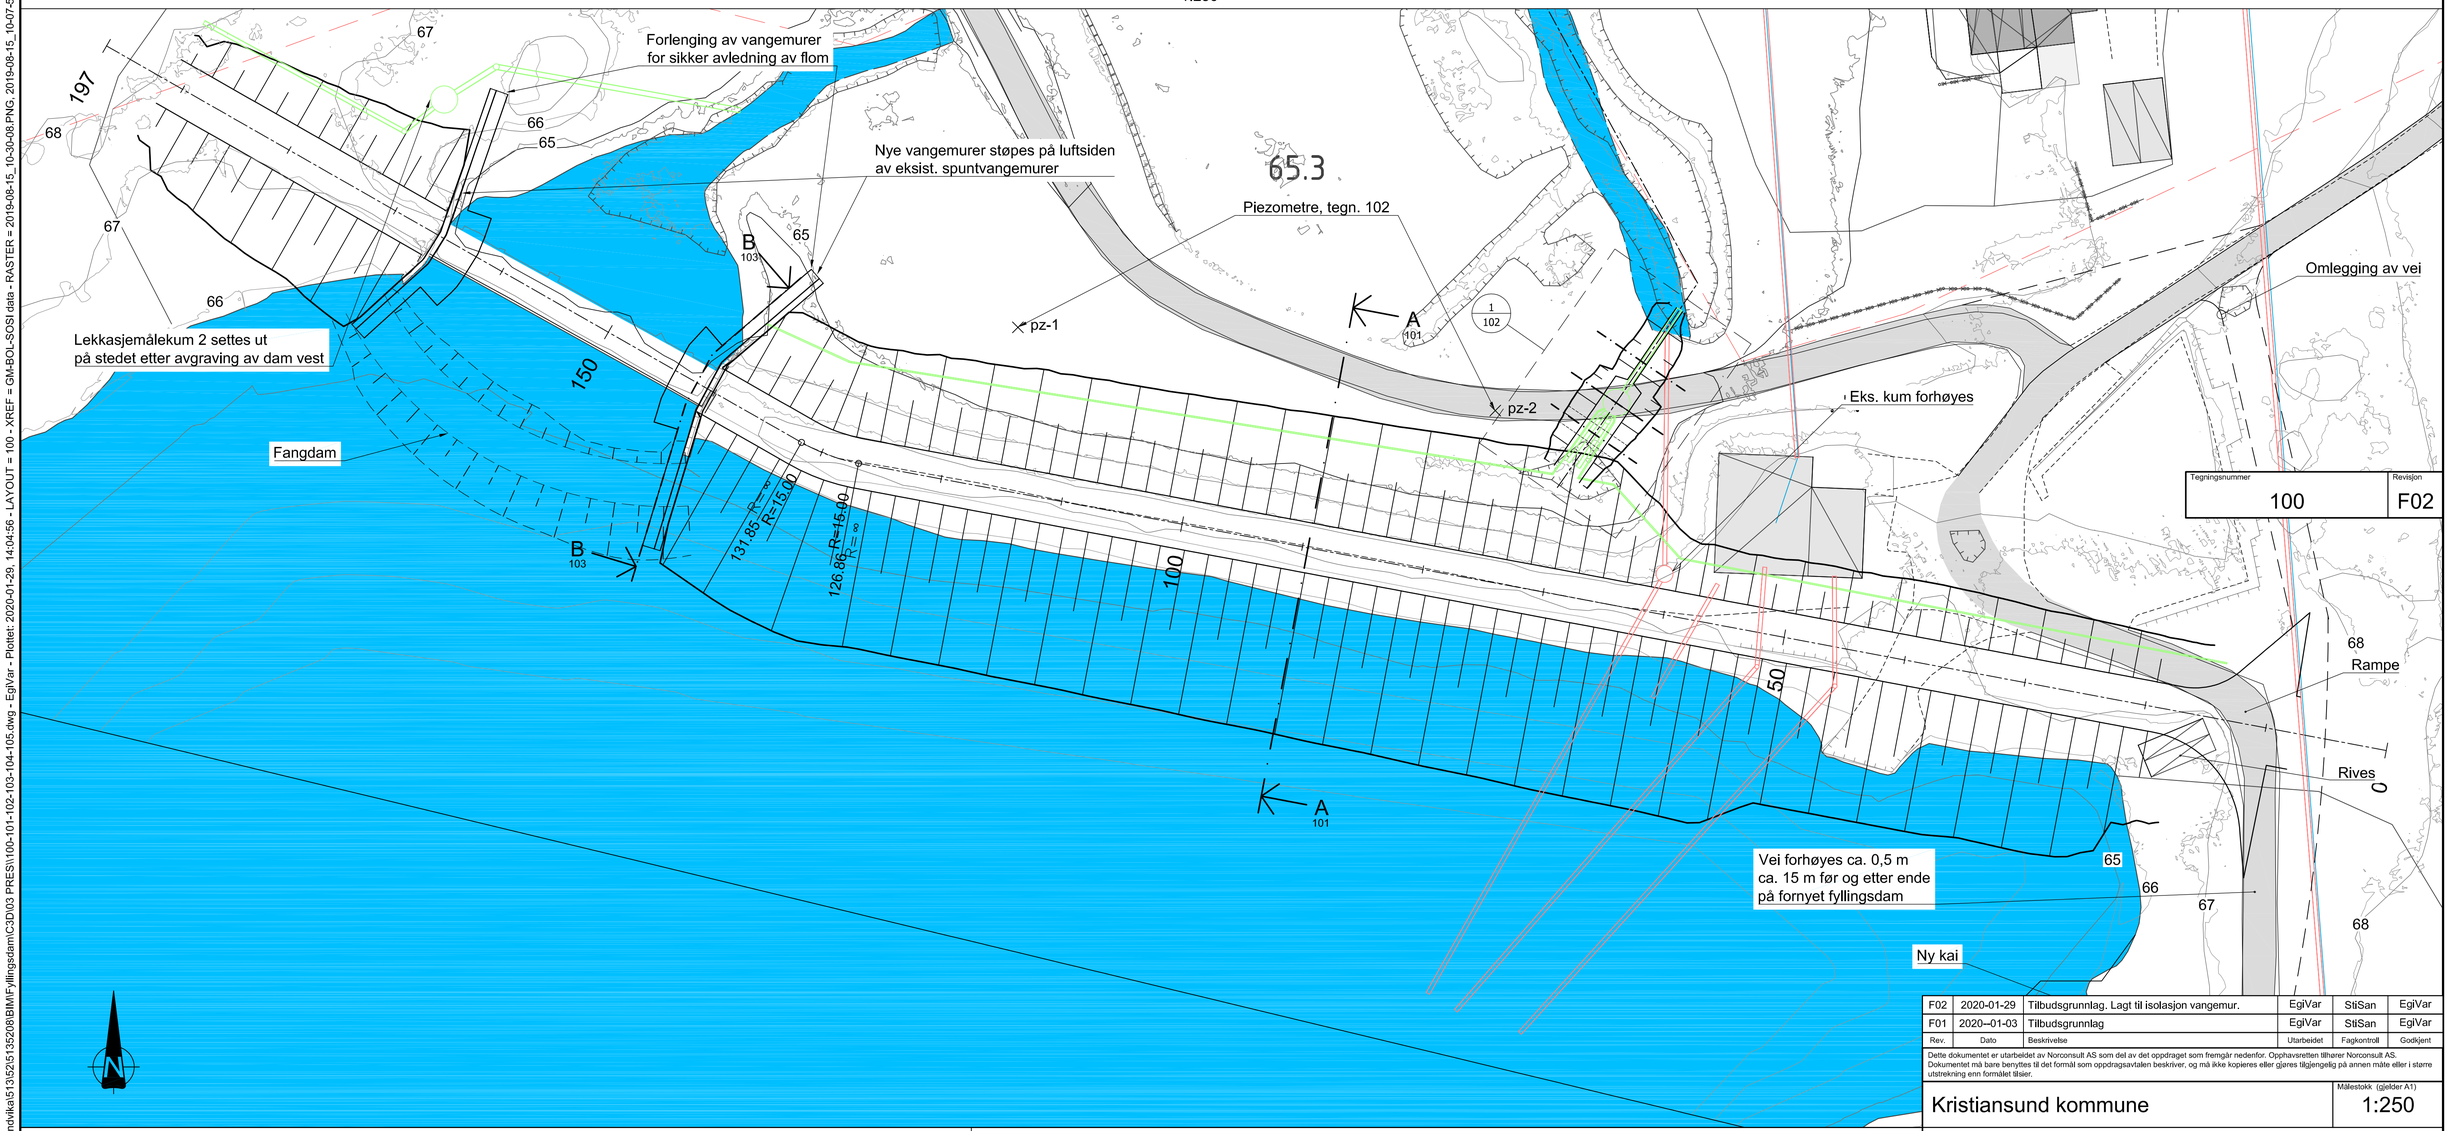

Tegningsnummer	Revisjon
100	F02

Rev.	Dato	Beskrivelse	Utarbeidet	Fagkontroll	Godkjent
F02	2020-01-29	Tilbudsgrunnlag. Lagt til isolasjon vangemur.	EgiVar	StiSan	EgiVar
F01	2020–01-03	Tilbudsgrunnlag	EgiVar	StiSan	EgiVar

Dette dokumentet er utarbeidet av Norconsult AS som del av det oppdraget som fremgår nedenfor. Opphavsretten tilhører Norconsult AS. Dokumentet må bare benyttes til det formål som oppdragsavtalen beskriver, og må ikke kopieres eller gjøres tilgjengelig på annen måte eller i større utstrekning enn formålet tilsier.

Kristiansund kommune

Målestokk (gjelder A1): 1:250

Fornying dam Bolgavatn

Fyllingsdam
Fornyet fyllingsdam
Plan og lengdesnitt

Norconsult

Oppdragsnummer	Tegningsnummer	Revisjon
5135208	100	F02

PLAN
1:250

ANMERKNINGER

Geodetisk datum:	EUREF89 UTM32N
Høydedatum:	NN2000
HRV (konsesjonert i NN54):	66,00
HRV (målt i NN2000):	65,89

Δh = 0,05 m

"\\norconsultad.com\dfs\nor\oppdrag\Sandvika\513\52\5135208\BIM\Fyllingsdam\C3D\03 PRESI\100-101-102-103-104-105.dwg - EgiVar - Plottet: 2020-01-29, 14:04:56 - LAYOUT = 100 - XREF = GM-BOL-SOSI data - RASTER = 2019-08-15_10-30-08.PNG; 2019-08-15_10-07-53.PNG"