


U etasje  
Ombygning  
06.11.2019  
1:50

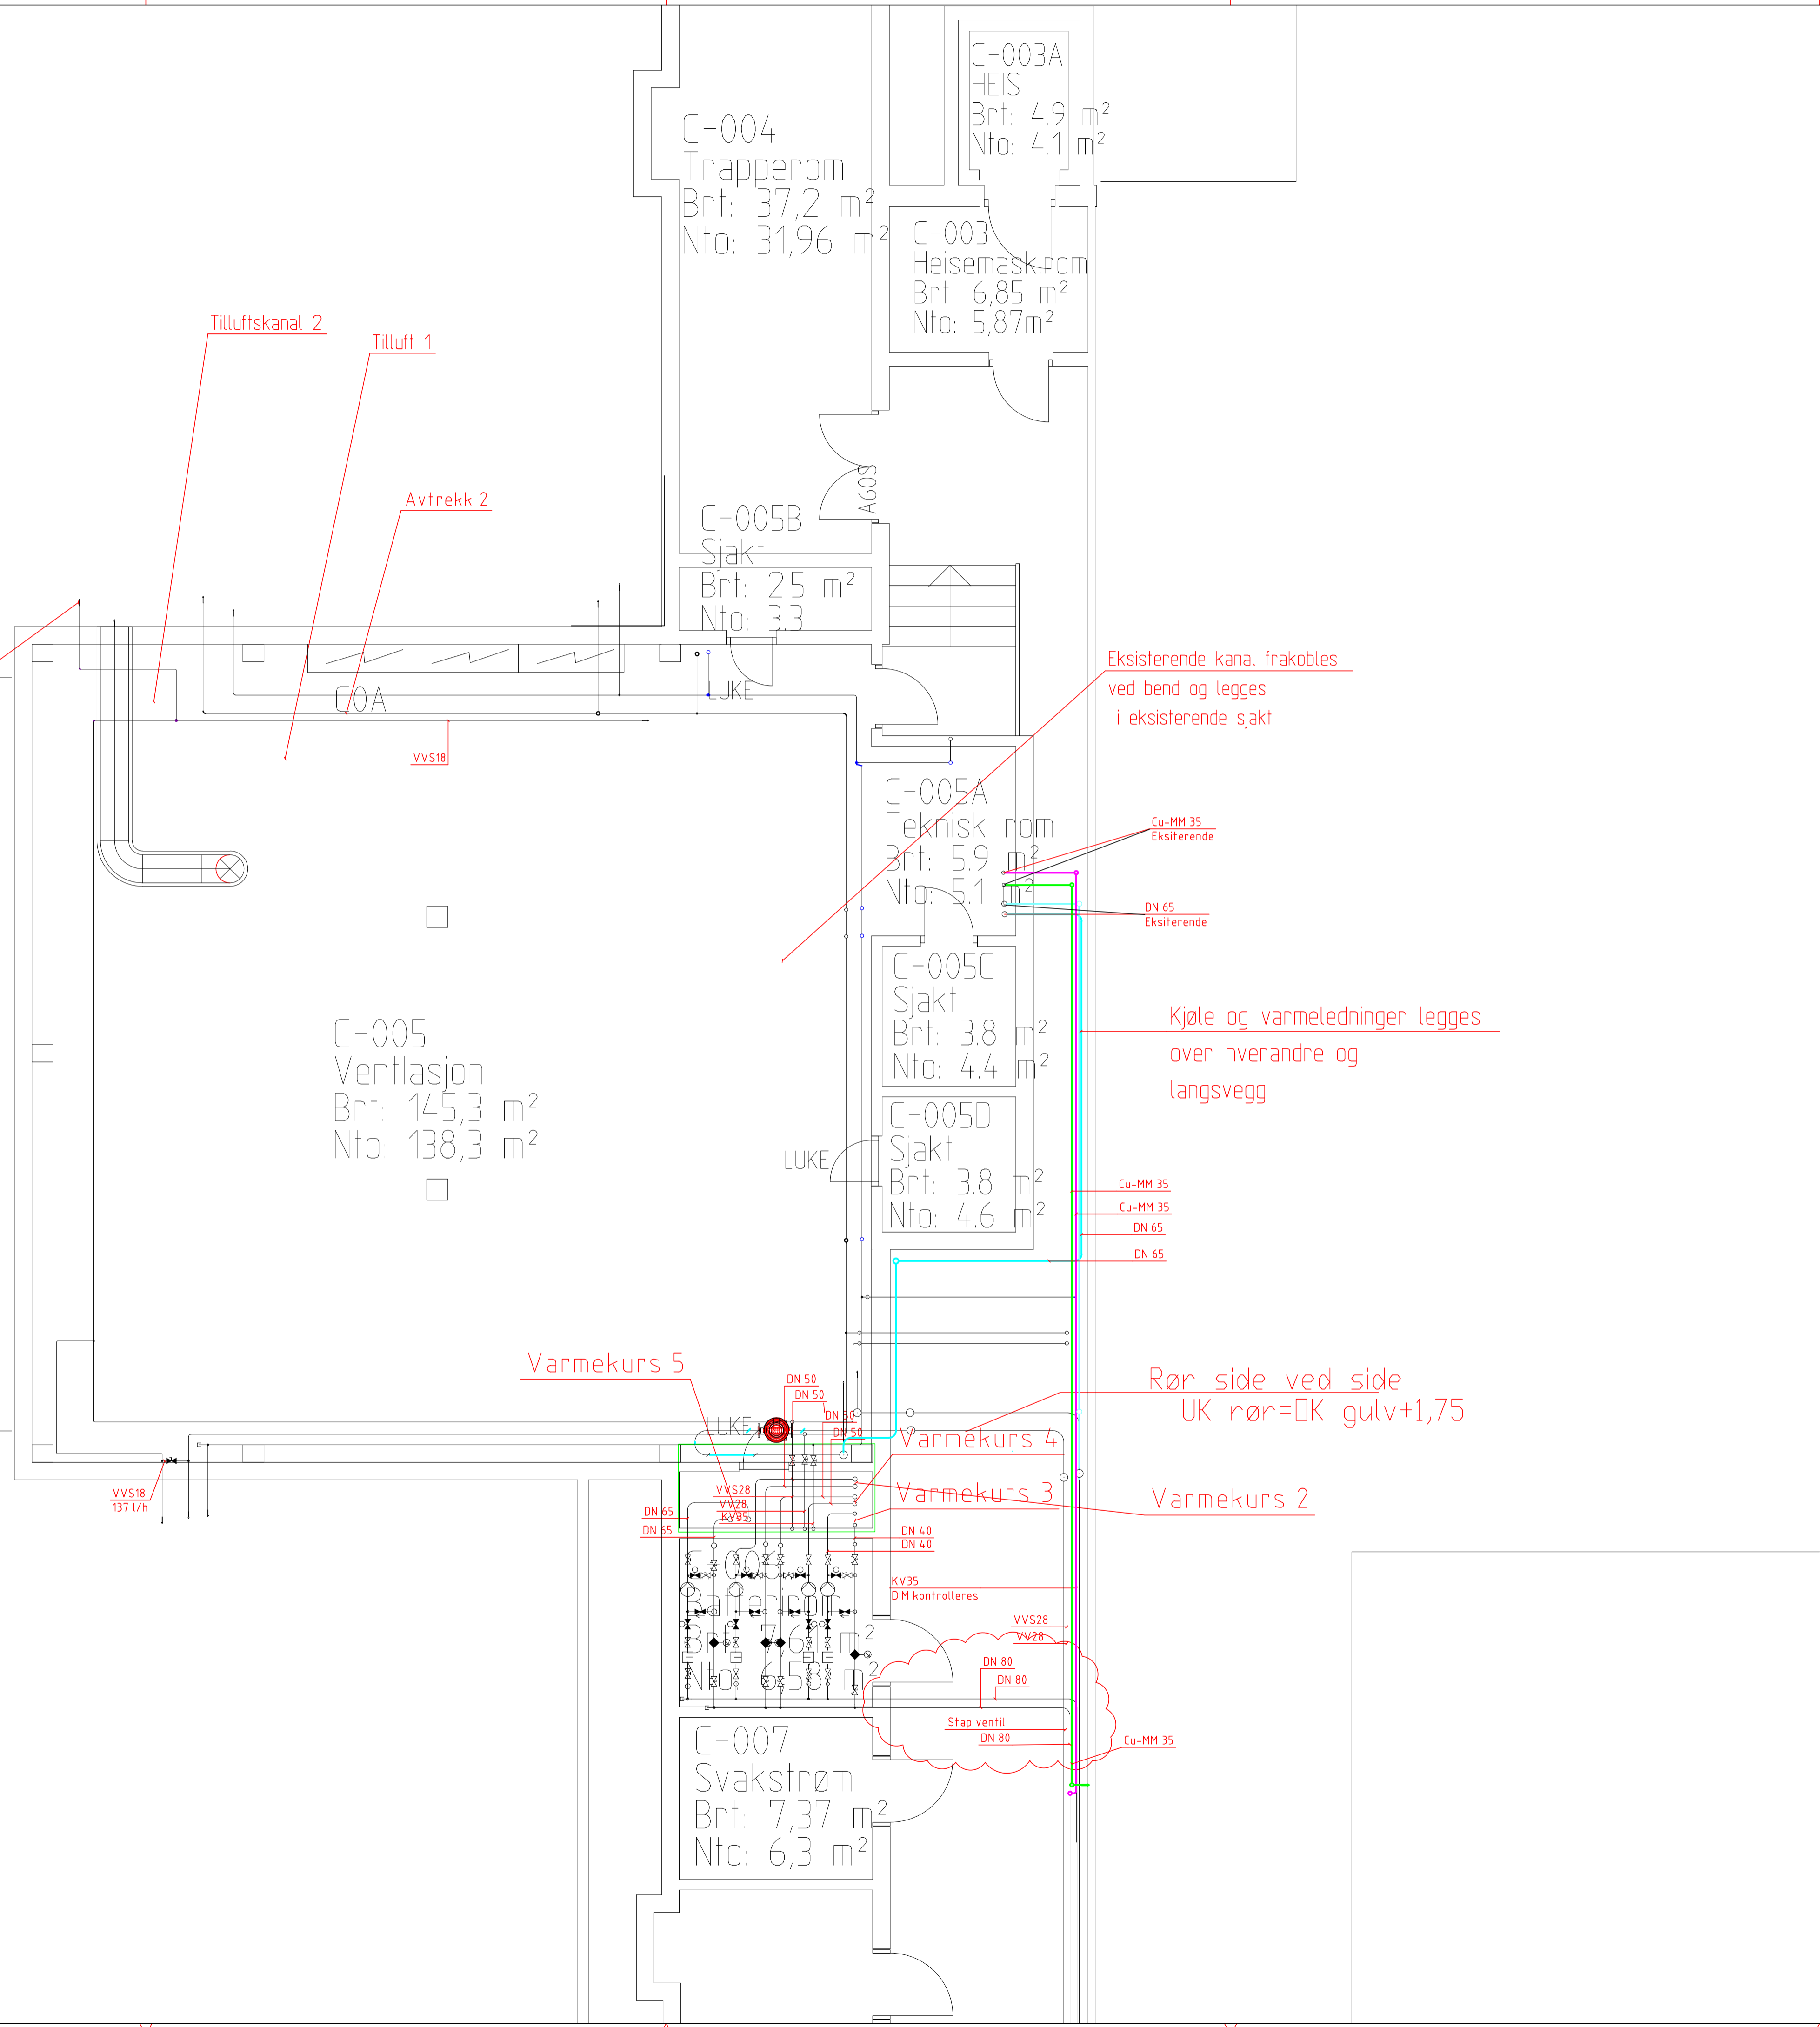

SB Tegningsnummer:		Prosjekt nr. for prosjekterende/lev.	
Eiendomsnummer	Byggsnummer	Etasje/fag	Systemkode
03481	110879 U V 300	20	001 4.2 0 G
Prosjektstatus			2799800
Prosjekteringsgruppen:			
<input type="radio"/> ARK: <input type="radio"/> RIB: <input type="radio"/> RIE: <input type="radio"/> RV:			
Lokaliseringsfigur:			
Fase: Anbudstegning			
Tittel:			PROSJEKTNR. SB: XXXX
UNIVERSITETET I STAVANGER			Godkjent BEMO
KJØLV EGELANDSHUS			Kontrollert prosjekt Sign. Kontroll 06.11.19 HAMA
PLAN U, Del C1			Finans plan
VVS-anlegg- OMBYGNING LAB			Dato 15.12.19
			Målestokk 1:50 / A1
			Kontroll utferende Sign. Kontroll - -
SB Tegningsnummer:		Prosjekt nr. for prosjekterende/lev.	
Eiendomsnummer	Byggsnummer	Etasje/fag	Systemkode
03481	110879 U V 300	20	001 4.2 0 G
Prosjektstatus			2799800