


Akse 20

Akse 9

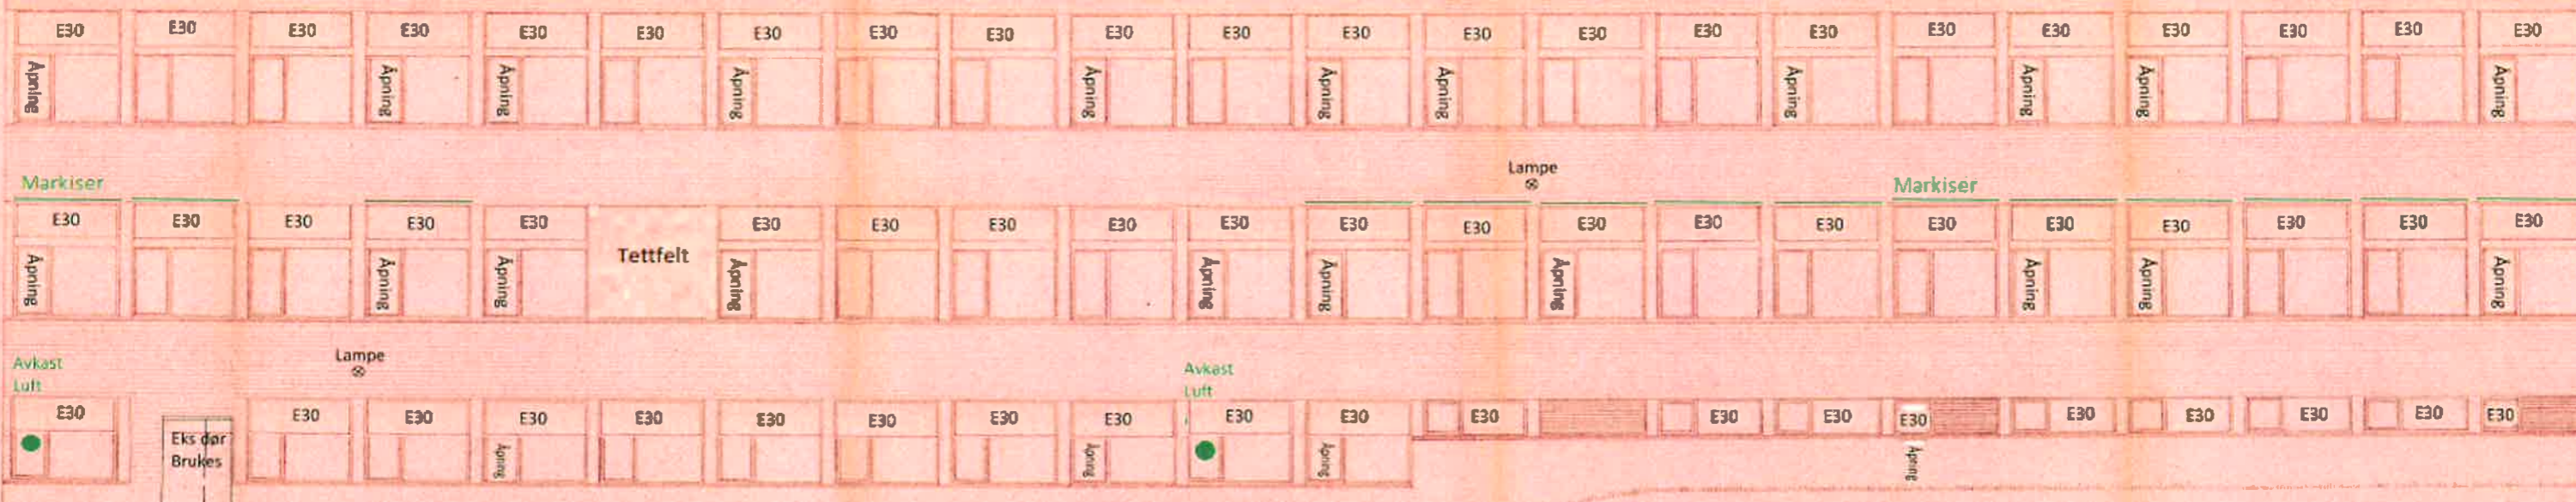

Nord-Odal Ungdomskole Gardvik Østfasade 2020