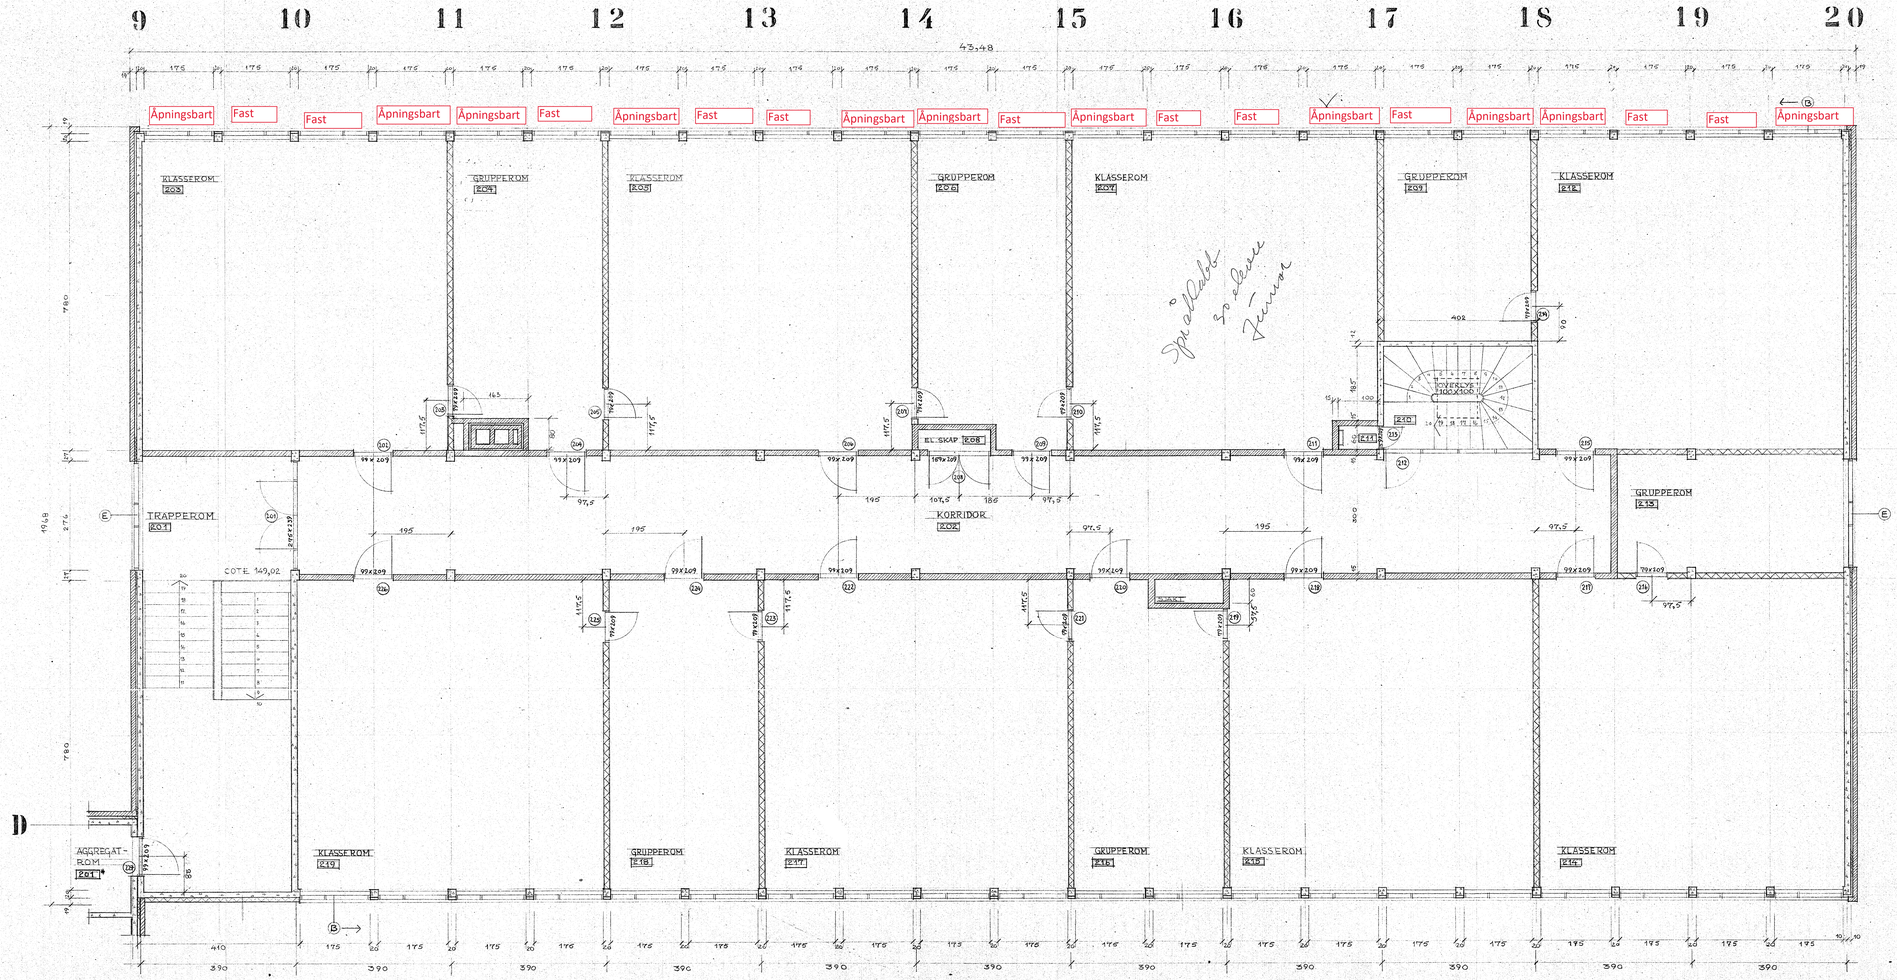

158/12	NORD ODAL UNGDOMSSKOLE		KLASSEROMSFLØY
BYGGHERRE	NORD ODAL KOMMUNE		PLAN 2. ETASJE
STED	MO		MÅL 1:50
ARKITEKT	MNAL ASBJØRN STEIN, HOLTEGT. 22, OSLO 3,		DATO 16/9 1948
			601684