

## SYMBOLFORKLARING:

- REI 120-M/A2-s1,d0 [A120]
- - - BRANNCELLEVEGG EI 60/A2-s1,d0 [A60]
- - - BRANNCELLEVEGG EI 60/D-s2,d0 [B60]
- - - E 30
- RØMNINGSRETNING
- ▨ RØMNINGSVEI
- ADKOMST/ANGREPSVEI BRANNVESEN
- 🔧 BRANNSLANGE
- 🔧 HÅNDSLUKINGSAPPARAT, PULVER
- 🔧 BRANNALARMSENTRAL

**DØRSKJEMA:**

NR.:	TYPE:
1	EI 30-Sq [B30]
2	EI 30-CSq [B30S]
3	EI 60-CSq /A2-s1,d0[A60S]
4	EI 60-CSq [B60S]
5	EI 60-Sq /A2-s1,d0[A60]
6	E 30-CSq [F30S]


**VINDUSKJEMA:**

NR.:	TYPE:
A	EI 30 [B30]
B	EI 60 [B60]

**MERKNADER:**

RISIKOKLASSE: 3 / 2  
BRANNKLASSE: 2

HOVEDBÆRESYSTEM R-60 [B60]  
SEKUNDERT BÆRESYSTEM R-60 [B60]  
BÆRESYSTEM GLASSGARD A2-s1,d0 [UBRENNBART]  
RØYKVENTILERT GLASSGARD UTGJØR BRANNSEKSJONERING A120  
AUTOMATISK BRANNALARMANLEGG

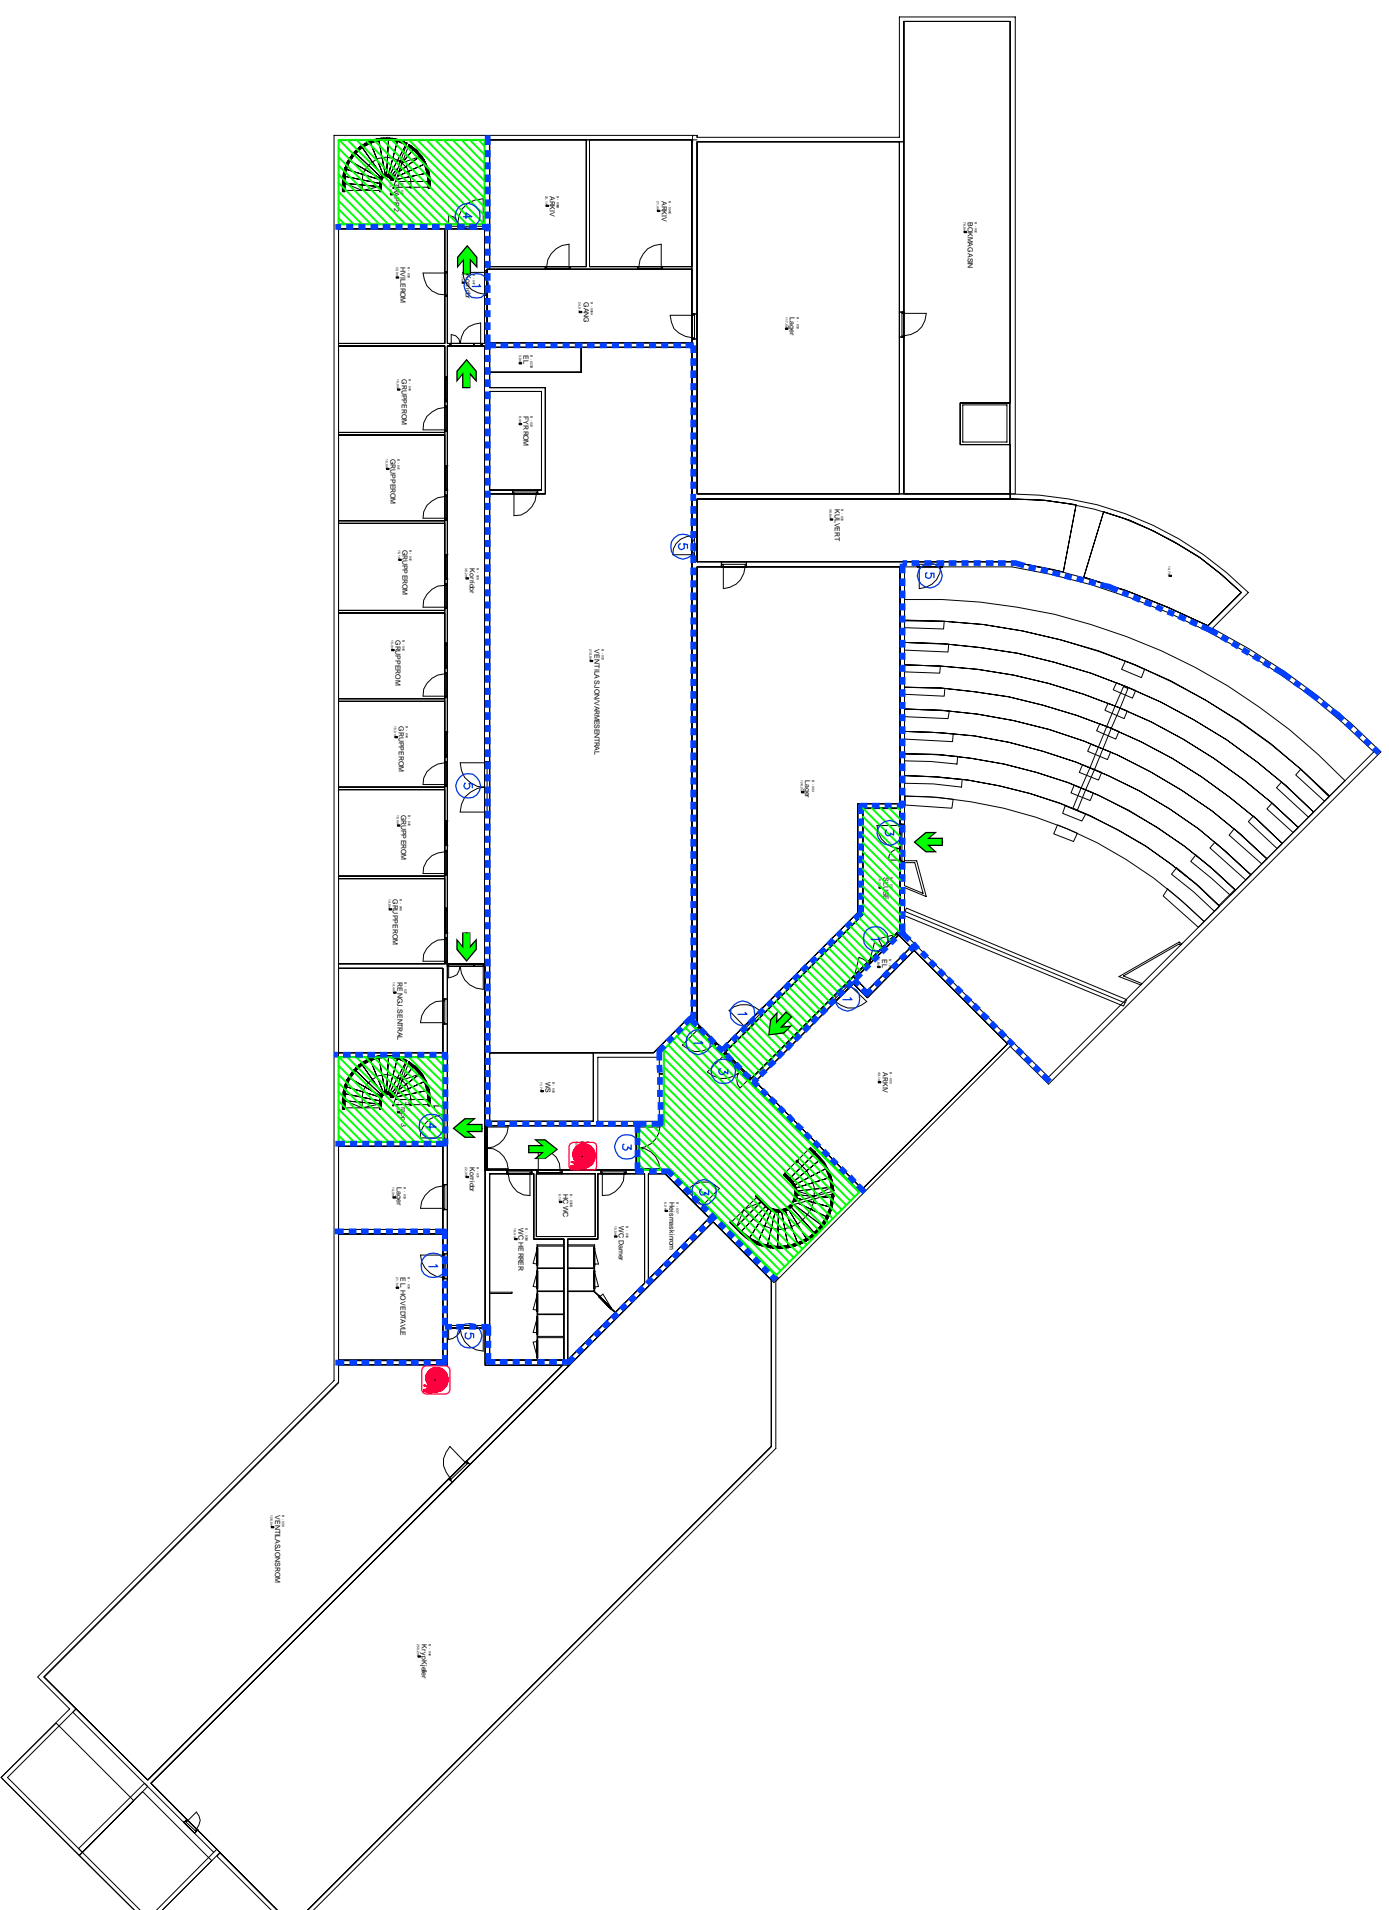

PROJEKT	REVISJON	DATE	FORFATTER	GRANSERER
0	BRANNDOKUMENTASJON	2018-01-29	KJFU	JOTO



Ramboll Norge AS - Region Sør & Øst  
Kysivaalen 2 - N - 4841 Arendal - Tlf +47 37 07 31 00

Statsbygg

HSN Porsgrunn, bygg B

PLAN KJELLER  
BRANNTEKNIKK

Oppdragsnummer	Oppdragsnavn	Oppdragsleder	Prosjektleder	Stav
1350023725	Oppdragsnavn	KJFU	JOTO	JOTO

System	Type	Levetid	Stav
01 F	System	20 100	0

## SYMBOLFORKLARING:

- REI 120-M/A2-s1,d0 [A120]
- - - BRANNCELLEVEGG EI 60/A2-s1,d0 [A60]
- - - BRANNCELLEVEGG EI 60/D-s2,d0 [B60]
- - - E 30
- RØMNINGSRETNING
- ▨ RØMNINGSVEI
- ADKOMST/ANGREPSVEI BRANNVESEN
- 🔧 BRANNSLANGE
- 🔧 HÅNDSLUKKINGSAPPARAT, PULVER

### DØRSKJEMA:

NR.:	TYPE:
1	EI 30-Sq [B30]
2	EI 30-CSq [B30S]
3	EI 60-CSq /A2-s1,d0[A60S]
4	EI 60-CSq [B60S]
5	EI 60-Sq /A2-s1,d0[A60]
6	E 30-CSq [F30S]

### VINDUSKJEMA:

NR.:	TYPE:
A	EI 30 [B30]
B	EI 60 [B60]

### MERKNADER:

- RISIKOKLASSE: 3 / 2
- BRANNKLASSE: 2
- HOVEDBÆRESYSTEM R-60 [B60]
- SEKUNDERT BÆRESYSTEM R-60 [B60]
- BÆRESYSTEM GLASSGÅRD A2-s1,d0 [UBRENNBART]
- RØYKVENTILERT GLASSGÅRD UTGJØR BRANNSEKSJONERING A120
- AUTOMATISK BRANNALARMANLEGG

PROJEKT	REVISJON	DATE	KJFU	JOTO	JOTO
0	BRANNDOKUMENTASJON	2018-01-29	KJFU	JOTO	JOTO

### BRANNDOKUMENTASJON




Ramboll Norge AS - Region Sør & Øst  
Kysivaalen 2 - N - 4841 Arendal - Tlf +47 37 07 31 00

Statsbygg

HSN Porsgrunn, bygg B

PLAN 1. ETASJE  
BRANNTEKNIKK

Oppdragsnummer	Oppdragsnavn	Oppdragsleder	Prosjektleder	Stav
1350023725	HSN Porsgrunn	1350023725	1350023725	0
PLAN 1. ETASJE	BRANNTEKNIKK	1350023725.dwg	1350023725.dwg	0

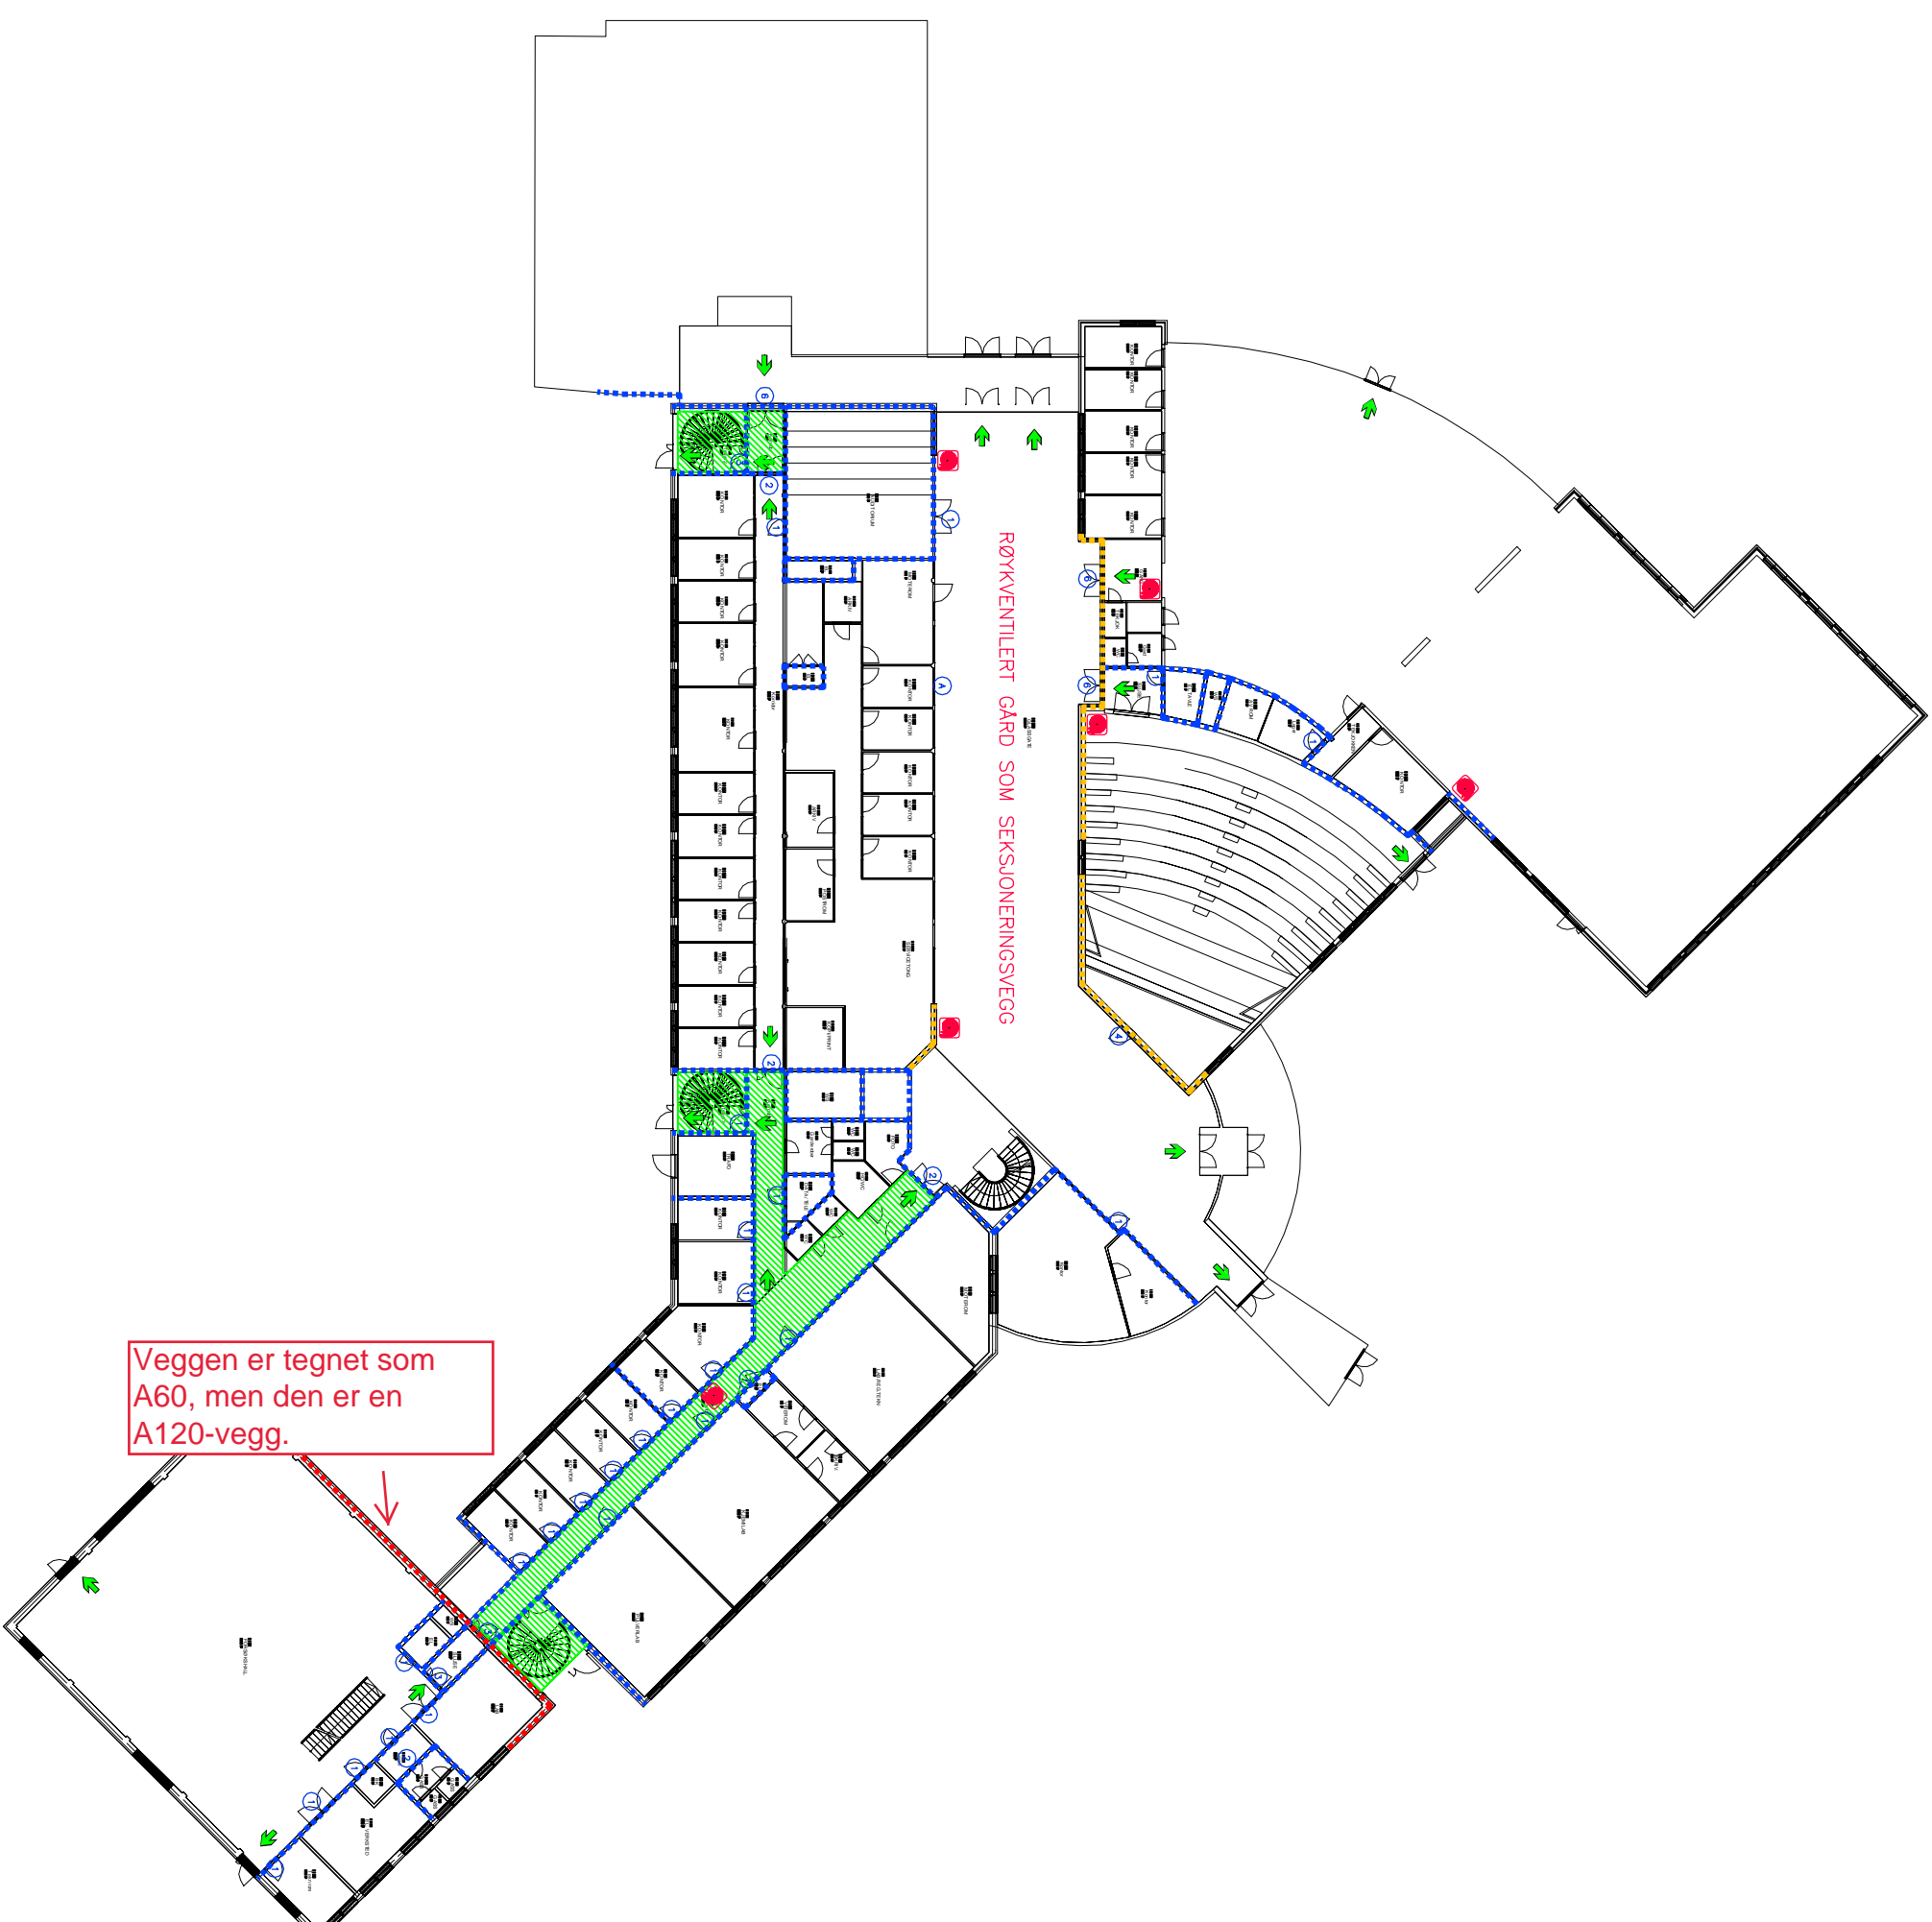

Veggen er tegnet som A60, men den er en A120-vegg.

**SYMBOLFORKLARING:**

- REI 120-M/A2-s1,d0 [A120]
- - - BRANNCELLEVEGG EI 60/A2-s1,d0 [A60]
- - - BRANNCELLEVEGG EI 60/D-s2,d0 [B60]
- - - E 30
- RØMNINGSRETNING
- ▨ RØMNINGSVEI
- ADKOMST/ANGREPSVEI BRANNVESEN
- 🔧 BRANNSLANGE
- 🔧 HÅNDSLUKINGSAPPARAT, PULVER
- 🔧 BRANNALARMSENTRAL

**DØRSKJEMA:**

NR.:	TYPE:
1	EI 30-Sq [B30]
2	EI 30-CSq [B30S]
3	EI 60-CSq /A2-s1,d0[A60S]
4	EI 60-CSq [B60S]
5	EI 60-Sq /A2-s1,d0[A60]
6	E 30-CSq [F30S]

**VINDSKJEMA:**

NR.:	TYPE:
A	EI 30 [B30]
B	EI 60 [B60]

**MERKNADER:**

- RISIKOKLASSE: 3 / 2
- BRANNKLASSE: 2
- HØVEDBÆRESYSTEM R-60 [B60]
- SEKUNDERT BÆRESYSTEM R-60 [B60]
- BÆRESYSTEM GLASSGÅRD A2-s1,d0 [UBRENNBART]
- RØYKVENTILERT GLASSGÅRD UTGJØR BRANNSEKSJONERING A120
- AUTOMATISK BRANNALARMANLEGG

PROJEKT	REVISJON	DATE	KJFU	JOTO	JOTO
0	BRANNDOKUMENTASJON	2018-01-29	KJFU	JOTO	JOTO

**BRANNDOKUMENTASJON**



Ramboll Norge AS - Region Sør & Øst  
Kysivaalen 2 - N - 4841 Arendal - Tlf +47 37 07 31 00

**Statsbygg**

HSN Porsgrunn, bygg B

PLAN 2. ETASJE  
BRANNTEKNIKK

Oppdragsnummer	Oppdragsnavn	Oppdragsleder	Prosjektleder	Stav



## SYMBOLFORKLARING:

- REI 120-M/A2-s1,d0 [A120]
- - - BRANNCELLEVEGG EI 60/A2-s1,d0 [A60]
- - - BRANNCELLEVEGG EI 60/D-s2,d0 [B60]
- - - E 30
- RØMNINGSRETNING
- ↘ RØMNINGSVEI
- ADKOMST/ANGREPSVEI BRANNVESEN
- BRANNSLANGE
- HÅNDSLUKINGSAPPARAT, PULVER
- BRANNALARMSENTRAL

### DØRSKJEMA:

NR.:	TYPE:
①	EI 30-Sq [B30]
②	EI 30-CSq [B30S]
③	EI 60-CSq /A2-s1,d0[A60S]
④	EI 60-CSq [B60S]
⑤	EI 60-Sq /A2-s1,d0[A60]
⑥	E 30-CSq [F30S]

### VINDSKJEMA:

NR.:	TYPE:
Ⓐ	EI 30 [B30]
Ⓑ	EI 60 [B60]

### MERKNADER:

- RISIKOKLASSE: 3 / 2
- BRANNKLASSE: 2
- HOVEDBÆRESYSTEM R-60 [B60]
- SEKUNDERT BÆRESYSTEM R-60 [B60]
- BÆRESYSTEM GLASSGÅRD A2-s1,d0 [UBRENNBART]
- RØYKVENTILERT GLASSGÅRD UTGJØR BRANNSEKSJONERING A120
- AUTOMATISK BRANNALARMANLEGG

PROJEKT	REVISJON	DATE	KJFU	JOTO	JOTO
0	BRANNDOKUMENTASJON	2018-01-29			

### BRANNDOKUMENTASJON



Ramboll Norge AS - Region Sør & Øst  
Kysivaalen 2 - N - 4841 Arendal - Tlf +47 37 07 31 00

### Statsbygg

HSN Porsgrunn, bygg B

PLAN 2. ETASJE  
BRANNTEKNIKK

Oppdragsnummer	Oppdragsnavn	Oppdragsleder	Prosjektleder	Stav
1350023725	HSN Porsgrunn	1350023725	1350023725	0

