


FORTS. TEGN. A-102  
 BEGRENSNINGSLINJE  
 DENNE TEGNING

ARBEIDSTEGNING

A		23.03.92	ANGITT STIKK I LESESAL	F.M.
REV		DATE	BESKRIVELSE	SGN
TEGN NR				REV
E679-113				
SBED:		PROSJEKT NR 87018 02		
<b>SIT</b>		NYBYGG FOR SVILINGENRUSTEDET I TELEMARK		
PROSJEKTERINGSGRUPPE		ARKITEKT ARKITEKTONISKE BERNE OG BORGHEMUS A/S STROMT 02, 3900 FORSBERG TEL 03-923050 FAX 03-923907 TOMAS 5. 3900 ØRNEN TEL 03-923898 FAX 03-920818		
<b>A</b>		RÅDG. ING. BYGGTEKNIKK ARNAN & BERGE ØRNEN A/S STROMT 02, 3900 FORSBERG TEL 03-924840 FAX 03-927255		
<b>B</b>		RÅDG. ING. VVS-TEKNIKK ELKUNN P. R. NERH SOULET 6, 3900 FORSBERG TEL 03-926030 FAX 03-926230		
<b>V</b>		RÅDG. ING. ELEKTROTEKNIKK S. BRUNVOLD ØRNEN A/S EDAMØRST 1, 3900 FORSBERG TEL 03-923020 FAX 03-921117		
<b>E</b>		24 MAR 1992 Motte		
PLAN 1 ETASJE				
BIBLIOTEKSDIDEL / AUDITORIUM				
ELKRAFT				
DATE	15.01.91	SCALE	1:50	REV
SGN	F	KORR	0001	REV
TEGN NR	E679-113			

 

Rom B-127  
UF K1-1

**ARBEDSTEGNING**


D 08/92 ESMA UTENFOR EKSPEDISJON F.M  
 C 08/91 VASLUFTSPERRE OVER INNER TL. VEIUTGANG F.M  
 B 30/87 EVN. KONTOR 2.2  
 A 30/87 EVN. ENDR. 2.2  
 REV. DATO BESKRIVELSE SIGN. REV.  
 TEIUN NR. E 679 - 111

SBED. PROSJEKT NR. 87018 02  
**SIT** NYBYGG FOR SVILINGENORSTUDET  
 TIL EILANDEN

PROSJEKTERINGSGRUPPE  

PLAN 1 ETASJE  
 KONTORDEL/GLASSGATE  
 ELKRAFT

DATE: 25.01.92 MÅL: 1:50 DNR: 88/1882.2  
 SIGN: E.E. KONTR: GOSKO  
 TEGN. NR. E 679 - 111

 

Rom B-172  
UF K1-21

Rom B-169  
UF K1-2

Rom B-175  
UF K1-22


Rom B-176  
UF K1-23

Rom B-194  
UF K1-36

Rom B-197  
UF K1-35

Rom B-192  
UF K1-3

REV	DATE	BESKRIVELSE	SKO
TEGN			
E 679 - 112			
SBED:	PROSJEKT NR 87018 G2		
<b>SIT</b>	NYBYGG FOR SVILINGENRSTUDET TELEMARK		
PROSJEKTERINGSGRUPPE:			
<b>A</b>	ANSØKER: ANSØKER: ARKITEKTEN: BERNE & BORGHEIM A/S STORST. 1, 3900 FORSGRAN TLF 03-55300 FAX 03-55307 TEGNER: S. 2700 SØRE TLF 03-52898 FAX 03-52825		
<b>B</b>	RÅDG. NG. BYGGTEKNIKK: AARHAM & BERNE-JØRNER A/S STORST. 1, 3900 FORSGRAN TLF 03-55400 FAX 03-55725		
<b>V</b>	RÅDG. NG. KVS-TEKNIK: GJELSEN & LATHEN SKULEST. 4, 3900 FORSGRAN TLF 03-55000 FAX 03-55820		
<b>E</b>	RÅDG. NG. ELEKTROTEKNIK: SØRENSEN & LATHEN STORST. 1, 3900 FORSGRAN TLF 03-55300 FAX 03-55310		
<b>ANBUDS-TEGNING</b>			
PLAN 1 ETASJE			
LABORATORIEDEL/FORSØKSHALL			
ELKRAFT			
DATE	15.01.91	MÅL	1:50
SKO	S.F.	KONTR.	0000
TEGN NR	E 679 - 112		REV

 

Rom B-227  
UF K2-1

ARBEIDSTEGNING

B	30.01.91	DRY KORR.	B.F.
A	03.07.91	EL ENDR.	B.F.
REV.	DATE	BESKRIVELSE	DRY.
TEGN. NR.	E 679 - 121		
SBED.	PROSJEKT NR. 87018 02		
<b>SIT</b>	NYBYGG FOR SIVILINGENRSTUDIET I TILSØRMARK		
PROSJEKTERINGSGRUPPE			
<b>A</b>	ARBEIDSTEGNING ARBEIDSTEGNINGEN ER UTARBEIDET AV BIRCHENHUS A/S TORST 5, 3700 SKEN TLF. 03-552030 FAX 03-559107		
PLAN 2 ETASJE KONTORDEL/GLASSGATE ELKRAFT			
DATE	15.01.91	MÅL	1:50
DRY.	O. F.	KONTR.	
TEGN. NR.	E 679 - 121		

BEGRENSNINGSLINJE  
DENNE TEGNING

SE TEGN. NR. E679-122

SE TEGN. NR. E679-122

06 AUG 1991

Mottatt














 UF K2-3

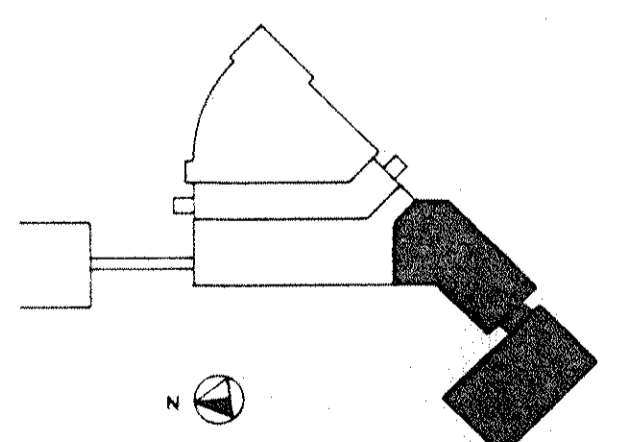REV. DATO	BESKRIVELSE	SGN
TEGN. NR.	E679-122	REV.
SBED.	PROSJEKT NR. 6706 02	
<b>SIT</b>	NBYGG FOR SVILINGSNØRSTUDIET TELEMAR	
		
PROSJEKTERINGSGRUPPE		
<b>ANBUDESTEGNING</b>		
PLAN 2 ETASJIE LABORATORIEDEL/FORSØKSHALL ELKRAFT		
DATO	15.01.91	MÅL 1:50
SGN	O.F.	KONTR. BOOKU
TEGN. NR.	E 679 - 122	REV.

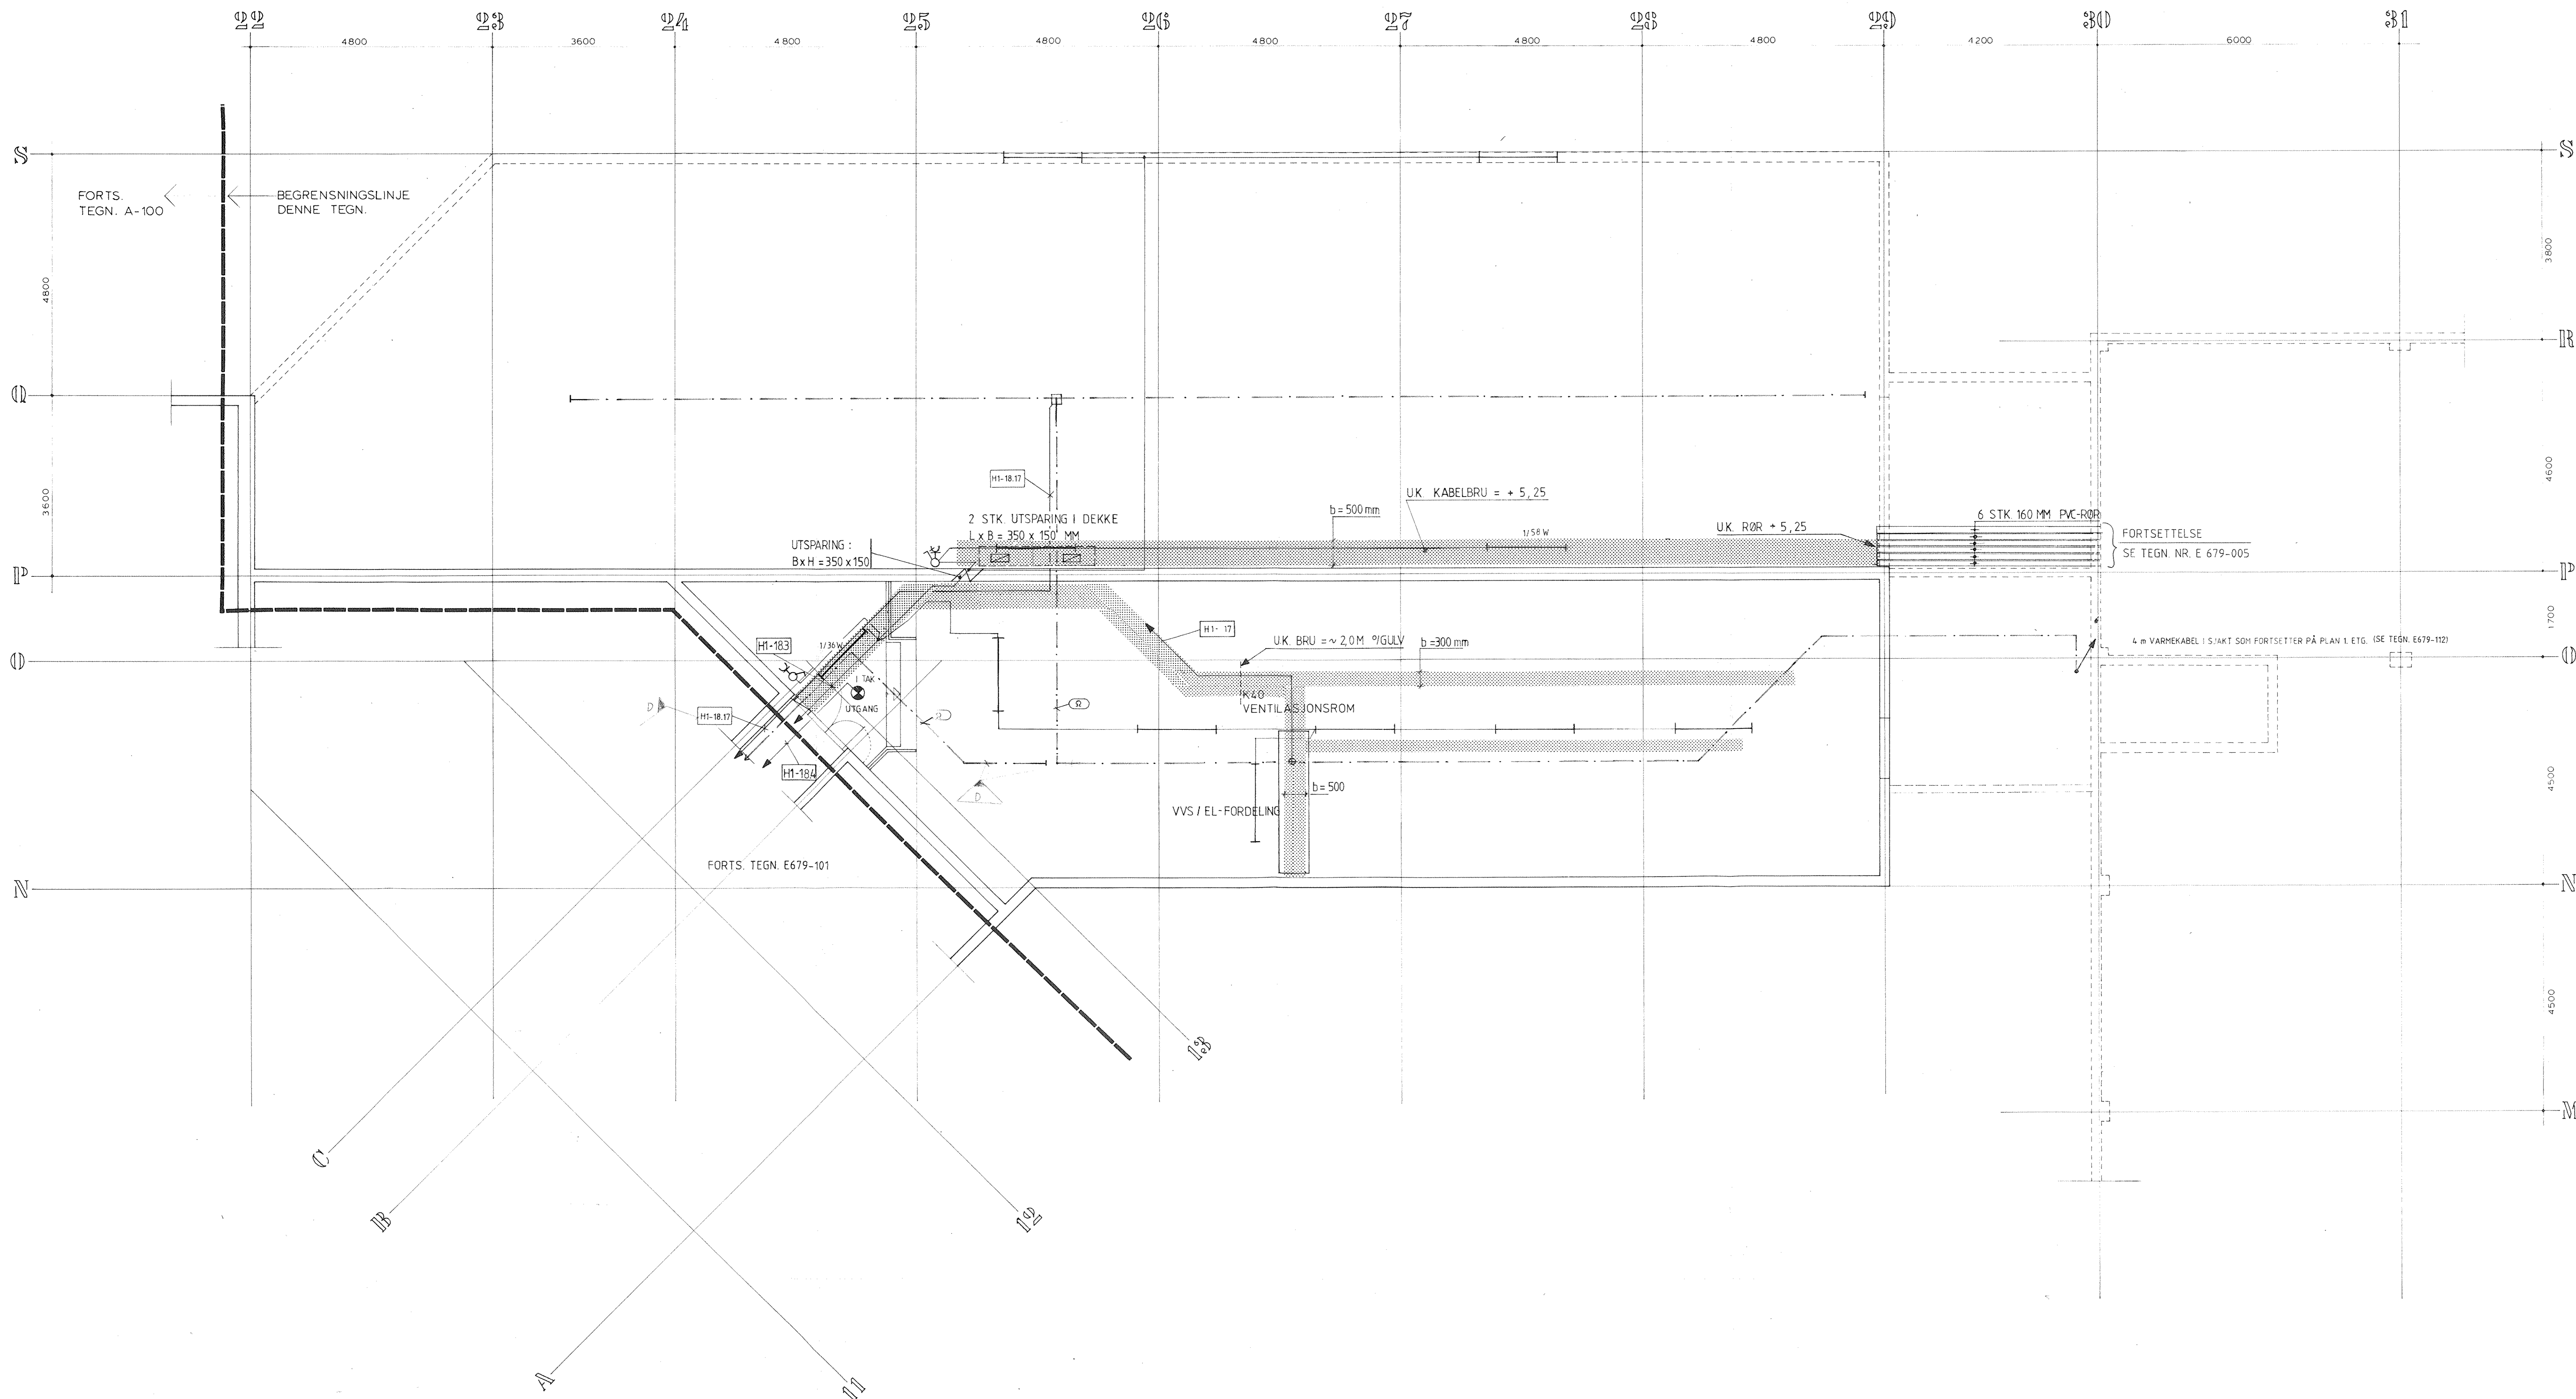

FORTS. TEGN. A-100

BEGRENSNINGSLINJE DENNE TEGN.

UTSPARING: BxH = 350 x 150

2 STK UTSPARING I DEKKE L x B = 350 x 150 MM

UK KABELBRU = + 5,25

UK RØR + 5,25

6 STK 160 MM PVC-RØR

FORTSETTELSE SE TEGN. NR. E 679-005


4 m VARMEKABEL I SJAKT SOM FORTSETTER PÅ PLAN 1. ETG. (SE TEGN. E679-112)

FORTS. TEGN. E679-101

E	07.07.92	KORR. I H.H.T. AS BULT	F.M.
D	05.12.91	TEGNET INN VARMEKABEL PÅ VV-RØR	F.M.
C	07.11.91	ANTALL RØR OG RØRDIKENSJON ENDRET	F.M.
B	09.07.91	PARSERT KJØRSKJEMER FOR VVS-TAVLE	Ø.F.
A	12.06.91	DIV. ENDR. / NY TEGNING	Ø.F.
REV	DATE	BESKRIVELSE	SIGN
TEGN. NR.	E 679-102		REV

ARBEIDSTEGNING


SBED: PROSJEKT NR 87018 02  
**SIT** NYBYGG FOR SIVILINGENØRSTUDIET I TELEMARKE

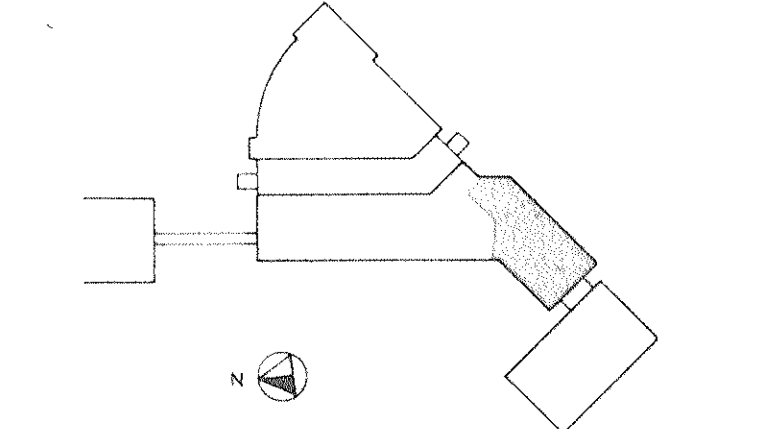

- PROSJEKTERINGSGRUPPE
- A** ARKITEKT: ARKITEKTKONTORET BØRVE OG BØRCHSENUS A/S  
STORST. 302, 3900 FØRSGRUNN  
T.F. 03-553040 FAX 03-559107  
TØRGGT 5, 3700 SKEN  
T.F. 03-528995 FAX 03-520625
  - B** RÅDG. ING. BYGGTEKNIKK: AARUM & BERGE-GRØNER A/S  
STORST. 316, 3900 FØRSGRUNN  
T.F. 03-551040 FAX 03-557255
  - V** RÅDG. ING. VVS-TEKNIKK: ELIASSEN FLATHEM SKOLEGT. 6, 3900 FØRSGRUNN  
T.F. 03-550330 FAX 03-559230
  - E** RÅDG. ING. ELEKTROTEKNIKK: BJØRNVOLD-GRØNER A/S  
EDANGERGT. 2, 3900 FØRSGRUNN  
T.F. 03-553020 FAX 03-558412

PLAN KJELLER, LABORATORIEDEL  
 ELKRAFT  
 AKSE N-P / 24-29

DATE	18.06.91	MÅL	1:50	JNR
SIGN	Ø.F.	KONTR		ØDKJ
TEGN. NR.	E 679-102		REV	

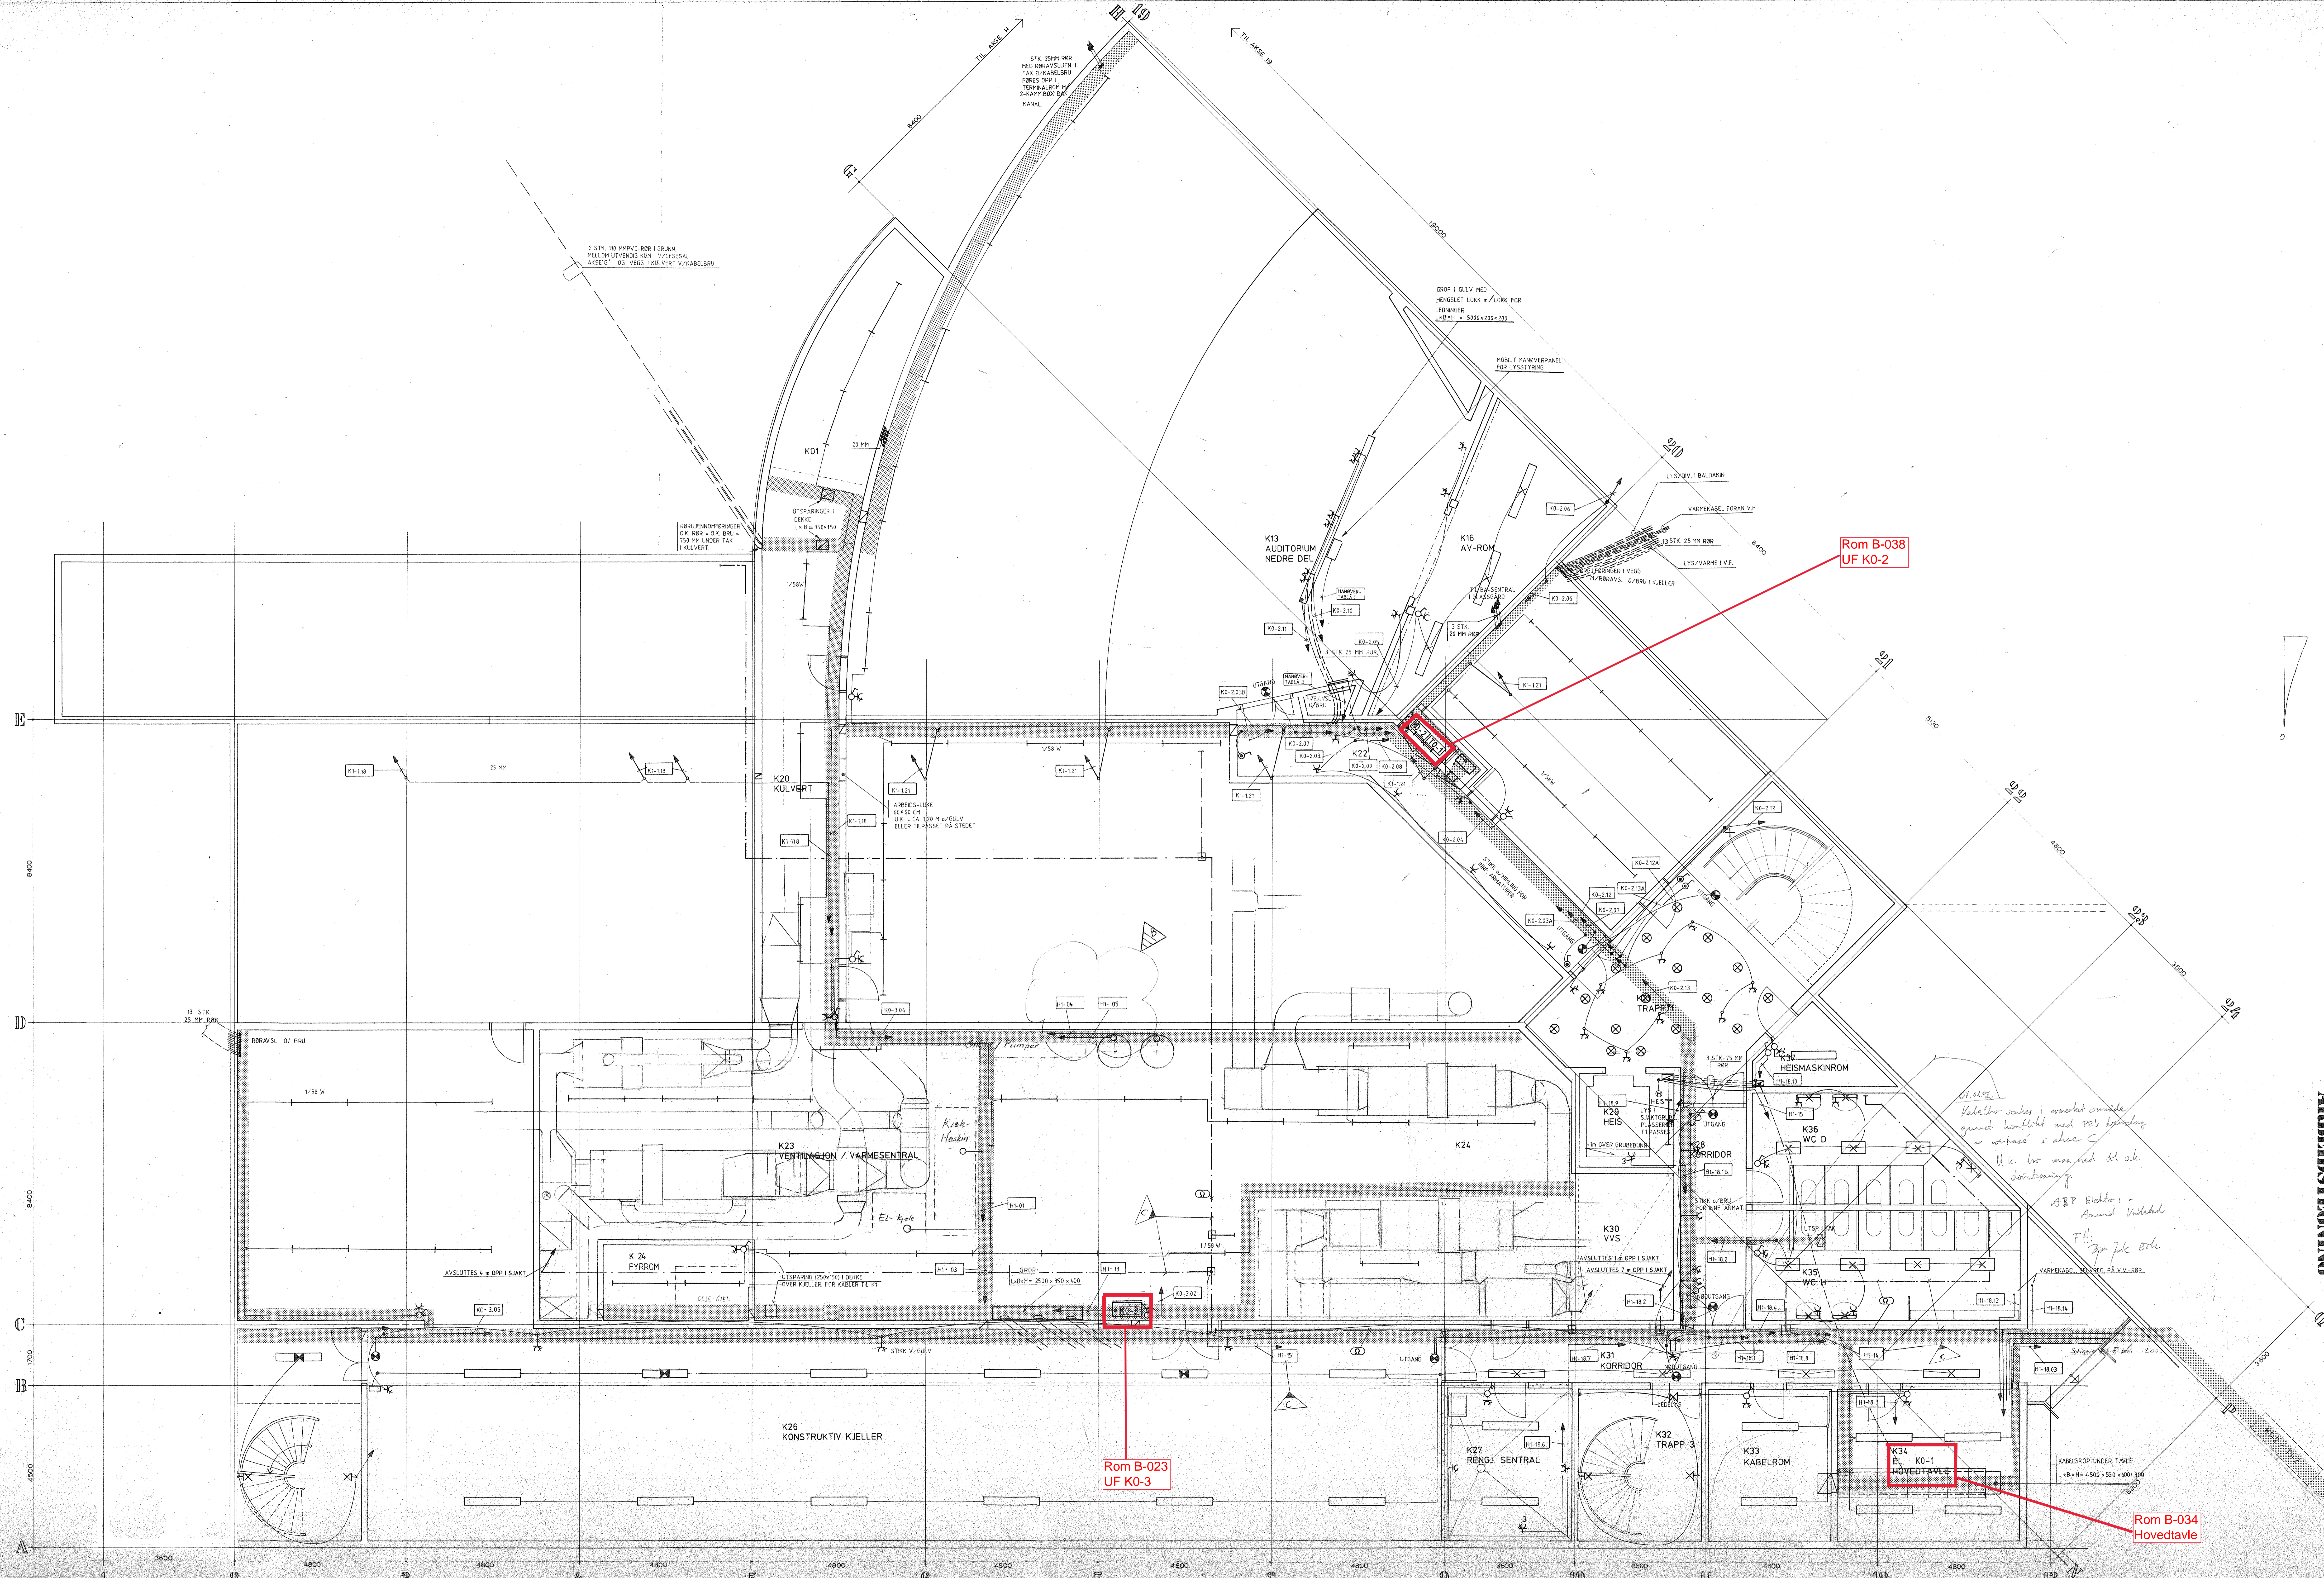

Rom B-038  
UF K0-2

Rom B-023  
UF K0-3

Rom B-034  
Hovedtavle

Tråder for kabelbroene  
er noe endret.  
Detta er ikke noe  
på byggeplass med monteringen  
21.10.91 og denne tegning  
med skisserte endringer,  
datert 21.10.91

ARBEIDSTEGNING

C	05.12.91	TEGNET INN VARMEKABEL PÅ VV-RØR	F.H.
B	12.07.91	TEGNET AV VVS-UTRUSTNING	B.F.
A	16.05.91	DELV. ENDRINGER	B.F.
REV.	DATE	BESKRIVELSE	SEN
TEGNER			REV.

E 679 - 101

SBED: PROSJEKT NR. 87018 02

**SIT** NYBYGG FOR SVINGENSTUDIET  
I TELEMARK

PROSJEKTERINGSGRUPPE:





PLAN KJELLER  
ELKRAFT

**FHOLM**  
06DES1991  
Motnett


TEGNER: E.F. REV.:  
E 679 - 101