

Gr. nr.

360


Br. nr. 3

Elgar: Voss kommune

gate (veg) nr.

Adresse: Bolstad

Skisse, M. 1 :

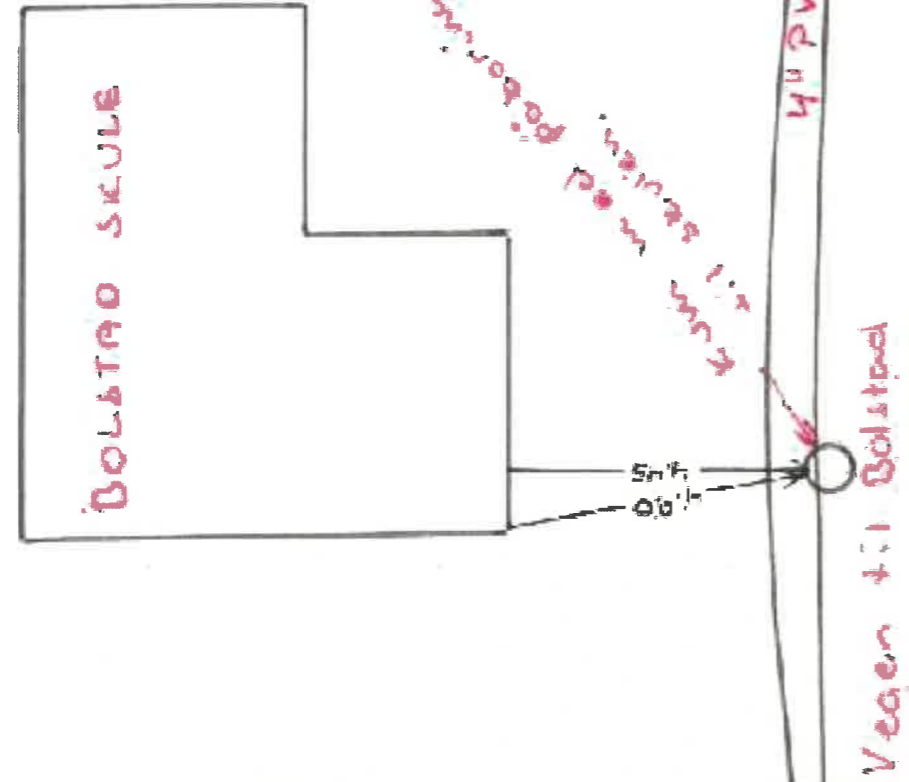

Vatn innlagt / 19 v/røyleggjarfirma

Røyrdimensjon og material

Stengekran :

Boring :

Kloakk innlagt / 19 v/røyleggjarfirma

Røyrdimensjon og material

Tilknytting til hovudkloakk



Installasjonar : W.C. bad

Andre installasjonar :

Utviding og fornying, sjå bakslida.



<ul style="list-style-type: none"> - - Avløp felles - - Drenseledning - - Overlopsledning - - Overvann - - Pumpeledning felles - - Pumpeledning spillvann - - Pumpeledning vann 	<ul style="list-style-type: none"> - - Spyleledning - - Spillvann - - Vannledning - - Andre - - Signal kabel - - Diverse - - Trekrør med kabel 	<ul style="list-style-type: none"> - - Trekrør uten kabel □ An boring □ Grenpunkt □ Silkk avløp □ Silkk overvann □ Silkk vann 	<ul style="list-style-type: none"> ● Andre Påkoblingspunkt ■ Basseng ● Brønn ○ Diversepunkt ○ Grenpunkt ● Hydrant ⌋ Bekkeinntak 	<ul style="list-style-type: none"> ● Bekkeinntak ⌋ Bekkeinntak m. rist ⌋ Inntak ⌋ Kran ○ Kum ● Påkoblingspunkt ⌋ Overløp 	<ul style="list-style-type: none"> ● Pumpestasjon felles ● Pumpestasjon spillvann ● Pumpestasjon vann ● Renseanlegg SP ● Renseanlegg SP ○ Sandfangskum 	<ul style="list-style-type: none"> ⊠ Slamavskiller ⊠ Gatesluk ⊠ Sluk med sandfang □ Sluk △ Utslippspunkt ○ Ventilpunkt ● Andre punkt
---	---	---	---	---	---	---

	VOSS KOMMUNE Tekniske tenester		 N Målestokk 1:500
	Dato: 2020.02.04 Sign: JH		