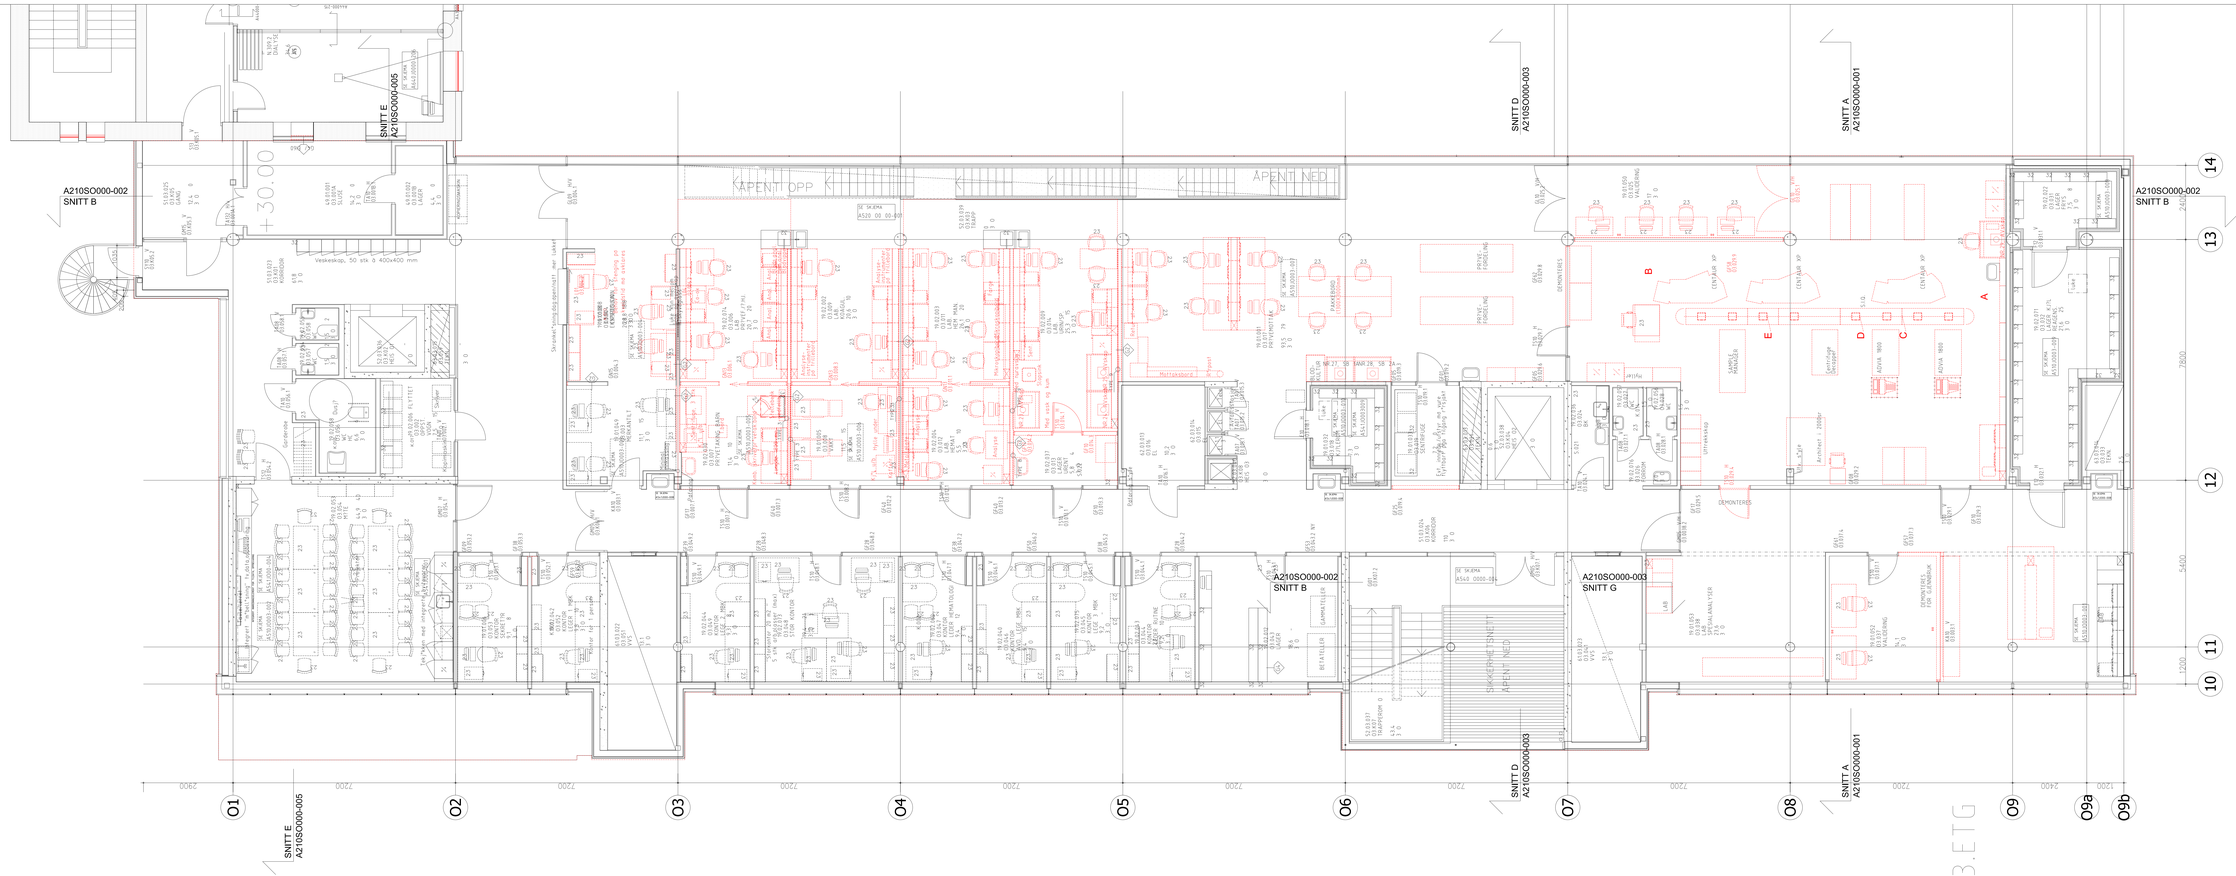
SNITT E A210SO000-005
A210SO000-002 SNITT B
SNITT D A210SO000-003
SNITT A A210SO000-001
ÅPENT OPP
ÅPENT NED
+30.00
Veskeskap, 50 stk. à 400x400 mm
Møtterom 4
