


UP	NETTKRAFT (NORMALKRAFT)
+	PROJEKTERT KRAFT
+	UPS / AVBLOKERT KRAFT
□	ØRENTSTAV, TILPASSEDE ØRENTSTAV
□	ØRENTSTAV I VEGG
□	ARMATURSKINNE 100MM
□	KABELKANAL, H/VERTIKAL FØRING
□	KABELBRO ZOOM
□	KABELBRO ZOOM
□	ØRENTSTAV FØRING

(F) NETT I BORD  
 (F) KANAL LEVERES MED LAB-ØRENTSTAV  
 (F) VERTIKAL FØRING I LAB-BORD (SKAL TIL TAK)  
 (F) MØLEDEKKE FOR LØSNERI, SE TEGNING FASADE VEST  

- (F) Armaturskinne kuttes 400 mm
- (F) Demonteres
- (F) Remonteres
- (N) Nedføring til bane
- KK Kabelkanal
- KKV Vertikal kabelkanal

BYGGER	BYGGER	BYGGER


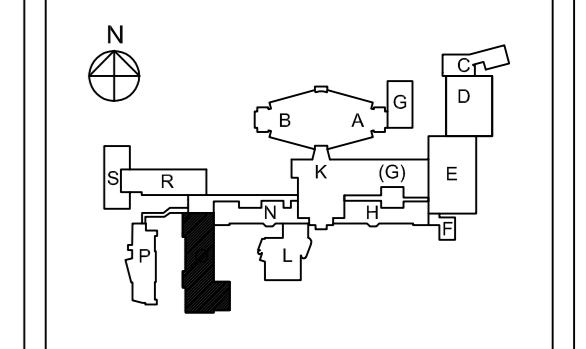

NORDLANDSSYKEHUSET BODØ SOMATIKK



PLAN 3. ETASJE  
FLØY O  
OMBYGGING LAB.AUT.

FØRINGSVEIER


Nye føringsveier  
Rødt farge