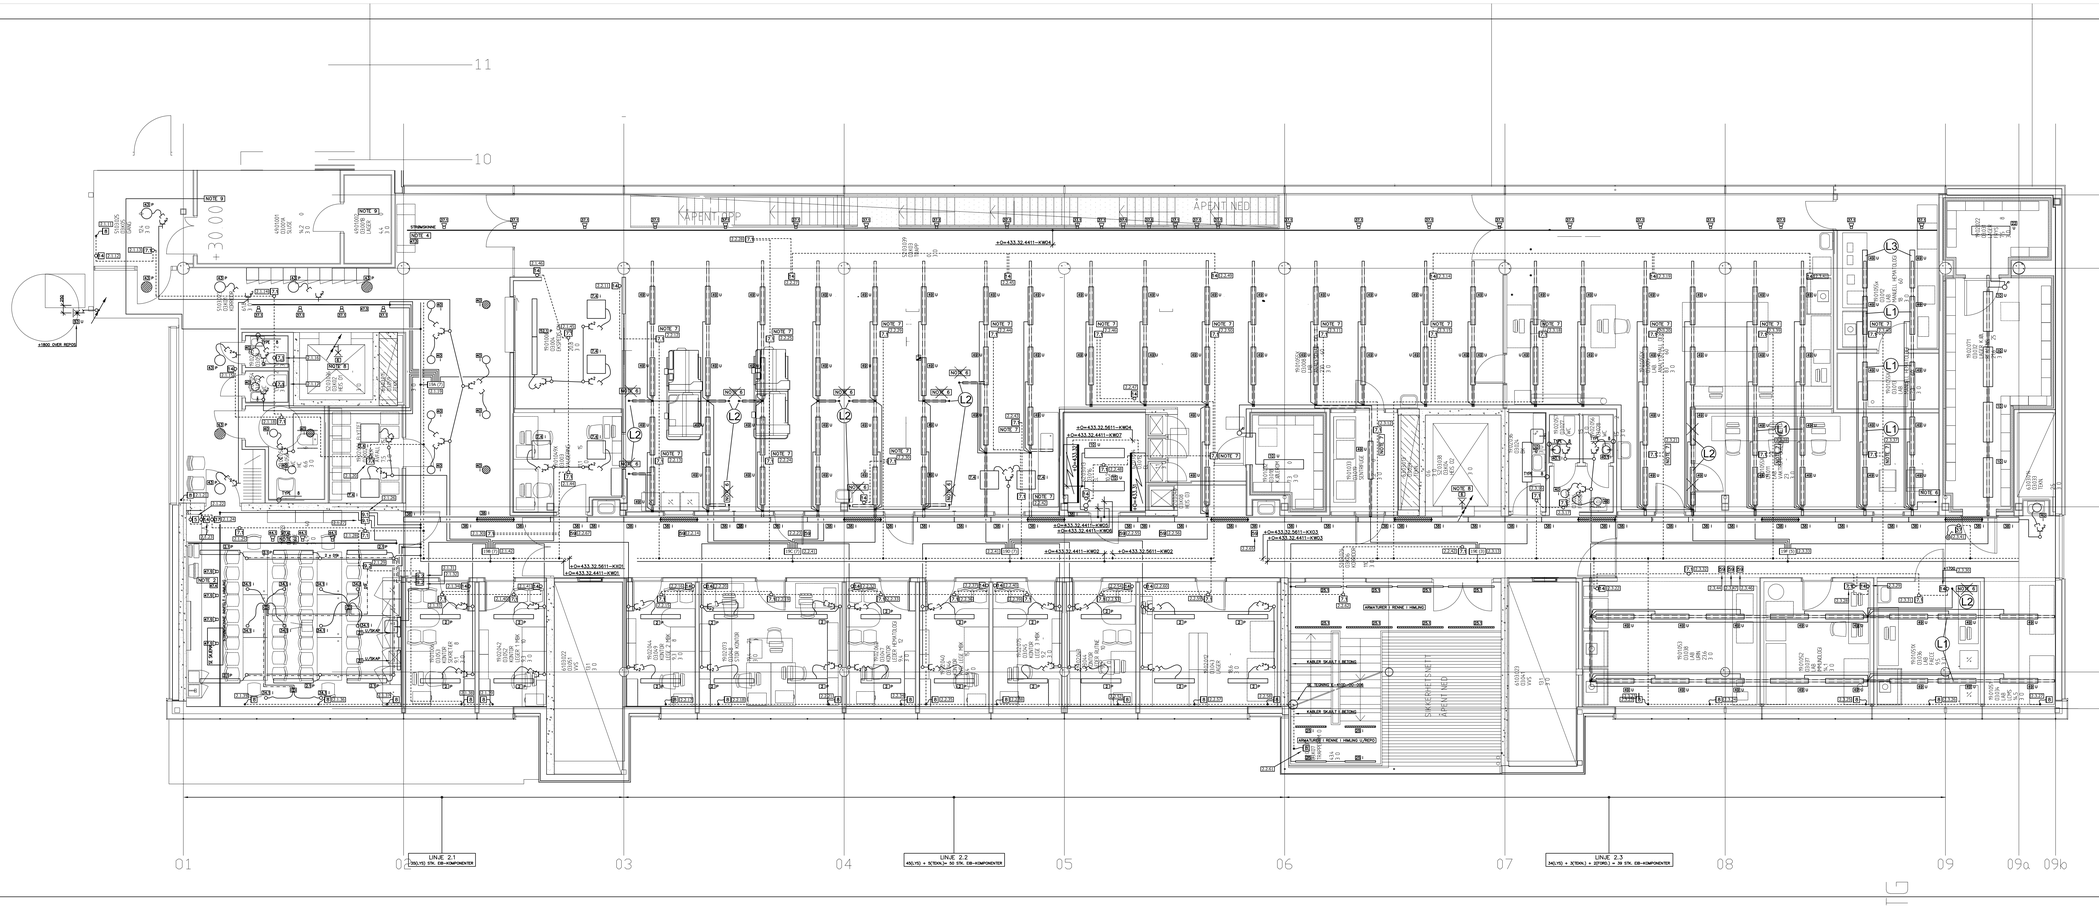

EIB–SYMBOLER

- 1 BRYTER 1–KANAL
- 3 BRYTER 3–KANALER
- 5 BRYTER 5–KANALER
- B BEVEGELSESMELDER H=1200MM
- A BEVEGELSESMELDER TAKMONTERT
- R FORSTILLINGSORGAN VARME
- S DIMMEKATOR FOR HALOGEN–GLØDELAMPER 1000W (600W)
- D DIMMEKATOR W/DSI–UTGANG
- B BRYTER/DIMMEKATOR 0–10V
- C TEMPERATURREGULATOR (h=1700MM)
- NO 10 BINERUTGANG 16A/8 KANALER TILKOBLES BUS. (5 KANALER I BRUK)
- U 2/4KANALS BINERING. (PILLE)
- M MAGNETKONTAKT

MERKING AV ARMATURER

- ARMATURNR.
- i : INNFELT
- p : NEDHENGT (PENDEL)
- u : UTENPÅLIGGENDE
- v : VEGGMONTERT
- : LYSARMATUR
- : NØDLYS, REF. NØDLYSTEGN. 443
- : ARMATURSKINNE, ±2600 OFG.
- : STRØMSKINNE
- NOTE 6 LYSARMATURER BAK LYSREFLEKTOR
- NOTE 8 STRØMSKINNE INNFELT I HIMLING
- NOTE 9 STRØMSKINNE PÅ DRAGER
- NOTE 4 STRØMSKINNE NEDHENGT I WIRE (3.TRINN)
- NOTE 5 LYSARMATURER INNFELT I BETONGVEGG
- NOTE 6 TILKOBLING LYS I LAB.BENK
- NOTE 7 MONTERES PÅ ARMATURSKINNE
- NOTE 8 MONTERES ETTER ANVISNING FRA HEIDENREICH&HARLOU
- NOTE 9 SE DIALOGVEAVDELINGEN. TEGN. NR. E-441P-00-03-M01

L1 Plassering justeres

L2 Demonteres/frakobles

L3 Remonteres/tilkobles

NB!
FOR NØYAKTIG PLASSERING AV ARMATURER I HIMLING... KONF. ARKITEKTENS HIMLINGSPLAN.

REV.	DATO	BESKRIVELSE	SIGN.
D.01	08/10	OMBYGGING NY AUTOMASJONSLINJE	SG
C.01	07/07	SOM BYGG	PSN

FASE: DETALJPROSJEKT

FAG. TYPE	FLØY	ETG	LNR	FAS. REV.
E- 441P-	00-	03-	001	D.01

HENVI. VIGNETTI

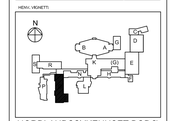

NORDLANDSSYKEHUSET BODØ
SOMATIKK

COWI

PROSJEKTERENDE:
RATAS ARKITEKTER AS, DRAMMENSVEIEN 130C 0272 OSLO
COWI AS, OTTO MELBYES VEI 13, 7050 TRONDHEIM
COWI AS, OTTO MELBYES VEI 13, 7050 TRONDHEIM
COWI AS, OTTO MELBYES VEI 13, 7050 TRONDHEIM
RATAS ARKITEKTER AS v/ LANDSKAPARKITEKTER & LEKNEBYEN AS, SAGSVEIEN 22 A, 0455 OSLO

itas
Rådgivende ingeniører AS
Tlf. 73 96 77 00
Fax. 73 96 77 01
www.itas.no

PROSJEKT NR.: A022064/128559
TILSTAT.:

INNHOLD:
PLAN 3.ETASJE
FLØY O
OMBYGGING LAB.AUT.

LYS

MÅL: 1:50 DATO: 01.03.05

FAG. TYPE	FLØY	ETG	LNR	FAS. REV.
E- 441P-	O0 -	03-	001	D.01