


REVISJONSKEMME

BOKS FOR ASGANGSKONTROLL : +1200MM OFS  
 BOKS FOR ANNEBERG : +1200MM OFS  
 BOKS FOR MANUELL WILDER : +1200MM OFS  
 BOKS FOR NØDPLAN : +1200MM OFS

NBI  
 FOR UTSTYR MONTERING I HÅNDRING  
 KONF. ARKITEKTENS HÅNDRINGSPLAN

NO	REVISJON	AV	FOR	DATE

PROSJEKT  
 E-542P-00-03-001 D01

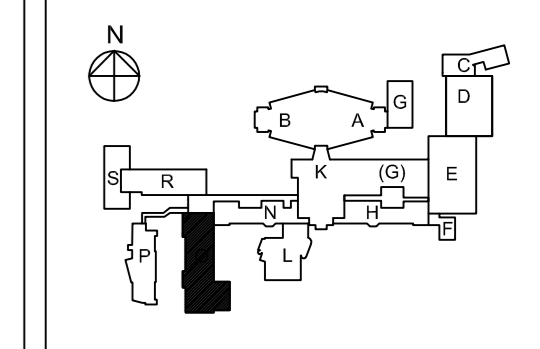

NORDLANDSSYKEHUSET BODØ  
 SOMATIKK

**COWI**  
 PROSJEKTFIRMA  
 AS TOY ANSTRETTEN AL, OSLO  

itas

PLAN 3. ETASJE  
 FLOY O  
 OMBYGGING LAB.AUT.  
 ALARM

PROSJEKT NR. E-542P-00-03-001  
 D01

Nye installasjoner  
 RØD farge