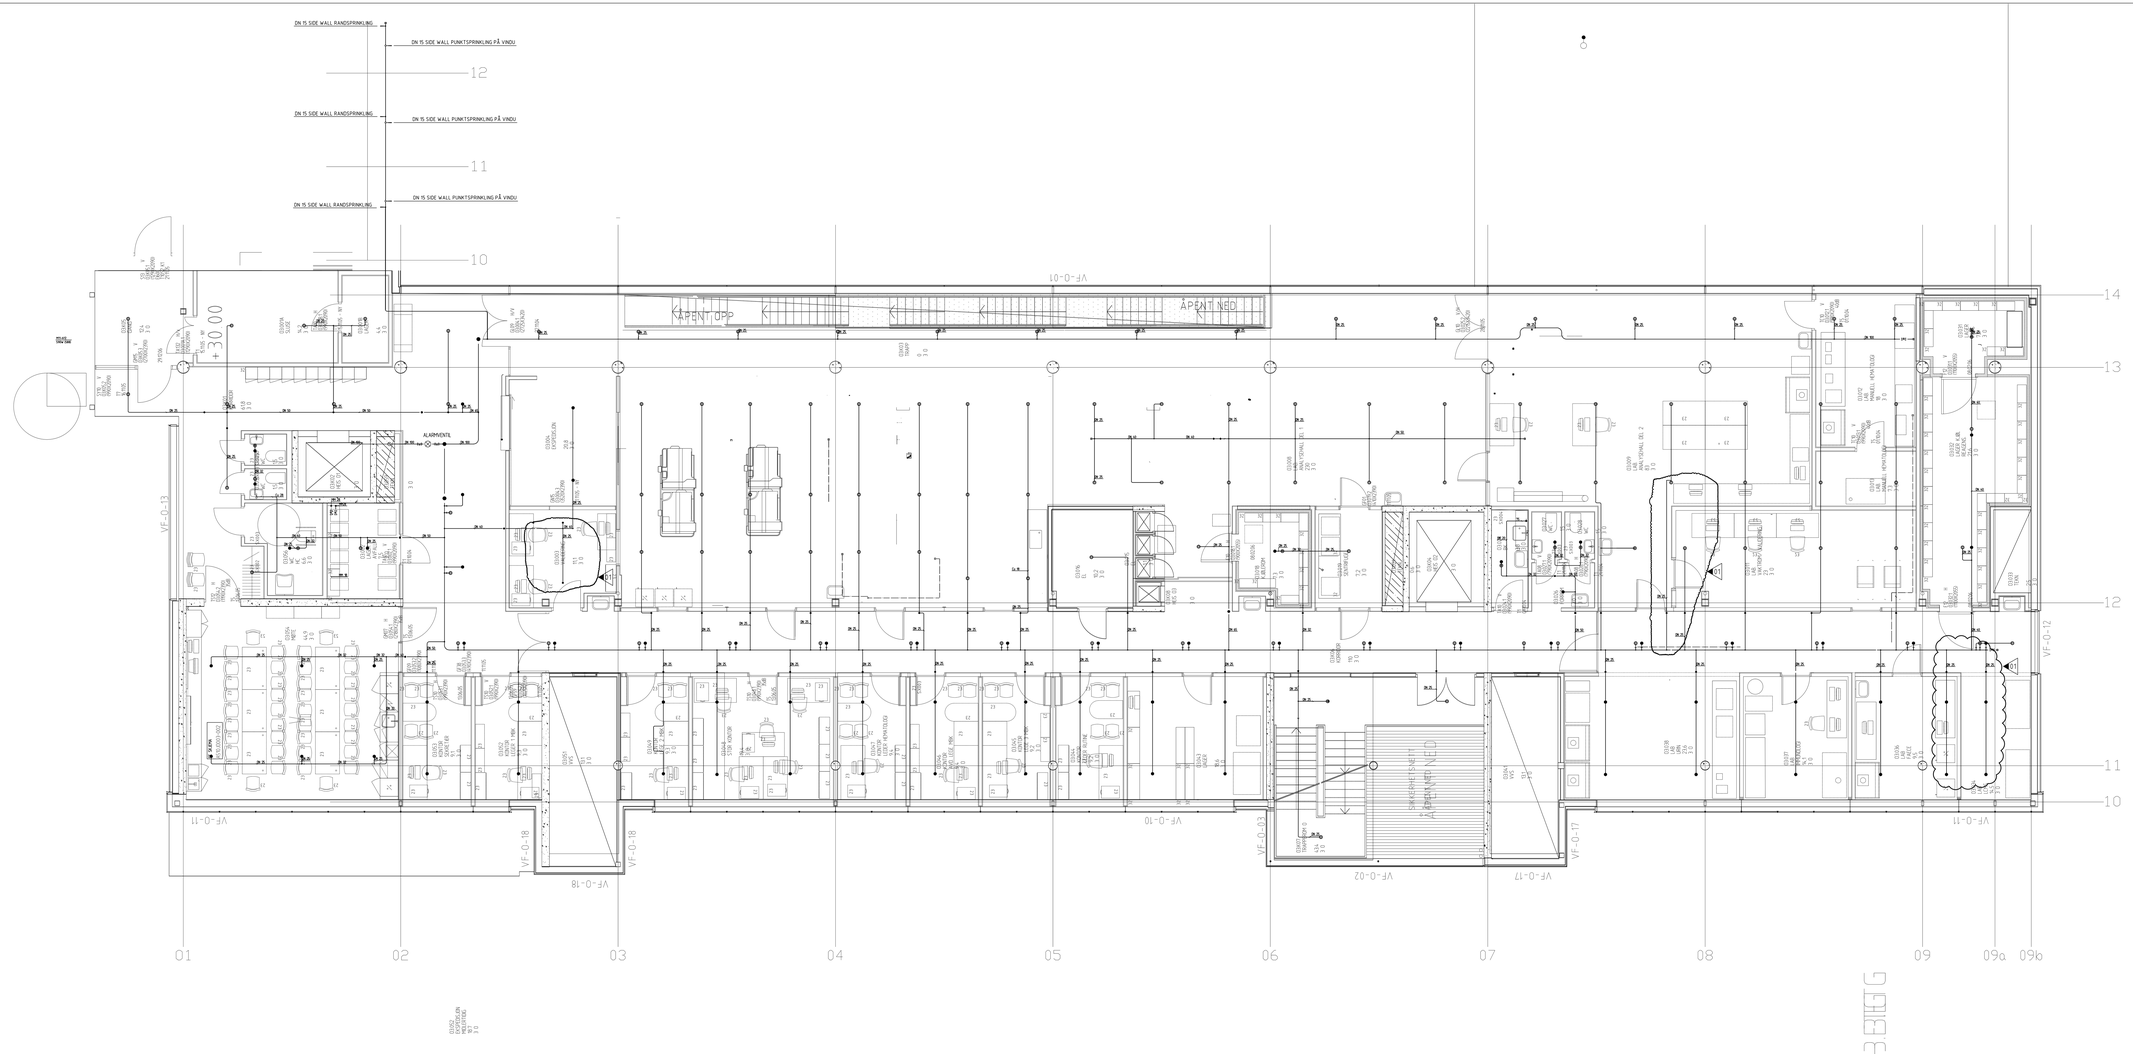

0 01	16.12.19	TIL FORSPRINSIL	KOAG
T 01	20.06.07	SDH BYGGET	ADA
REV	DATO	BESKRIVELSE	SIGN

FASE: DETALJPROSJEKT

FAG TYPE	FLØY	ETG	LNR	FAS REV
V 33P	-O	-03-	001	D.01

HENV. VIGNETT:

NORDLANDSSYKEHUSET BODØ
SOMATIKK

PROJEKTERENDE:
ARK MEDPLAN ARKITEKTER AS, PILESTREDET 75 C, 0354 OSLO
RIV NORCONSULT AS SEKSJON VVS, NOTVEIEN 17, 8013 BODØ
RIE INGENIØRTJENESTE AS, STORNØT 28, 8006 BODØ
RIB NORCONSULT AS, ALSGARDEN, NOTVEIEN 17, 8013 BODØ
LARK MEDPLAN ARKITEKTER AS v/ ÅLBÆREGA & ASHEIM AS, SNICKERIVEIEN 33 A, 0580 OSLO

COWI

PROSJEKT NR.	A032954 / 126559	% STAT.	1

INNHOLD:

PLAN 3. ETG.
FLØY O
DETALJPROSJEKT
BRANNSLOKKINGSANLEGG

MÅL:	1:50			DATO:	01.03.05
FAG TYPE	FLØY	ETG	LNR	FAS REV.	
V 33P	-O	-03-	001	D.01	