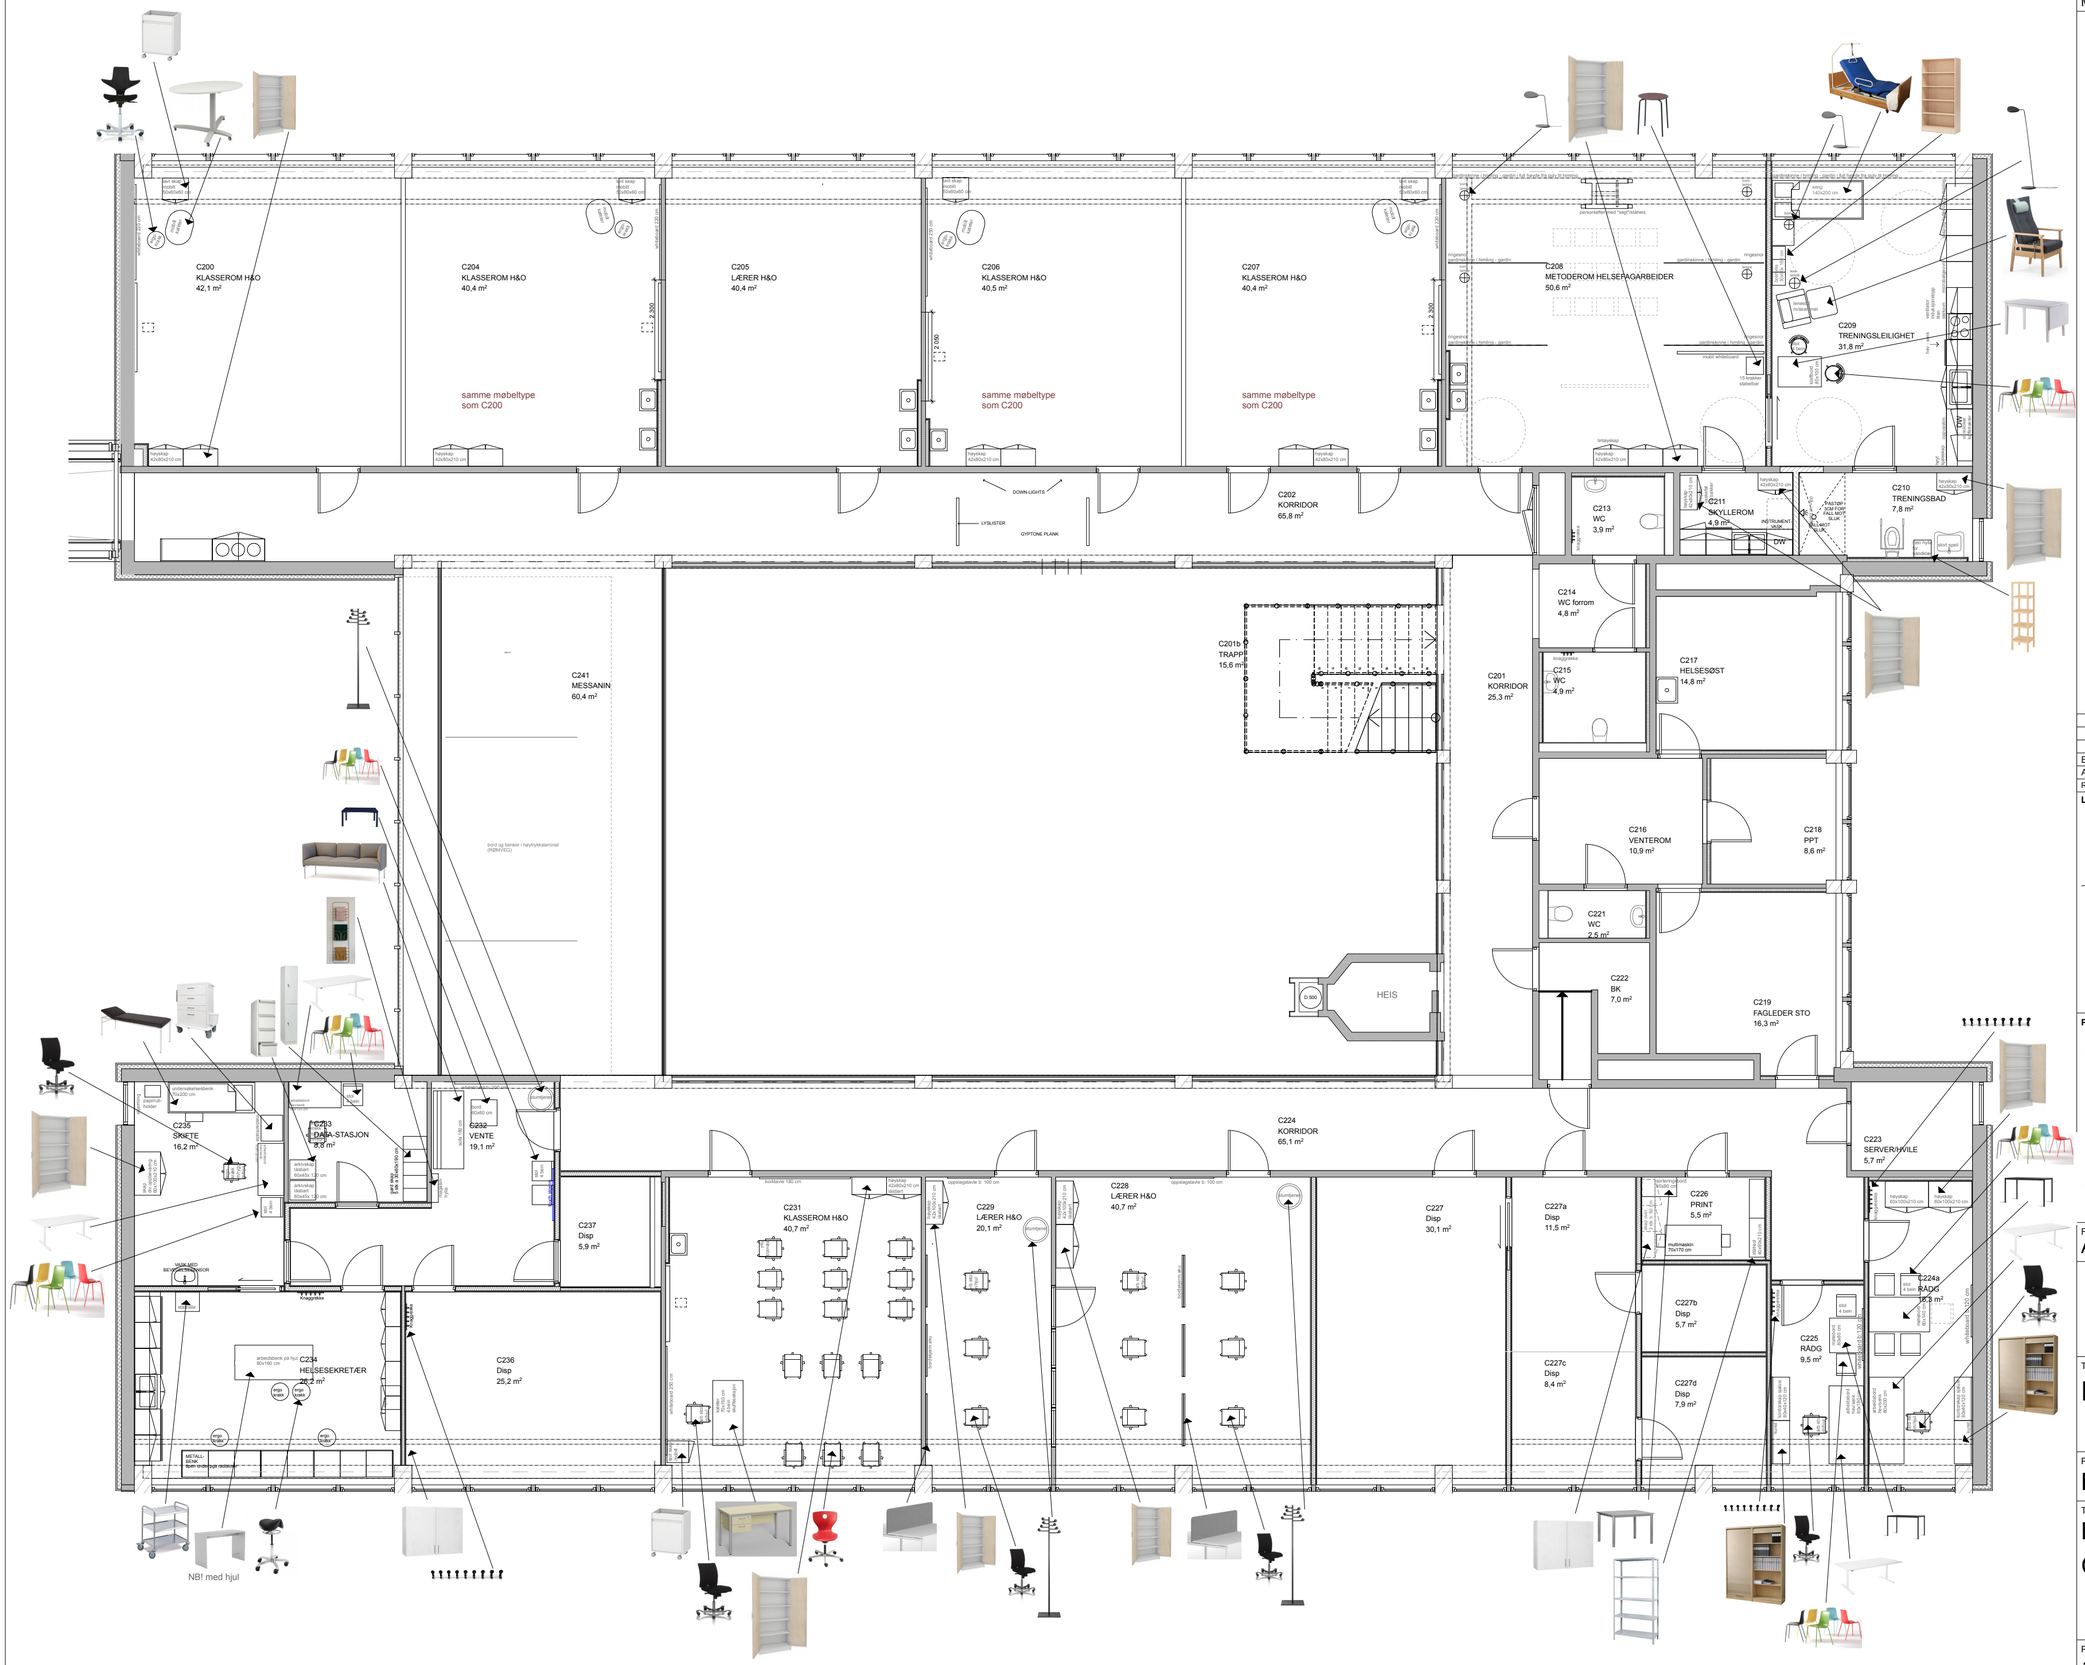

Tegningsnr.:	Rev.:
C.02.A.200.22.05	B

Type tegning:
Møblering Plan 2 Bygg C løst inventar

Rev	Dato	Endring	Sign	Kontr
B	10.01.20	REVIDERT ANBUDSUTSENDING	AB	MNM
A	11.11.19	ANBUDSUTSENDING	AB	MNM

Lokalisering:

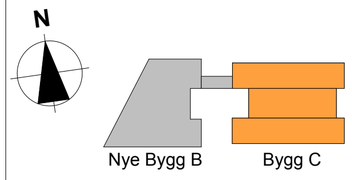

Prosjekteringsgruppen:

●	ARK :	Arkitektene Vis-A-VIS	Beddingen 14 7014 Trondheim Tlf.: 73808780 epostklasse@vav.no
○	RIB :	Nordland teknikk	Vikaveien 33 8601 Mo i Rana Tlf: 75124650 firmapost@nordland-teknikk.no
○	RIE :	Rambøll	OLAV V, gt 100 N-8001 Bodø firmapost@ramboll.no Tlf: 75551300
○	RIV :	VVSPLAN	Vikaveien 33 8622 Mo i Rana Tlf: 75134750 post@vvsplan.no

Fase:
AS BUILT

Tiltakshaver
Nordland Fylkeskommune

Prosjekt
HADSEL VGS

Kontroll prosjekt.
Sign. MNM
Kontroll AB

Type tegning:
Møblering Plan 2 Bygg C løst inventar

Fil navn: 031019 HAVGS anbudsgrunnlag og monteringsplan.pln

Dato: 11.11.2019

Målestokk: 1:100

Tegningsformat: A2

Prosjektnr.: 1418

Tegningsnr.: C.02.A.200.22.05

Rev.: B