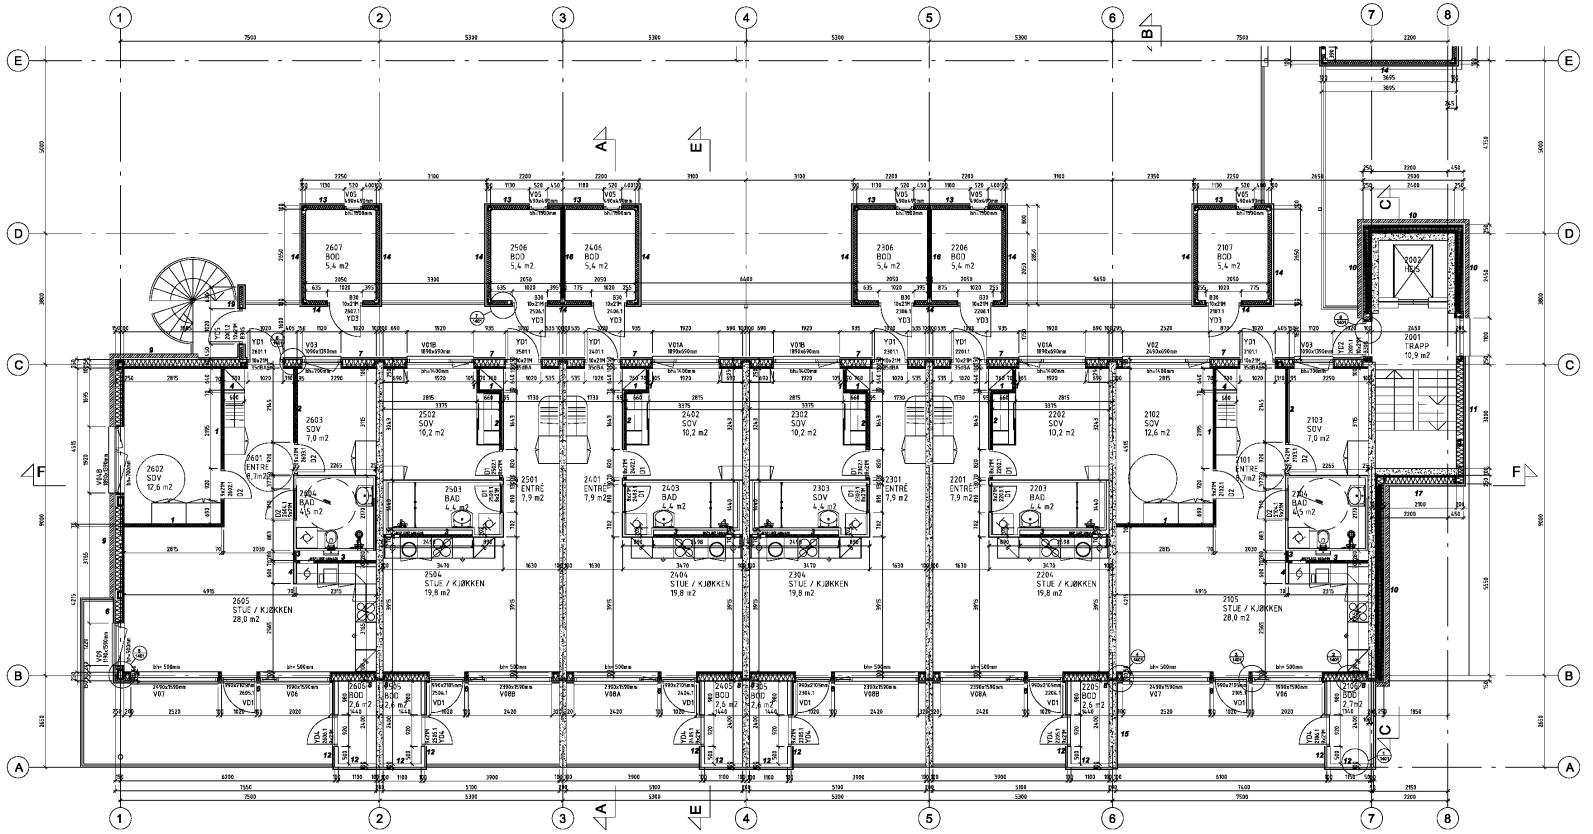

LEILIGHETER

- Vegg type 1 - INNERVEGG 70mm stålstender, 1x13 mm gips på begge sider, 50 mm isolasjon
- Vegg type 2 - INNERVEGG 95mm stålstender, 1x13 mm gips på begge sider, 50 mm isolasjon
- Vegg type 3 - INNERVEGG - sjaktvegg 70mm stålstender, 13 mm gips på en side, 50 mm isolasjon
- Vegg type 4 - INNERVEGG 70mm stålstender, 1x13 mm gips på begge sider, ingen isolasjon
- Vegg type 5 - INNERVEGG - Leilighetsskillevegg 200mm betong
- Vegg type 6 - YTTERVEGG - fra innsiden 13mm gips, 50mm stender/200mm stender med 50-200mm isolasjon, 9mm GU, 36mm spikerslag, 19mm panel
- Vegg type 7 - YTTERVEGG m/ventilasjon - fra innsiden 13mm gips, 50mm stender/200mm stender med 50-200mm isolasjon, 9 mm GU, 19mm sløyfe, 36mm spikerslag, 19mm brannpanel, Overflatebehandling UT1
- Vegg type 8 - YTTERVEGG - fra innsiden 13mm gips, 50mm stender/200mm stender med 50-200mm isolasjon, 12mm OSB
- Vegg type 9 - YTTERVEGG - fra innsiden 13mm gips, 50mm stender/200mm stender med 50-200mm isolasjon, 9 mm GU, 45mm luft, 198mm tegl, Brannkrav EI60 (B63)
- Vegg type 10 - YTTERVEGG - fra innsiden 200mm betong, 198mm - 350mm murkrone, 54mm luft, 198mm tegl, Brannkrav EI60 (A60)
- Vegg type 11 - YTTERVEGG - fra innsiden 13mm gips, 200mm stender med 200mm isolasjon, 9mm GU, 45mm luft, 198mm tegl
- Vegg type 12 - YTTERVEGG bedregg - fra innsiden 13mm OSB, 100mm stender, 9mm GU, 36mm spikerslag, 19mm panel
- Vegg type 13 - YTTERVEGG bedregg - fra innsiden 13mm gips Rockwool, 100mm stender med 100mm isolasjon, 9mm GU, 36mm spikerslag, 19mm panel
- Vegg type 14 - YTTERVEGG bedregg m/ventilasjonskrenning - fra innsiden 13mm gips Rockwool, 100mm stender med 100mm isolasjon, 9mm GU, 36mm spikerslag, 19mm brannpanel. Brannkrav EI60 (B63)
- Vegg type 15 - YTTERVEGG bedregg - fra innsiden 200mm betong, 36mm spikerslag, 19mm panel
- Vegg type 16 - BODVEGG - sokkelvegg 13mm gips Rockwool, 100mm stender med 100mm isolasjon type Rockwool, 13mm gips Rockwool. Brannkrav EI60 (B39)
- Vegg type 17 - YTTERVEGG - fra innsiden 200mm betong, 50mm stender / 200mm stender med 50-200mm isolasjon, 9mm GU, 36mm spikerslag, 19mm panel. Brannkrav: EI60 (A60)
- Vegg type 18 - YTTERVEGG bedregg - fra innsiden 200mm betong, 50mm stender/200mm stender med 54-200mm isolasjon, 9mm GU. Brannkrav: EI60 (A60)
- Vegg type 19 - YTTERVEGG brannskjerm - fra innsiden 19mm brannpanel UT1, 36mm spikerslag, 9mm GU, 190mm stenderverk med 90mm Rockwool, 9mm GU, 36mm spikerslag, 19mm brannpanel UT1, Brannkrav: EI60

Tiltak/konto	Inv.nr.	Fag	Tegn.nr	Rev.index	Rev.nr	Gradering
042901	0202	A	0202	H	01	UGRADERT

Oversiktskart

Rena Park AS

Totalentreprenør Bakken

Rev.Index	Rev.nr	Beskrivelse	Dato	Sign.	Kontroll
G	01	SOH BYGGET	28.01.10	TS	JIP
S	05	Vegg ytre 8, vent.skap, sentralfs.	17.06.09	AB	JIP
		endelige vegglyser	17.04.09	AB	JIP
S	04	Vindu/luftventilasjon, dør bod	02.03.09	AB	JIP
S	03	Vindu, balse, rekkverk, leder	27.01.09	AB	JIP
S	02	Påkrevd trg, bodervensvalker	23.12.08	AB	JIP
S	01	FDV	-	-	-

Forsvarsbygg

Prosjekterende: ASH arkitekter, TORGET 8F, PB 13, 2001 HAMAR, Tlf 62 54 54 00, Fax 62 54 54 01

Tegningen gjelder:
RENA PARK as
2445033 KARTONGPARKEN BOLIGER RENA
PLAN 2. ETASJE
PLAN – DEL 1

Målestokk	1:50
Arkiv nummer	Kontrakt nr. 440148
Dato	Godkjent
27.11.08	JIP
Sign.	Kontroll
JP	JIP
Anleggsnummer	11730202
Endr.bet Index	Endr.bet nr
G	05
Rev.Index	Rev.nr.
H	01

Tiltaksnummer	Inv.nummer	Fag	Tegn.nummer	Gradering
042910	0202	A	0202	UGRADERT