


# Bilag 7.1.1

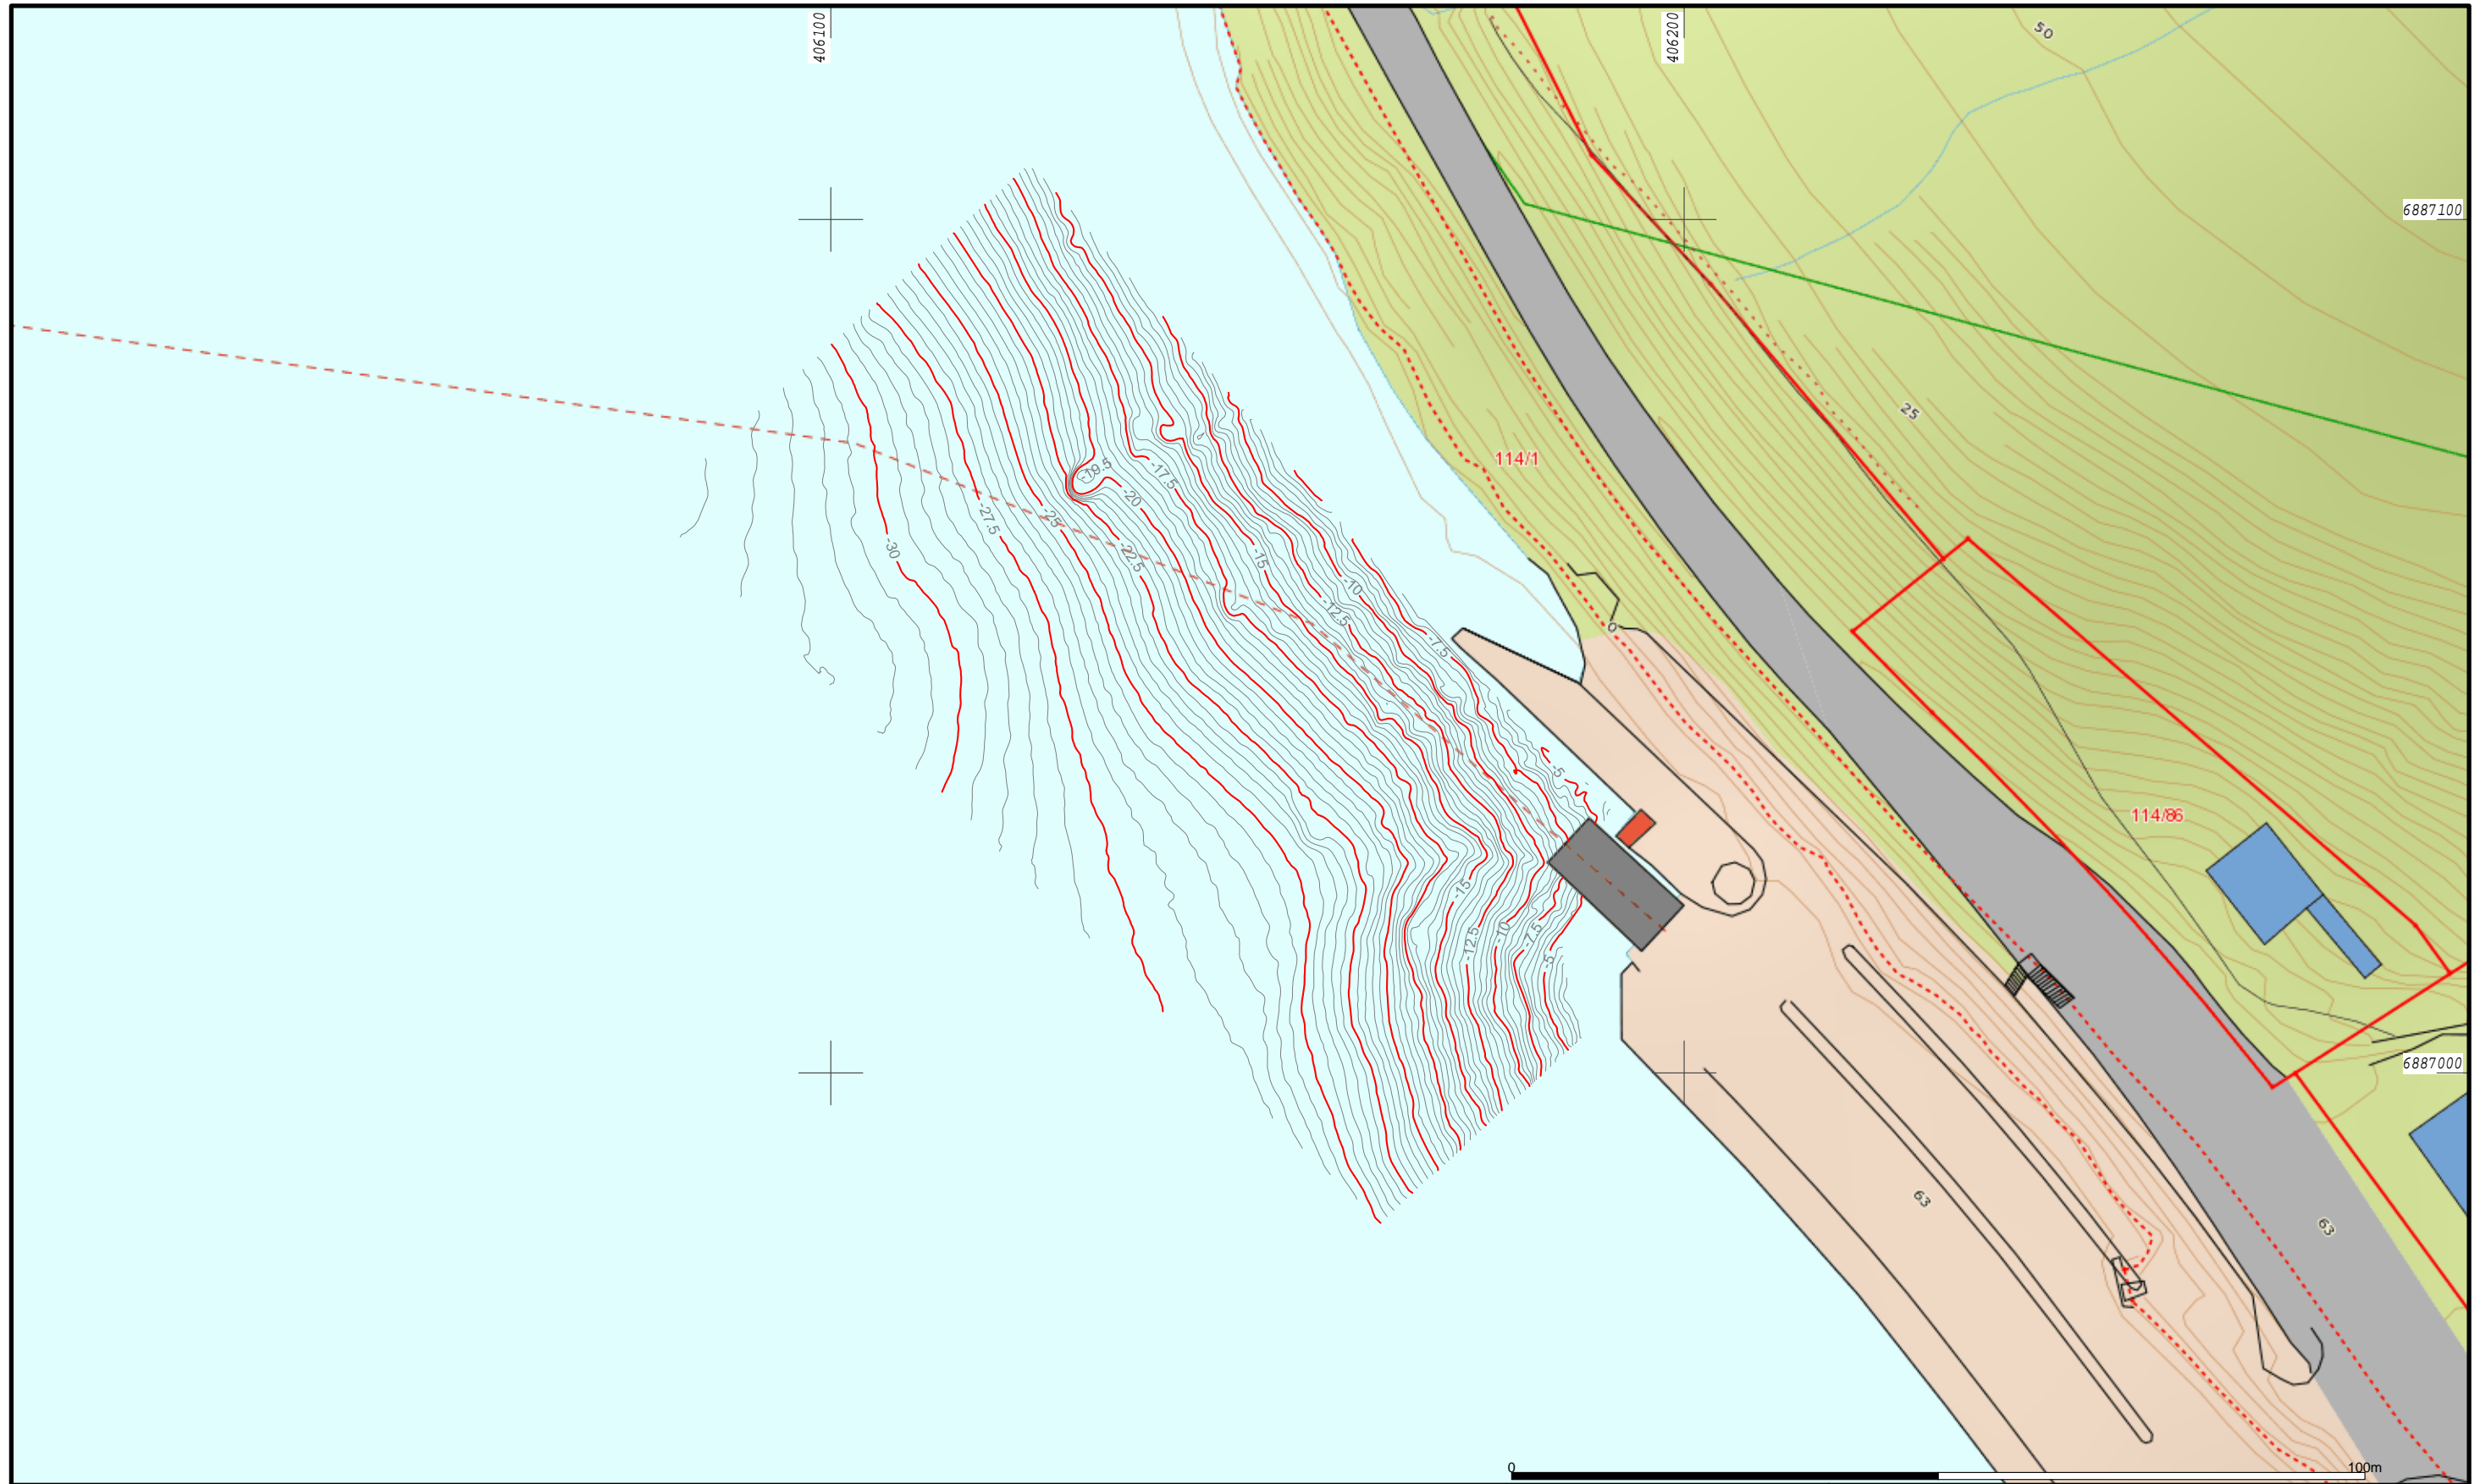

Anko AS - Bergen  
Fjøsangerveien 50C - 5059 Bergen  
55387870 / www.anko.no




Dato: 2012.08.18  
Sign: hv


Anko AS  
Bergen  
Halvmeter koter NN1954

GEIRANGER



Målestokk  
1:750

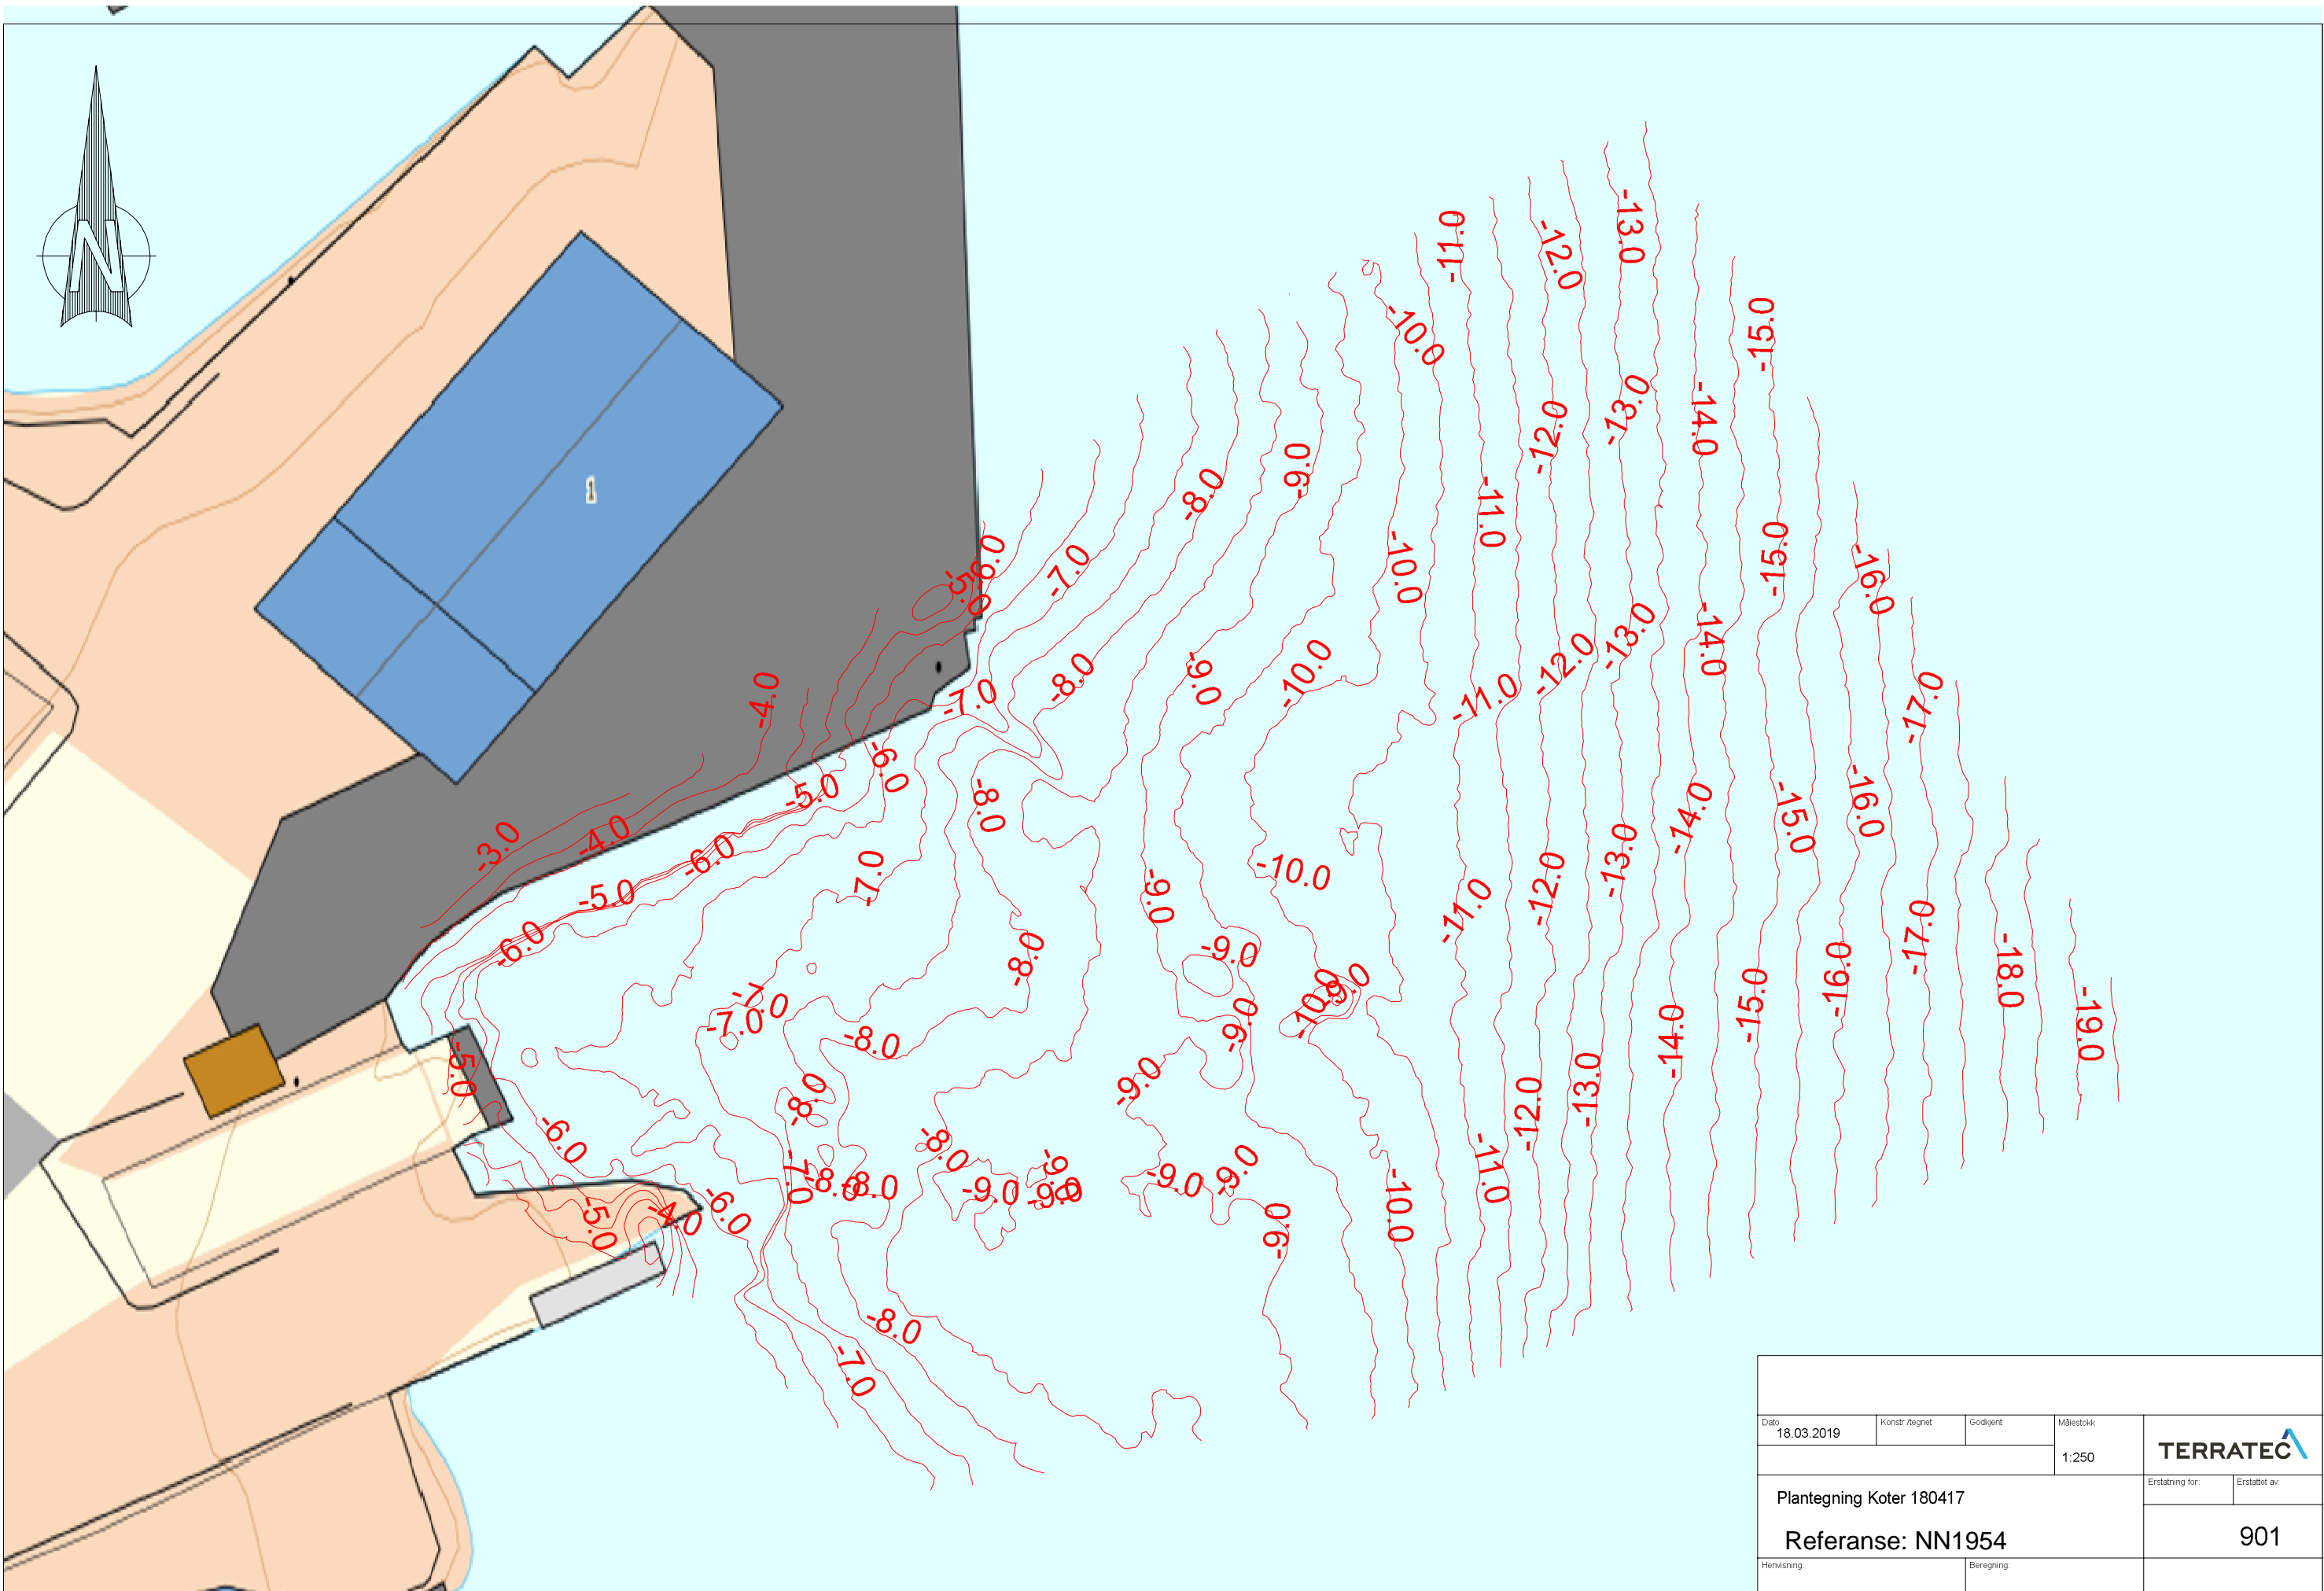

Dato		Konstr./tegnet		Godkjent		Målestokk			
18.03.2019						1:250			
Plantegning Koter 180417								Erstattning for:	
Referanse: NN1954								Erstattet av:	
Heravsnng:				Beregning:				901	