


**NB! Kodede lydkrav på veggfronter med dør angir IKKE forventet totalt lydreduksjonstall mellom rom og korridor/feles areal.**

Bruttoareal (BTA per Etasje)	
Etasje	Areal
Plan U-etasje	557 m <sup>2</sup>
Plan 01	871 m <sup>2</sup>
	1428 m <sup>2</sup>

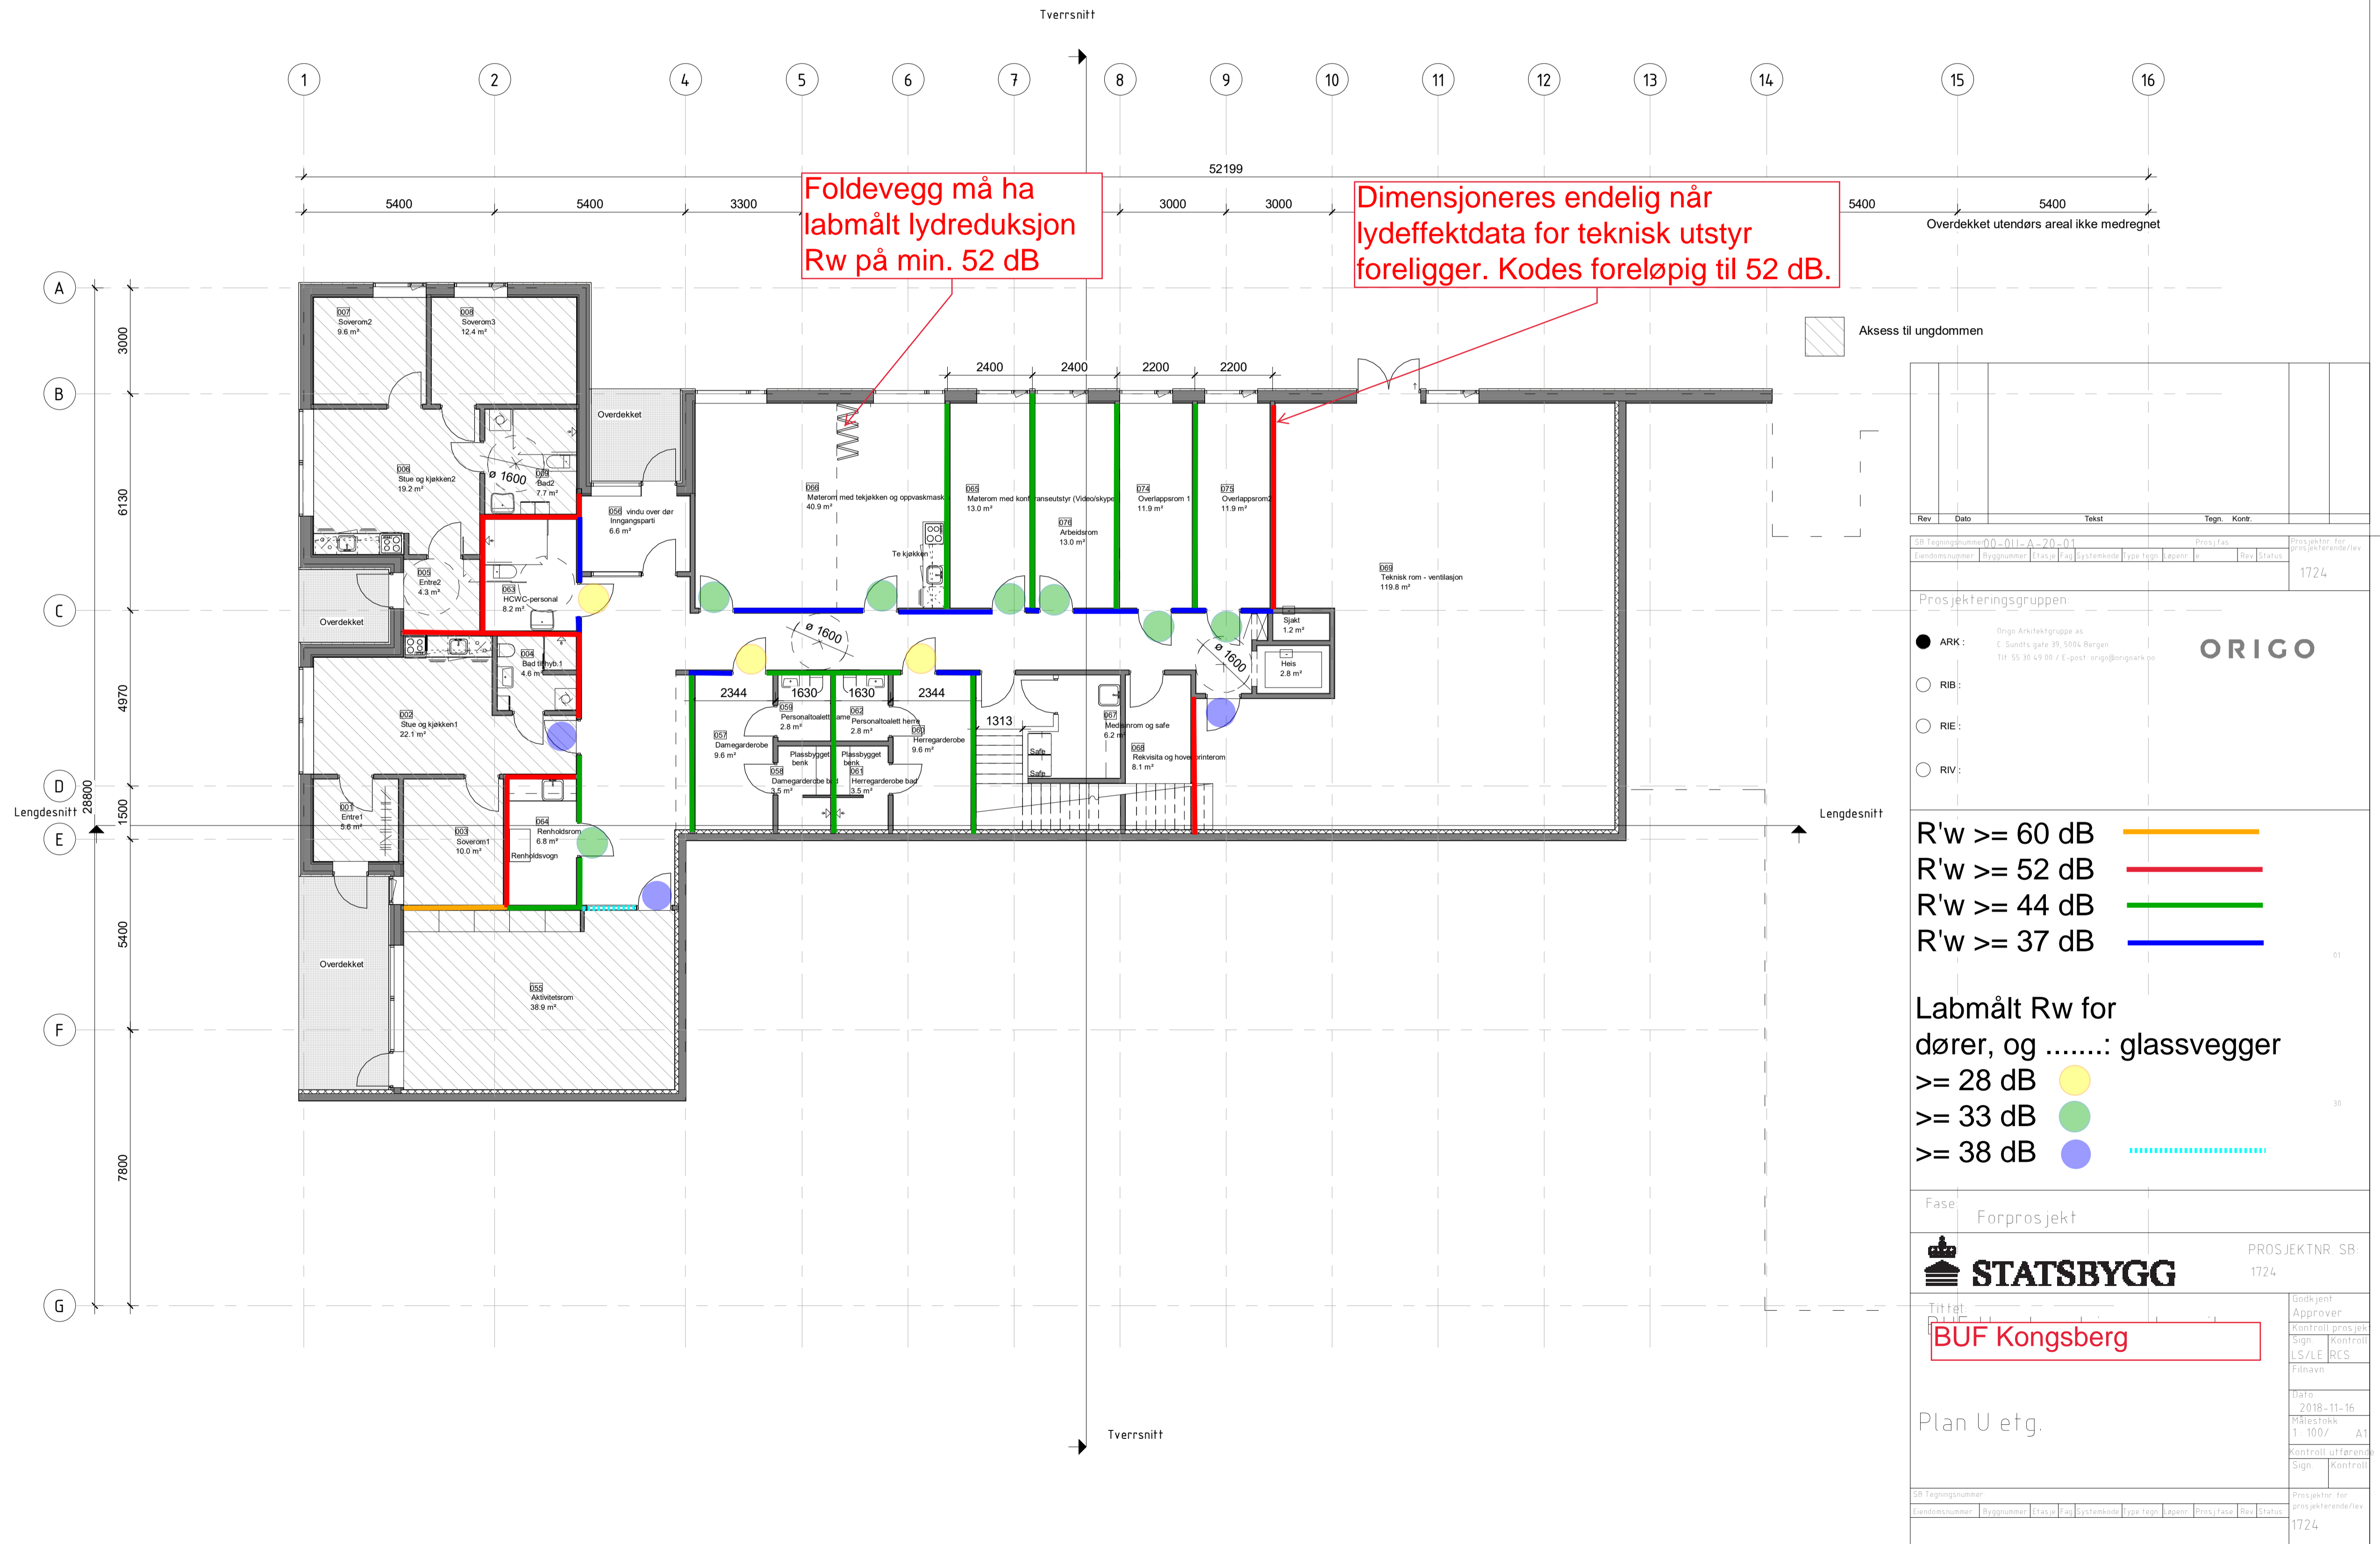

Rev	Dato	Tekst	Tegn.	Kont.

SB Tegningsnummer: 00-011-A-20-01  
 Prosjekt: 1724  
 Prosjektgruppe: ORIGO  
 Arkitektgruppe AS  
 E. Sundt gate 39, 5014 Bergen  
 Tlf: 55 30 49 00 / E-post: origo@origoark.no


- R'w >= 60 dB —
- R'w >= 52 dB —
- R'w >= 44 dB —
- R'w >= 37 dB —

Labmålt Rw for dører, og .....: glassvegger  
 >= 28 dB ●  
 >= 33 dB ●  
 >= 38 dB ●

Fase: Forprosjekt  
 PROSJEKTNR. SB: 1724  
 Statsbygg  
 Tittel: BUF Kongsberg  
 Plan U etg.  
 Dato: 2018-11-16  
 Prøvestokk: 1-100/ A1  
 Kontroll utførelse: [Signature]  
 Sign: [Signature]  
 Kontroll: [Signature]  
 SB Tegningsnummer: 00-011-A-20-01  
 Prosjekt: 1724


**NB! Kodede lydkrav på veggfronter med dør angir IKKE forventet totalt lydreduksjonstall mellom rom og korridor/felels areal.**

Bruttoareal (BTA per Etasje)	
Etasje	Areal
Plan U-etasje	557 m <sup>2</sup>
Plan 01	871 m <sup>2</sup>
	1428 m <sup>2</sup>
Overdekket utendørs areal ikke medregnet	

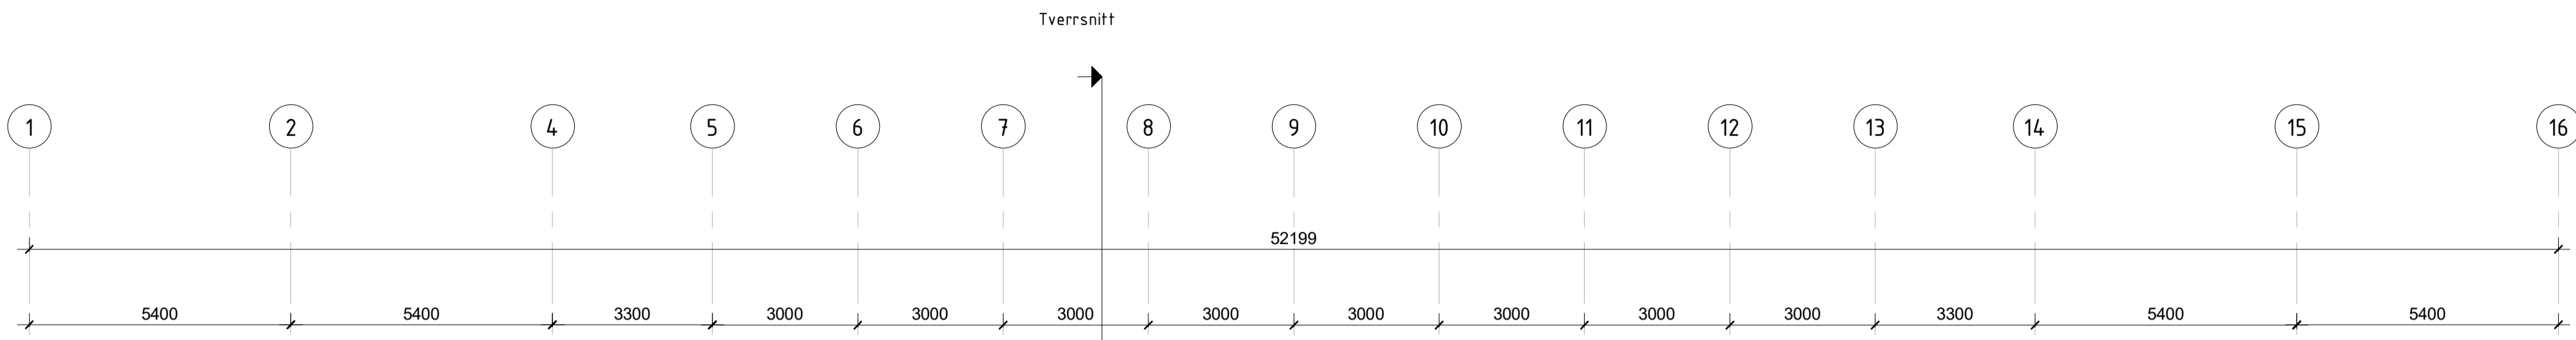

Aksess til ungdommen

**NB! Viktig med god tilslutningsdetalj**

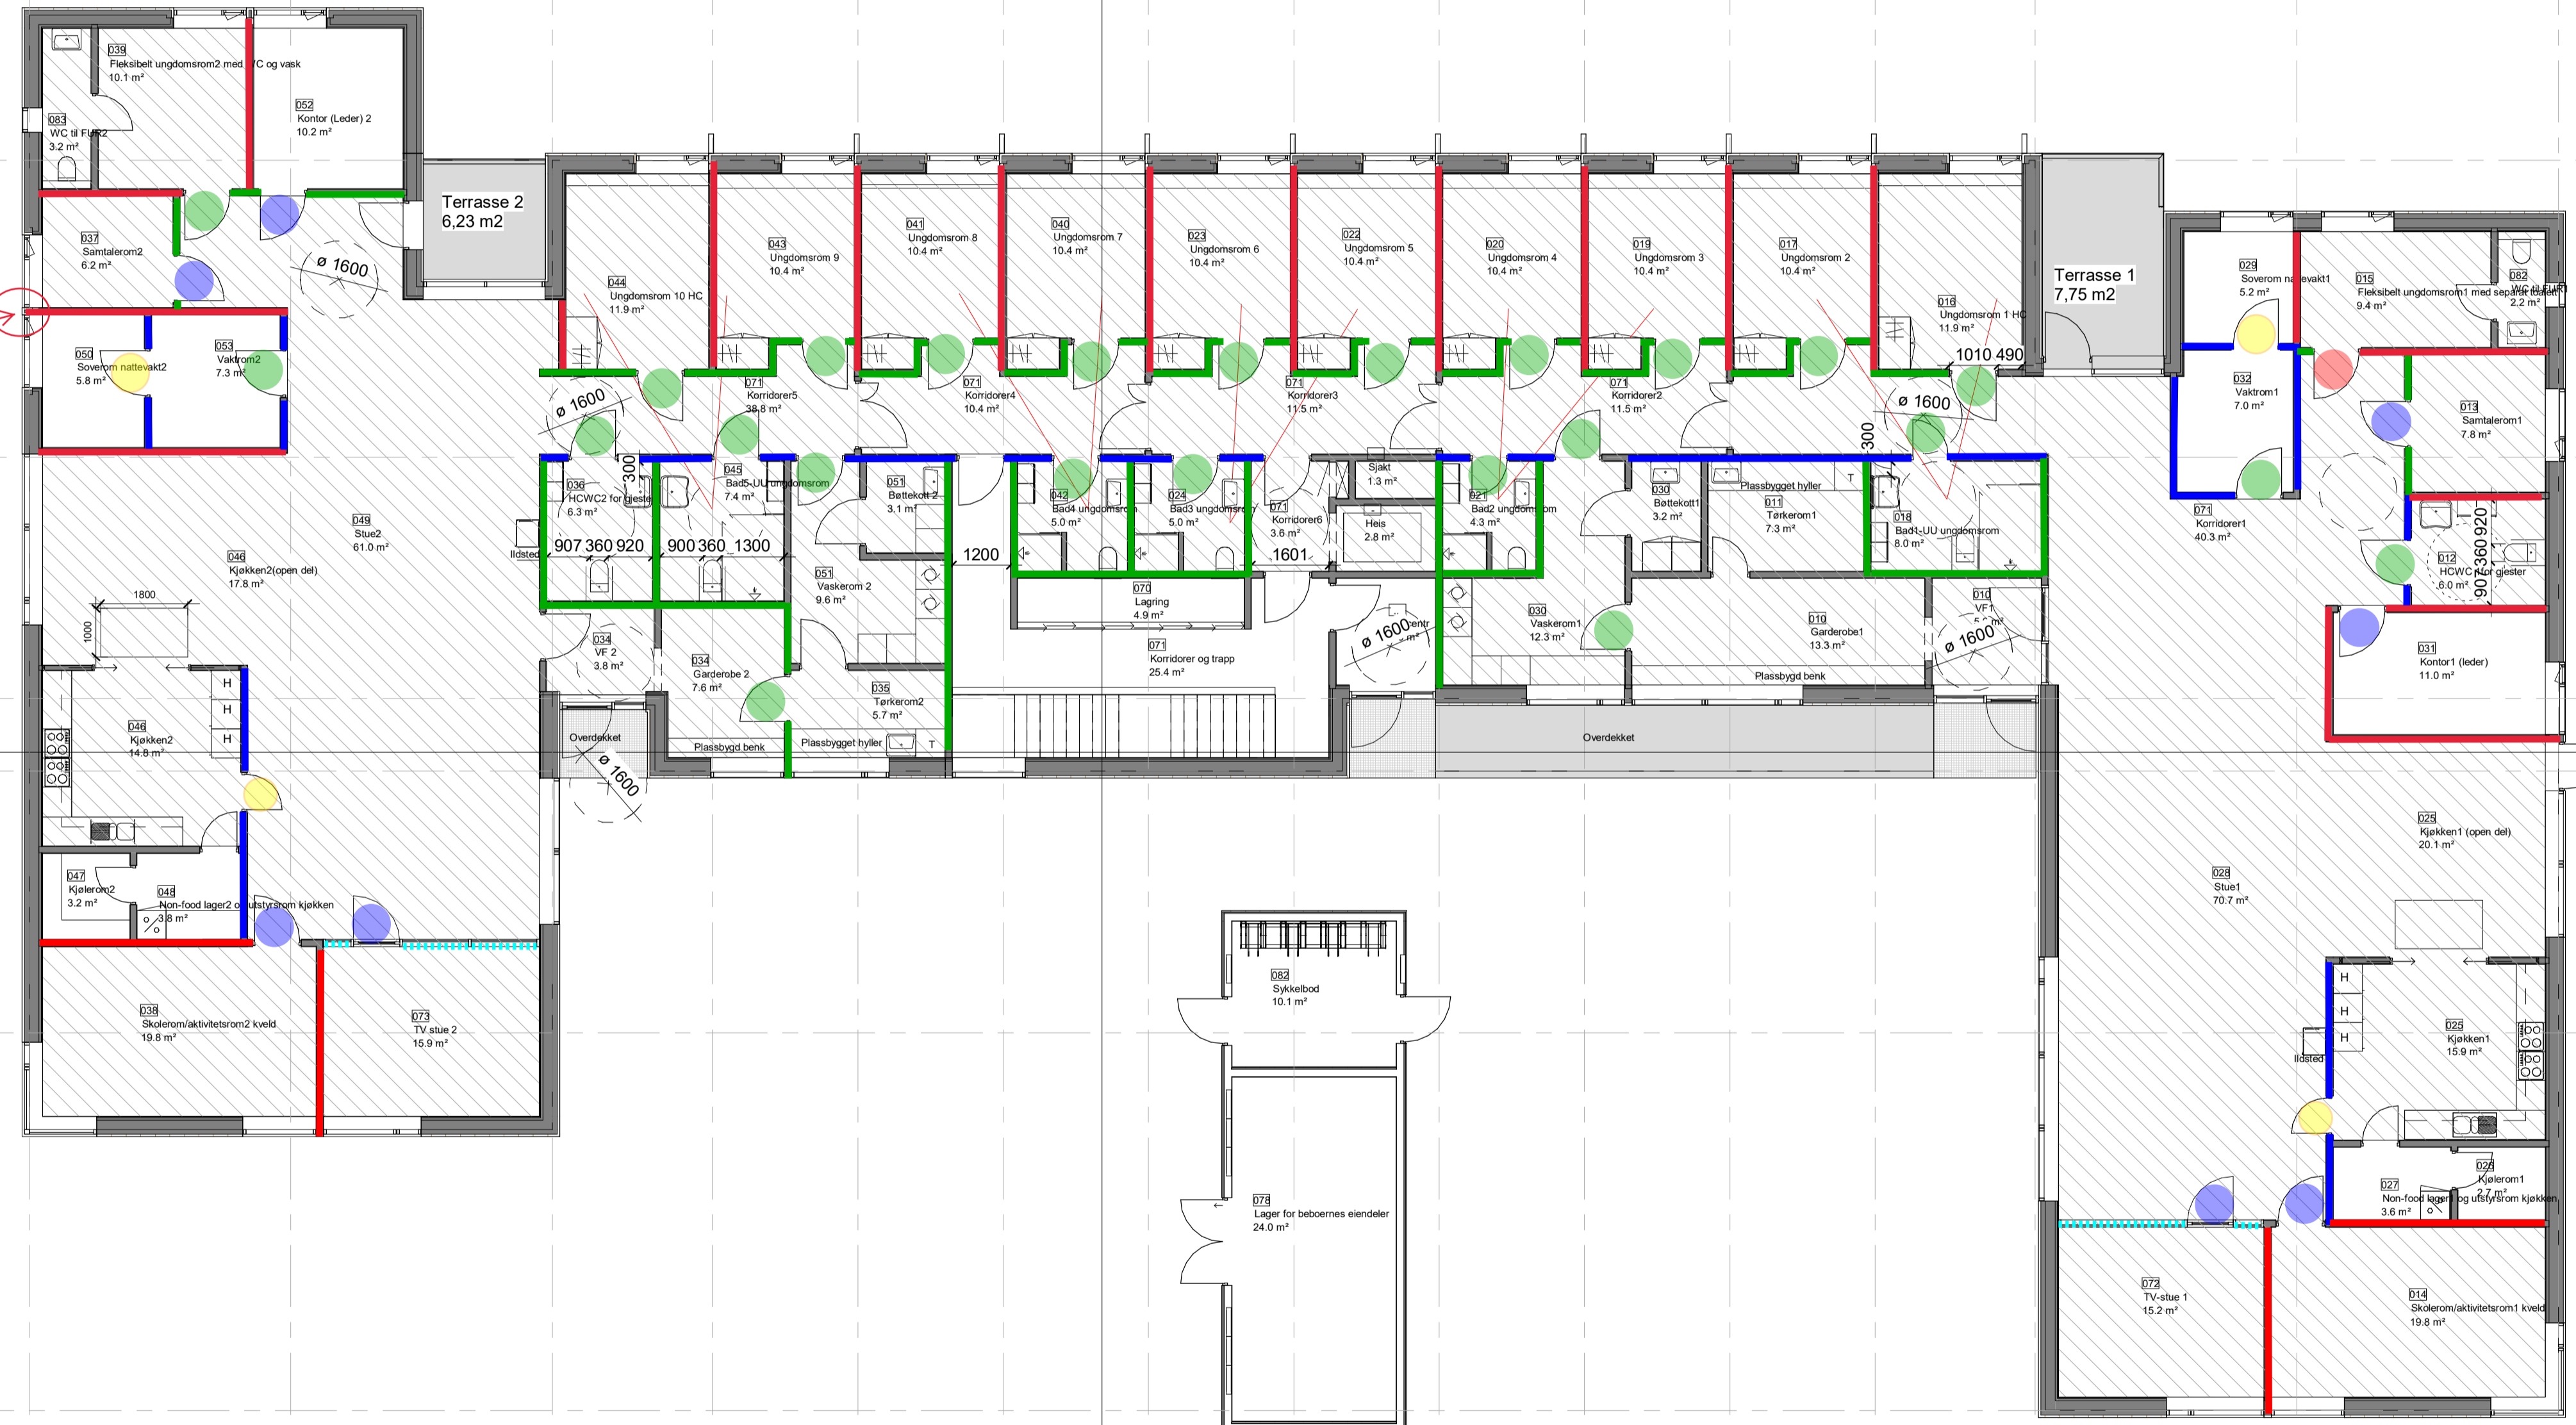

Rev	Dato	Tekst	Tegn.	Kont.
SB Tegningsnummer	01-01-A-20-01			
Etasje	Plan 01			
Prosjekt	1724			

Prosjekteringsgruppen

● ARK:   
 ○ RIB:   
 ○ RIE:   
 ○ RIV:

ORIGO

R'w >= 52 dB —  
R'w >= 44 dB —  
R'w >= 37 dB —

Labmålt Rw for dører, og .....: glassvegger

>= 28 dB ●  
>= 33 dB ●  
>= 38 dB ●  
>= 40 dB ●

Fase: Forprosjekt

STATSBYGG

Tittel: **BUF Kongsberg**

Plan 1 etg.

PROSJEKTNR. SB 1724

Godt-jent Approver

Dato: 2018-11-16

1:100/ A1