


Plan C 1:200

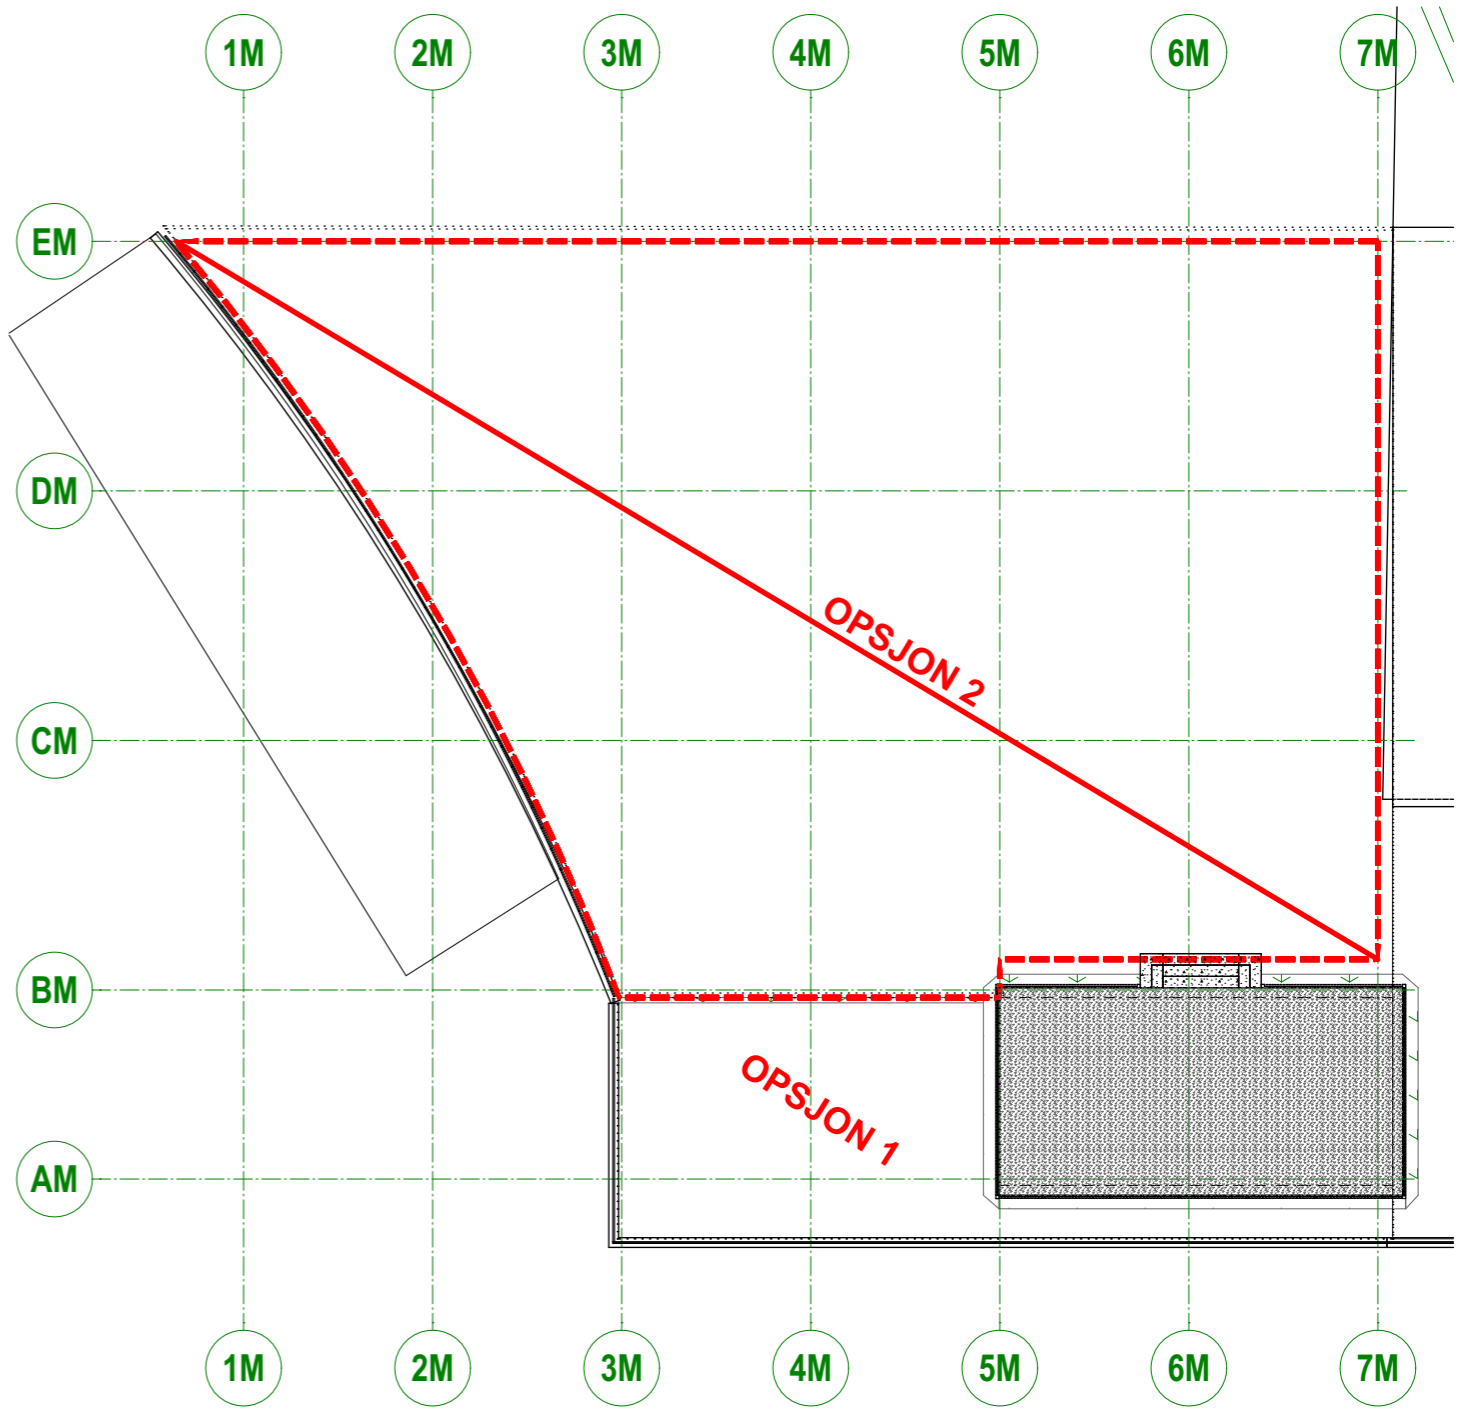

Plan D 1:200

NORGES IDRETTSHØGSKOLE



arkitektkontoret  
**NILS TVEIT as**  
havnegata 2 3040 drammen norge

Opsjonsoversikt

Dato:  
14.02.2020

Rev. dato:

Kompleksnummer	Bygnummer	Etasje	Fag	Systemkode	Type tegn.	Løpenr.	Fase	Rev.	Status	Prosjektnr. internt.	Prosjektnr. Statsbygg
NIH	10M	--	A/V/E	2/3/4	10	102	02			09017	1006101