


N:\5175615175697\BIM\Arkitektur\Modell\Plan 3\underslag_201031_013_Plan 3 sammensatt ALLE bygg.dwg - KDa - Pliktet: 2020-03-05_01:58:45

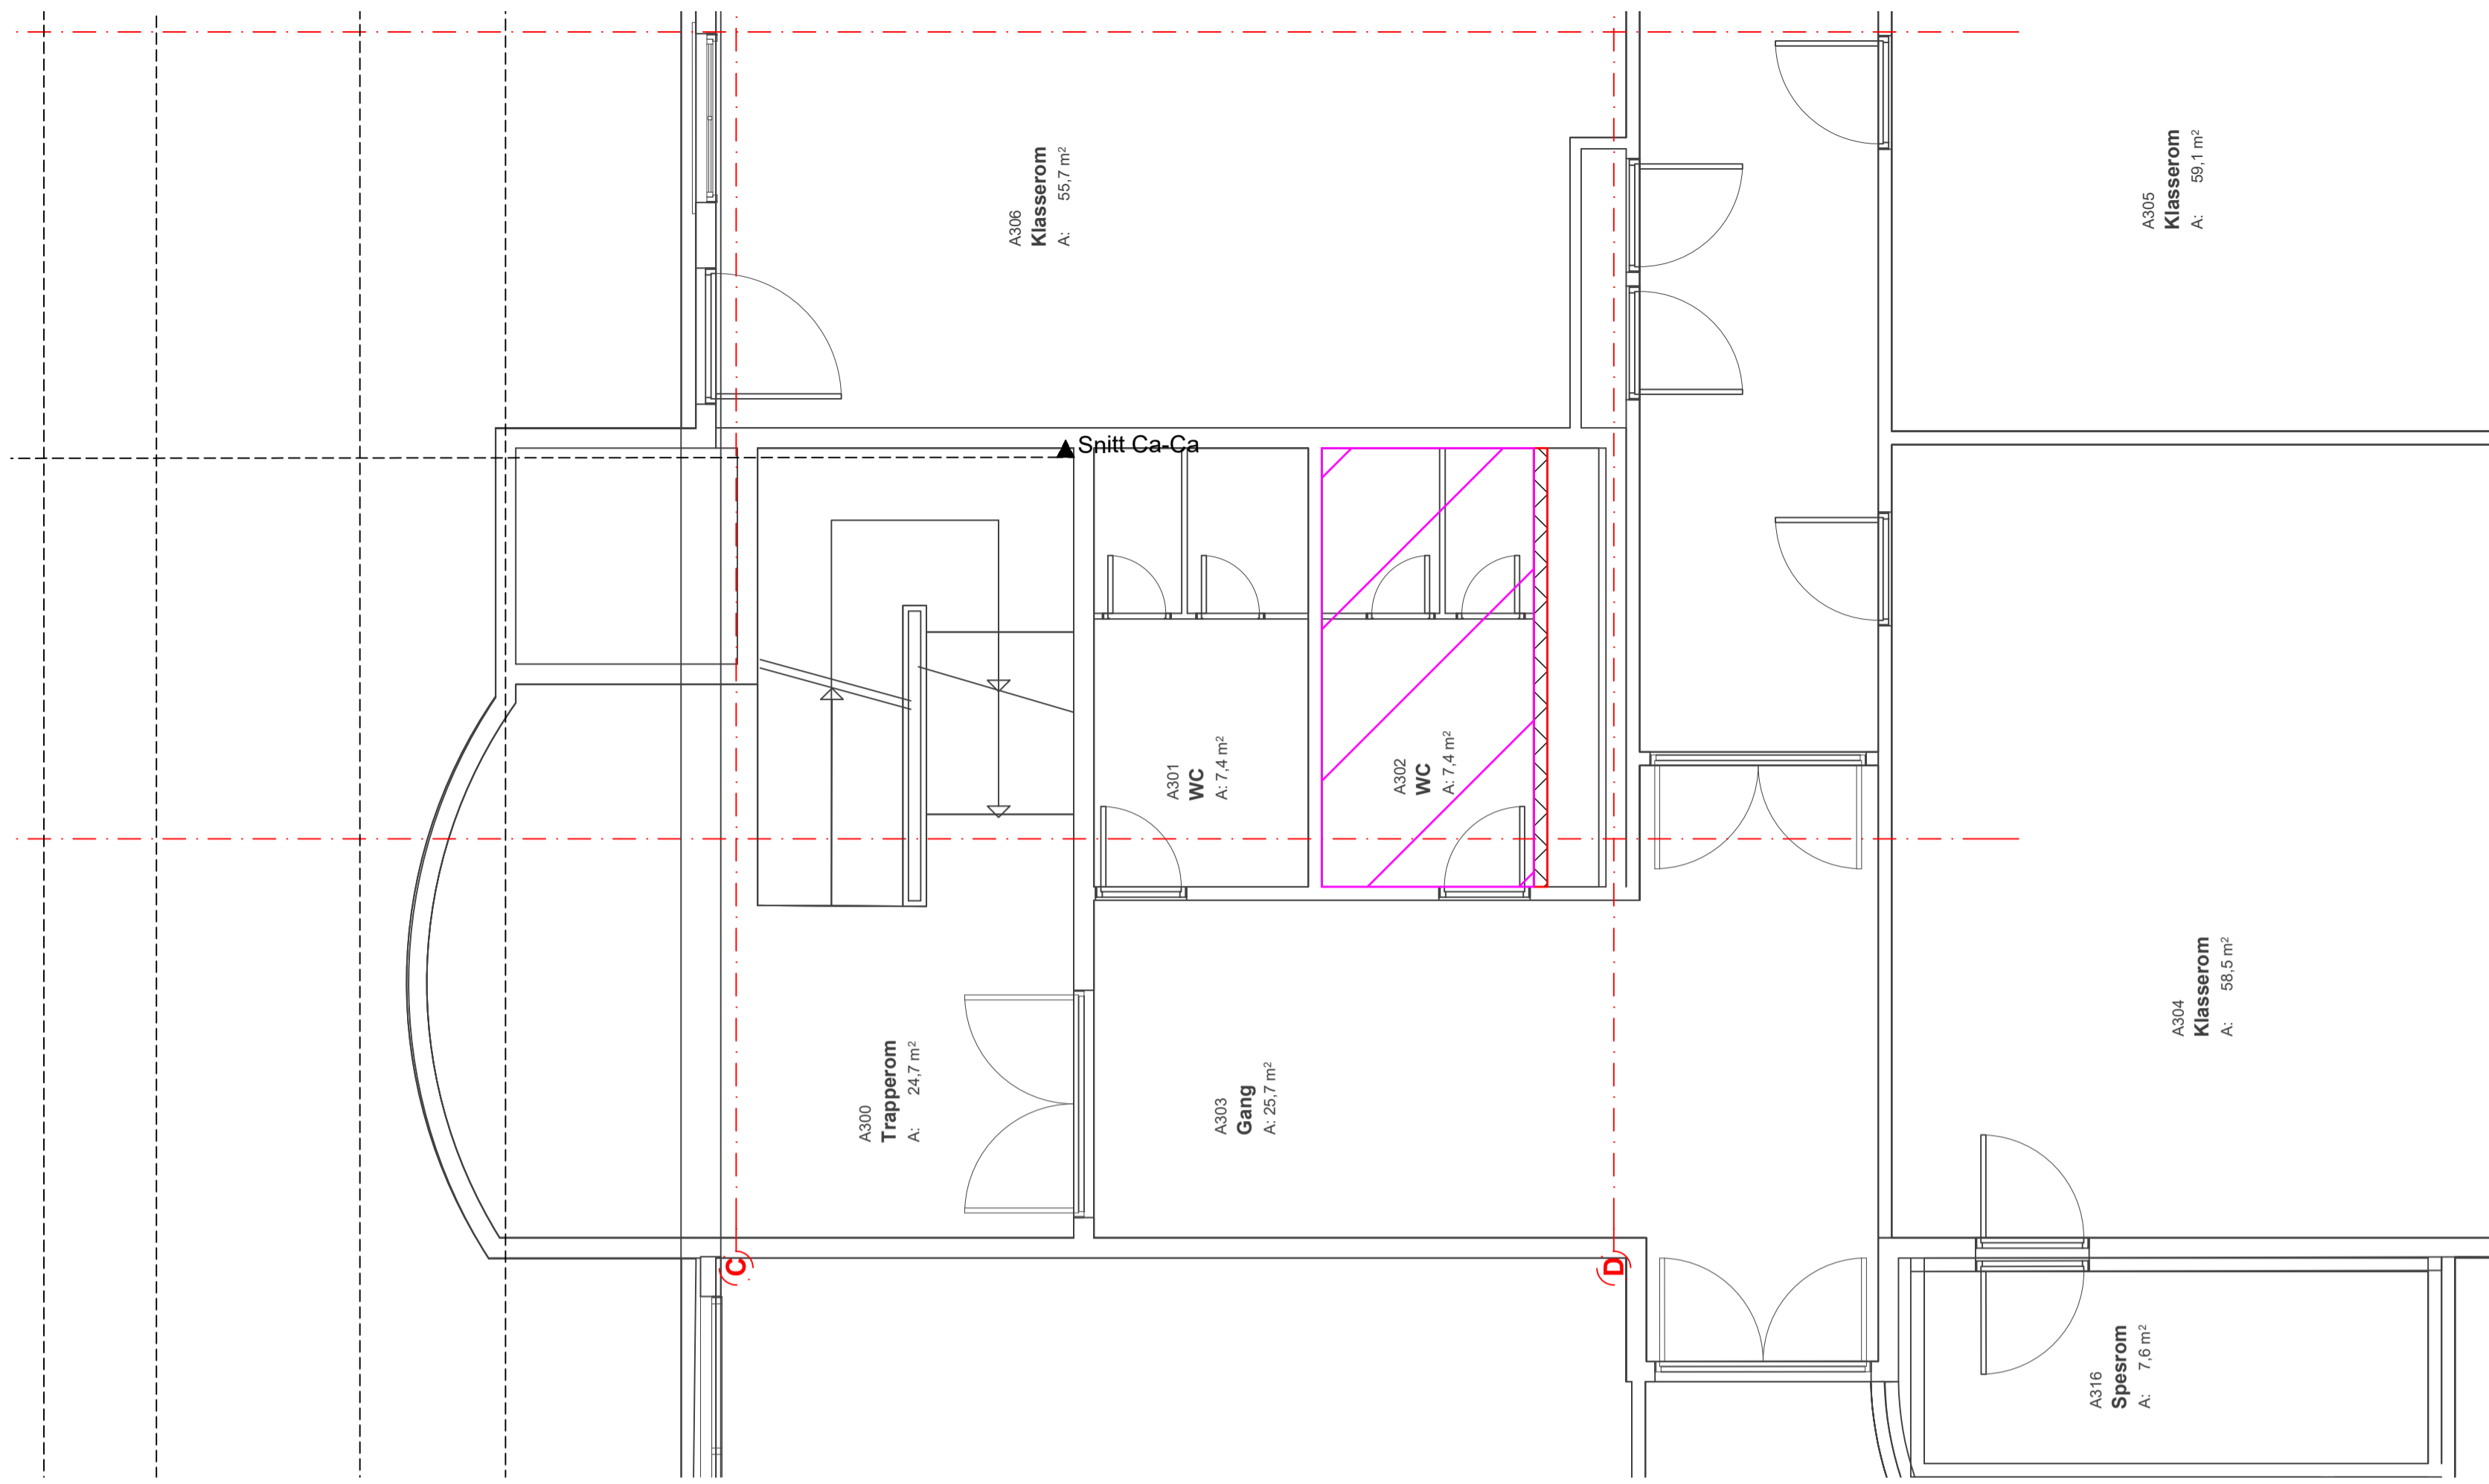


RIVEPLAN

FORKLARINGER

- X Riving dør/vindu
- Riving vegg
- Riving himling
- Hulltaking
- Gjenkledning/ing/Ny vegg
- Ny himling

ROM A302

- Vegger:
- Vegg mot sjakt rives
 - Betongvegg i tidl sjakt fores ut og malerbehandles
- Himling:
- Eksisterende himling rives
 - Ny systemhimling
 - Uk eks betongdekke males dersom ikke utført
- Gulv:
- Gjenstøping dekke og nytt belegg på gulv i sjakt

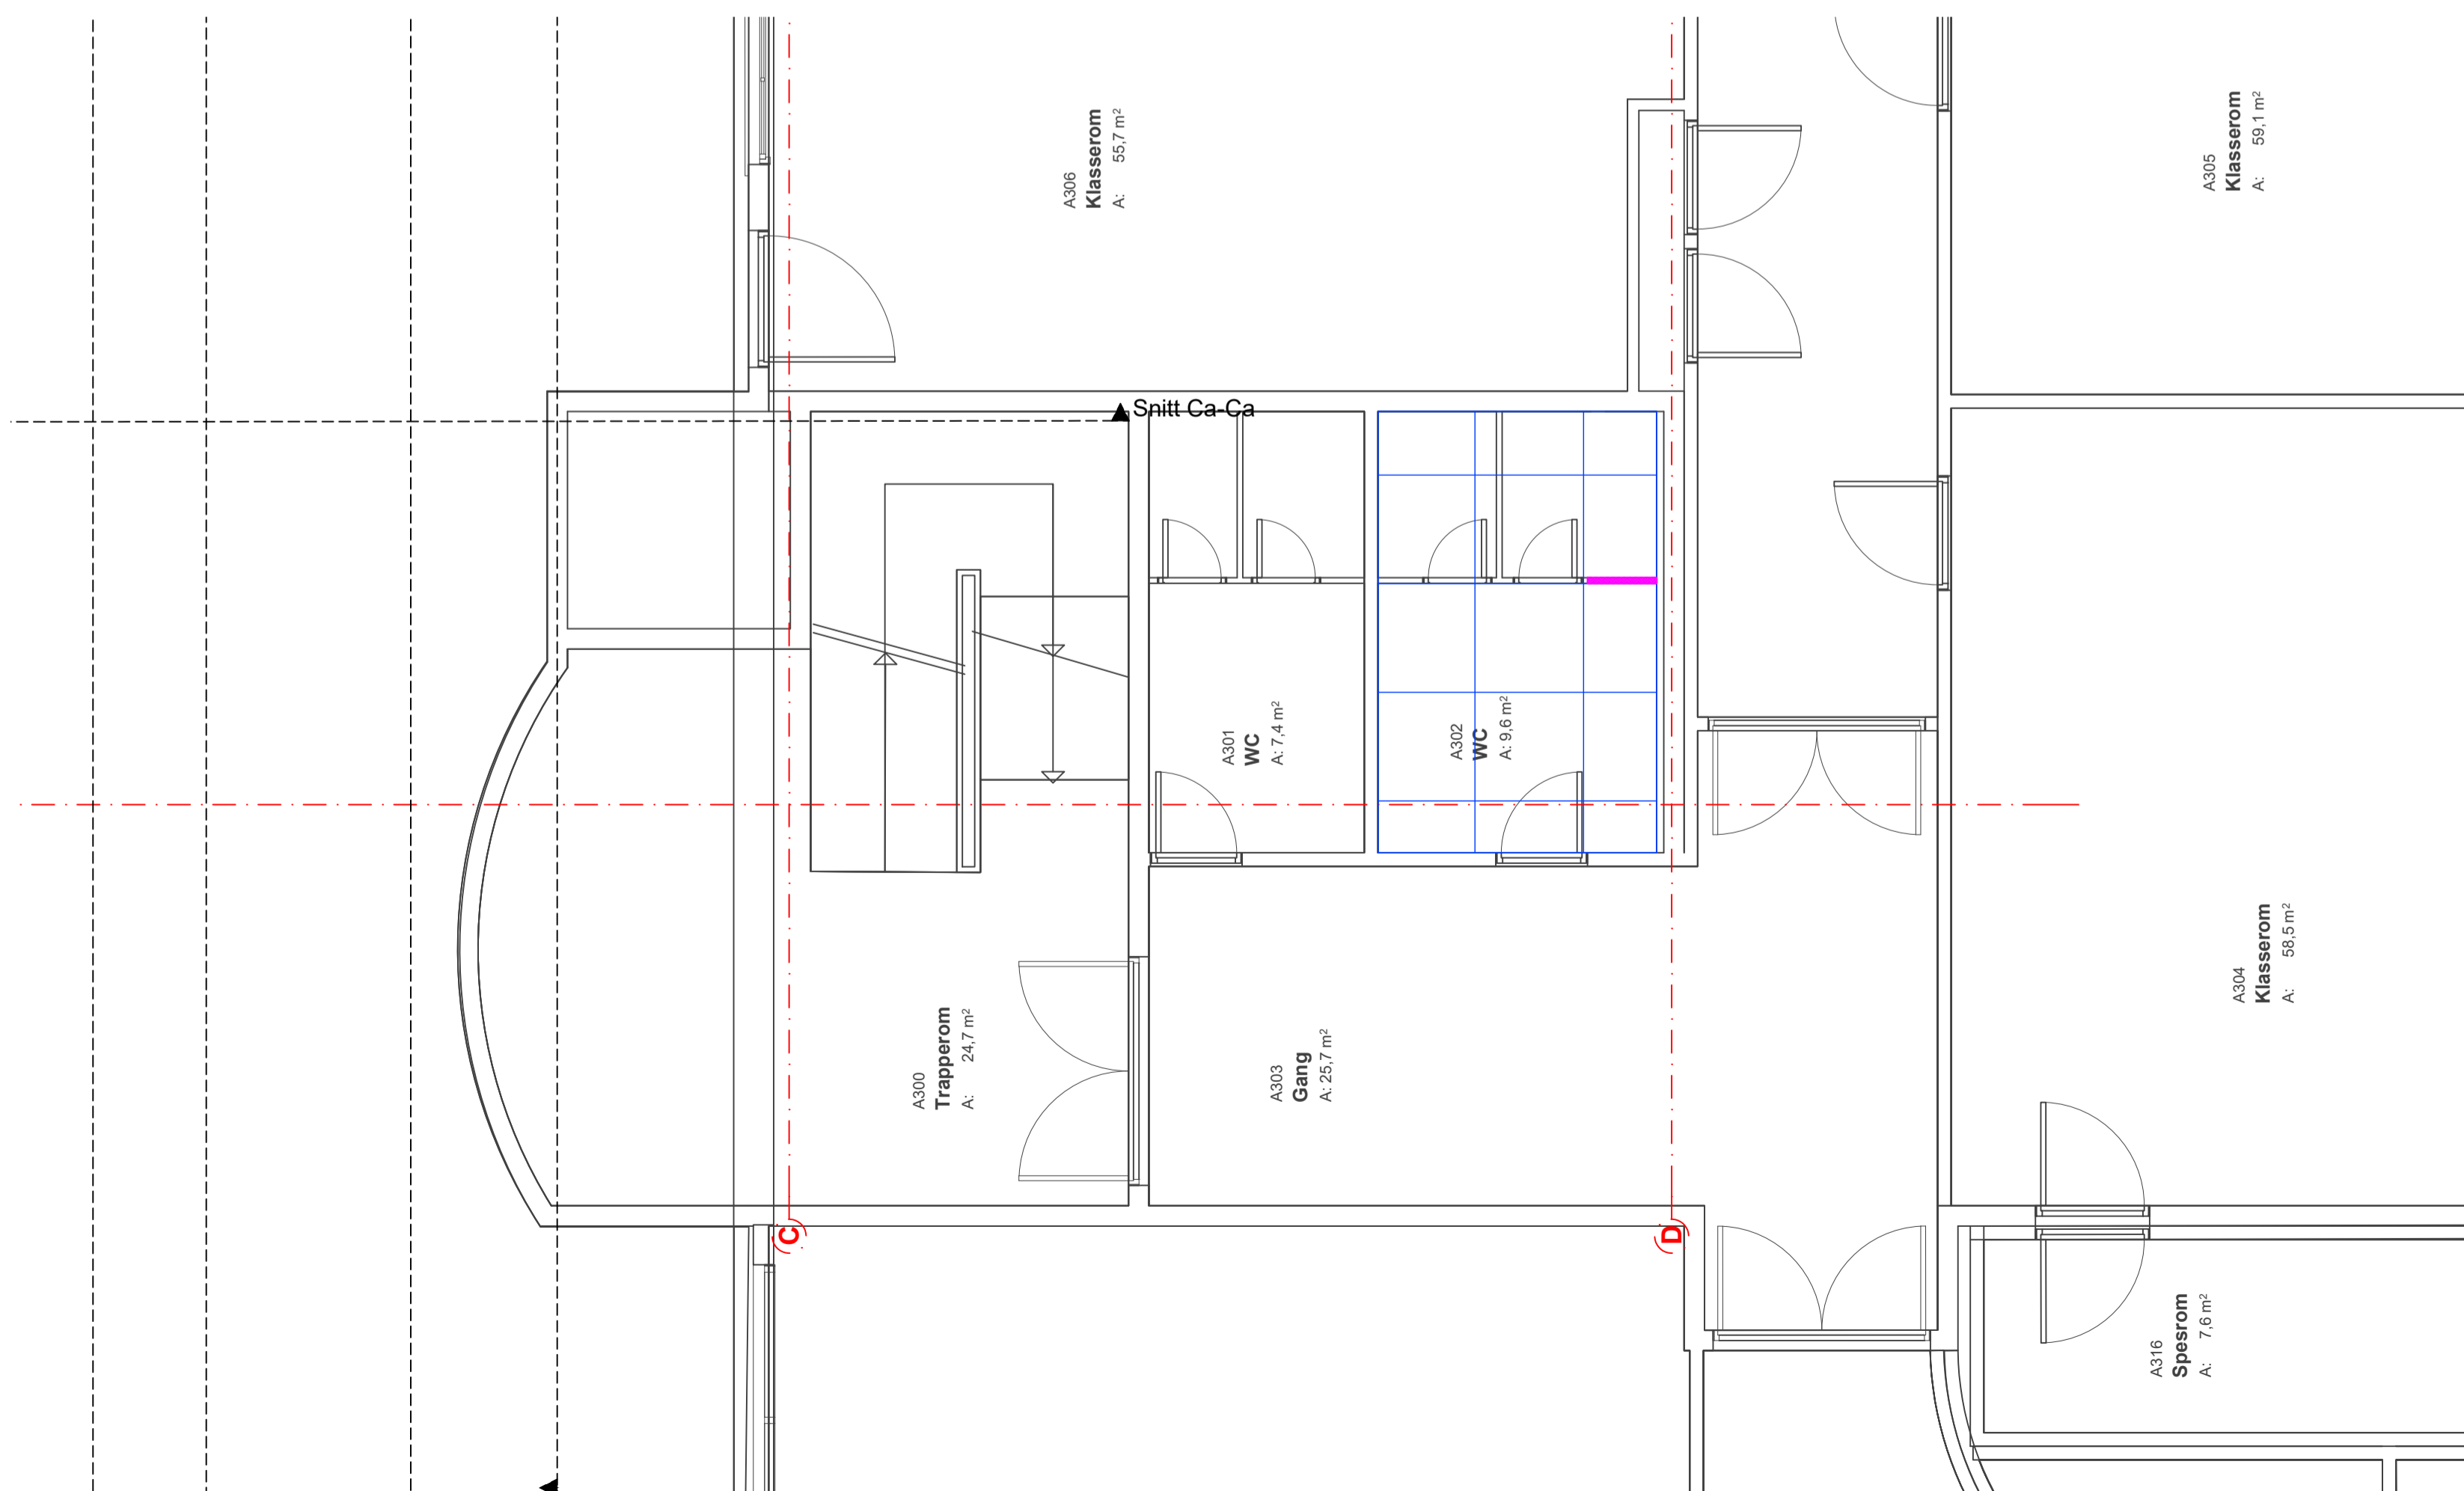

PLAN

Tegningsnummer	Revisjon
A-20-03-01	F01

F01	2020-03-04	TILBUDSTEGNING	KDa	PB	PB
Rev.	Dato	Beskrivelse	Utarbeidet	Fagkontroll	Godkjent

Dette dokumentet er utarbeidet av Norconsult AS som del av det oppdraget som fremgår nedenfor. Opphavsretten tilhører Norconsult AS. Dokumentet må bare benyttes til det formål som oppdragsavtalen beskriver, og må ikke kopieres eller gjøres tilgjengelig på annen måte eller i større utstrekning enn formålet tilsier.

NORDLAND FYLKESKOMMUNE	Målestokk (gjelder A1)
	1:50

Polarsirkelen videregående skole. Fløy A

RIVEPLAN/PLAN
PLAN 3

Norconsult	Oppdragsnummer	Tegningsnummer	Revisjon
	5175697	A-20-03-01	F01