

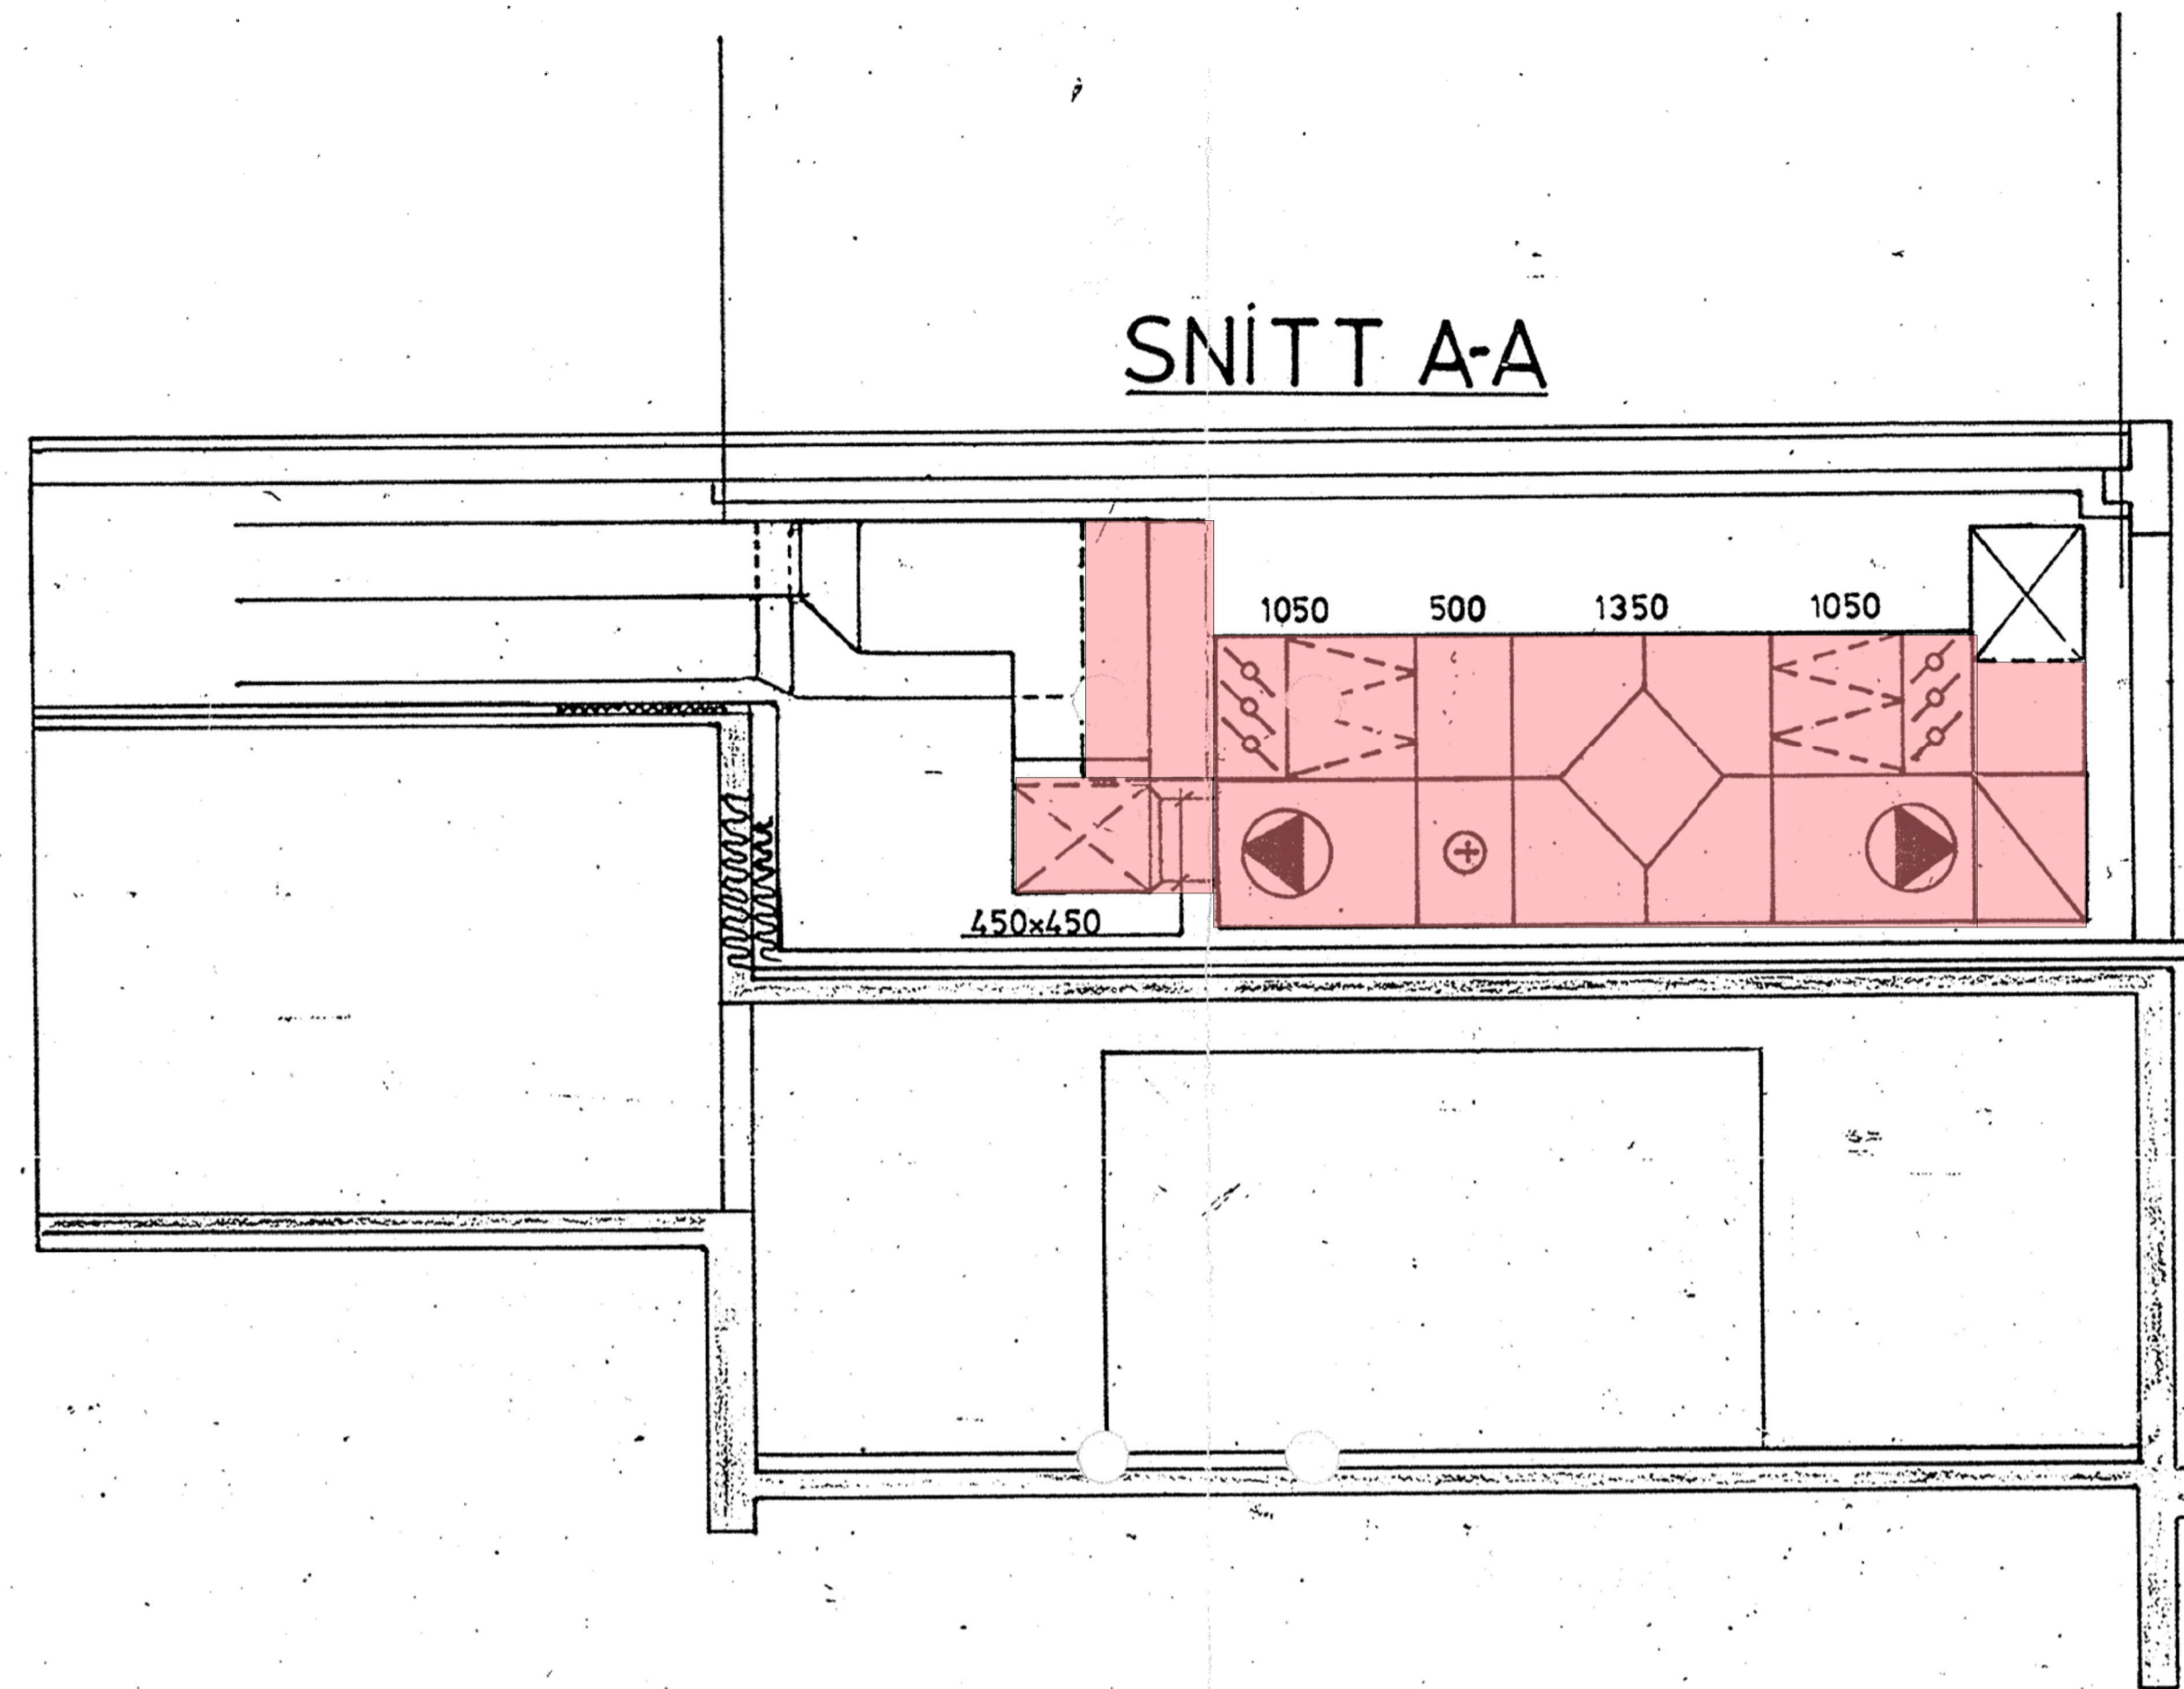


SNITT A-A

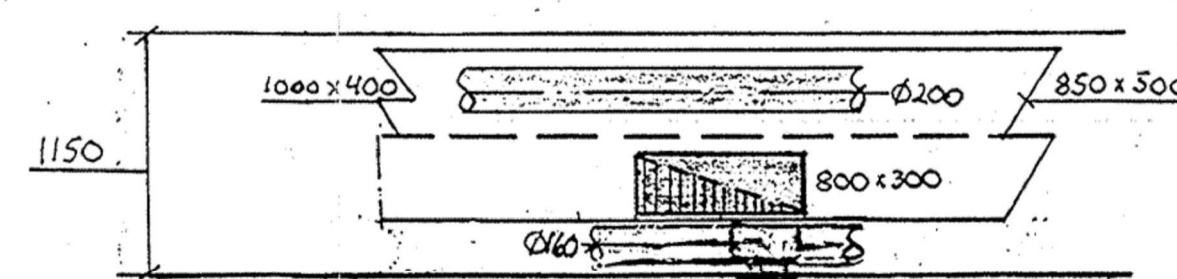

LUFT-
SE. FASADE

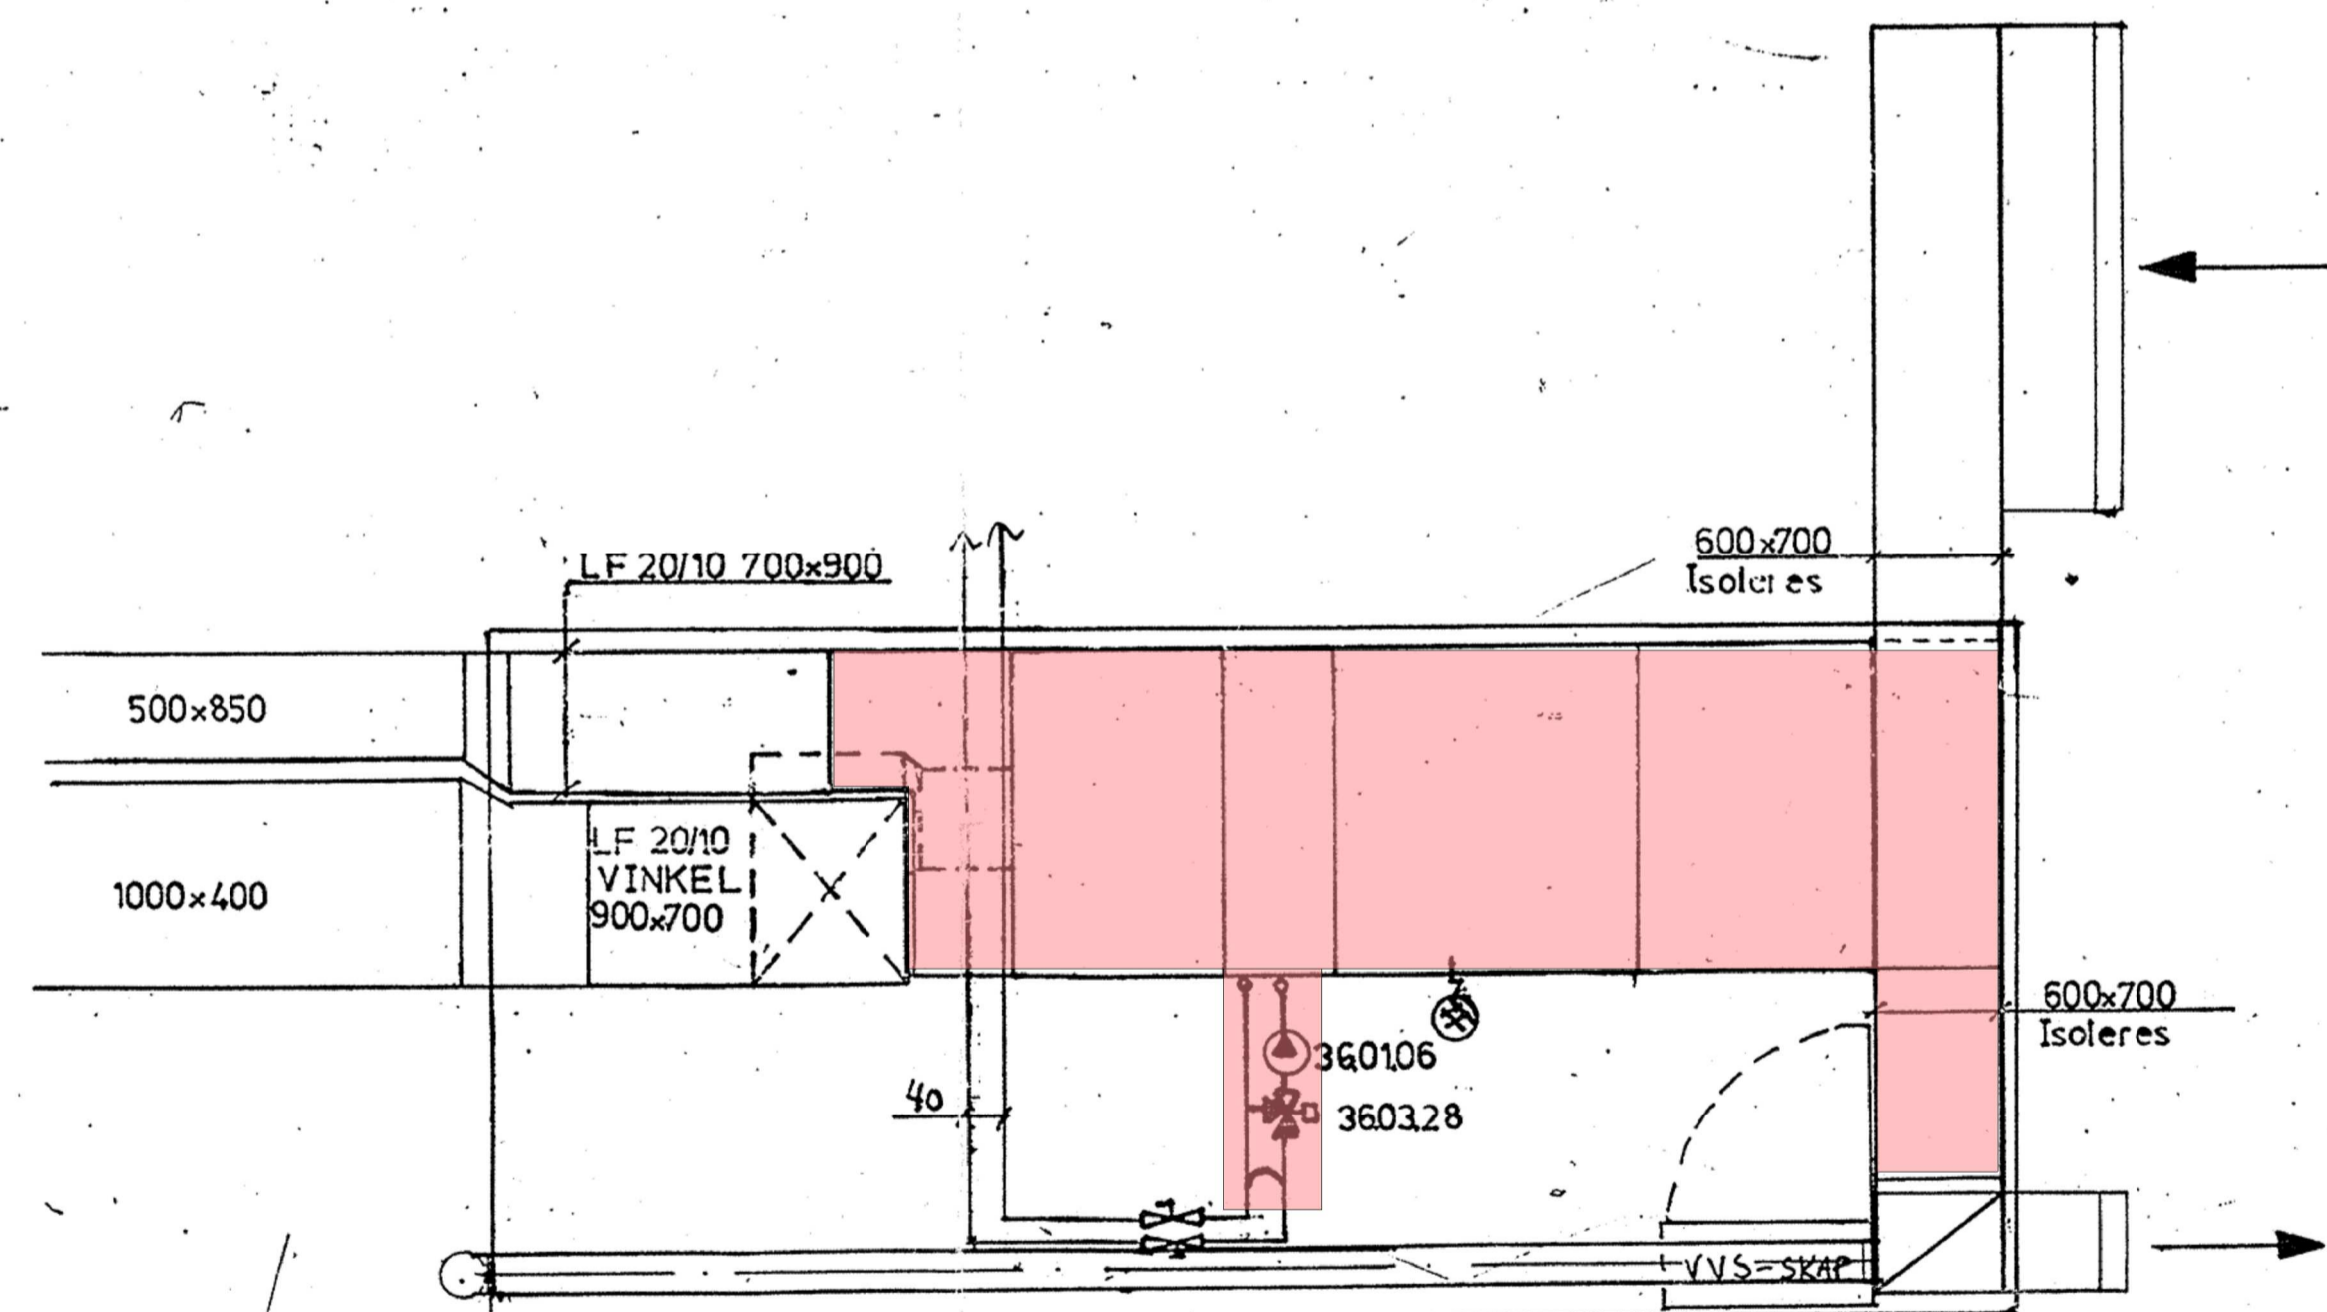

SNITT B-B

VVC 18
VV 42
KV 54

Tegningsnummer	Revisjon
V-20-36-01-R2	F1

Rev.	Dato	Beskrivelse	Utarbeidet	Fagkontroll	Godkjent
F1	2020-02-28	TILBUDSTEGNING	IST	PB	

Dette dokumentet er utarbeidet av Norconsult AS som del av det oppdraget som fremgår nedenfor. Opphavsretten tilhører Norconsult AS. Dokumentet må bare benyttes til det formål som oppdragsavtalen beskriver, og må ikke kopieres eller gjøres tilgjengelig på annen måte eller i større utstrekning enn formålet tilsier.

Nordland Fylkeskommune
 Polarsirkelen VGS Mjølan Ventilasjon Fløy A
 Ventilasjonsrom A123b - Rivetegning

Oppdragsnummer	Tegningsnummer	Revisjon
5175697	V-20-36-01-R2	F1