


SNITT C-C

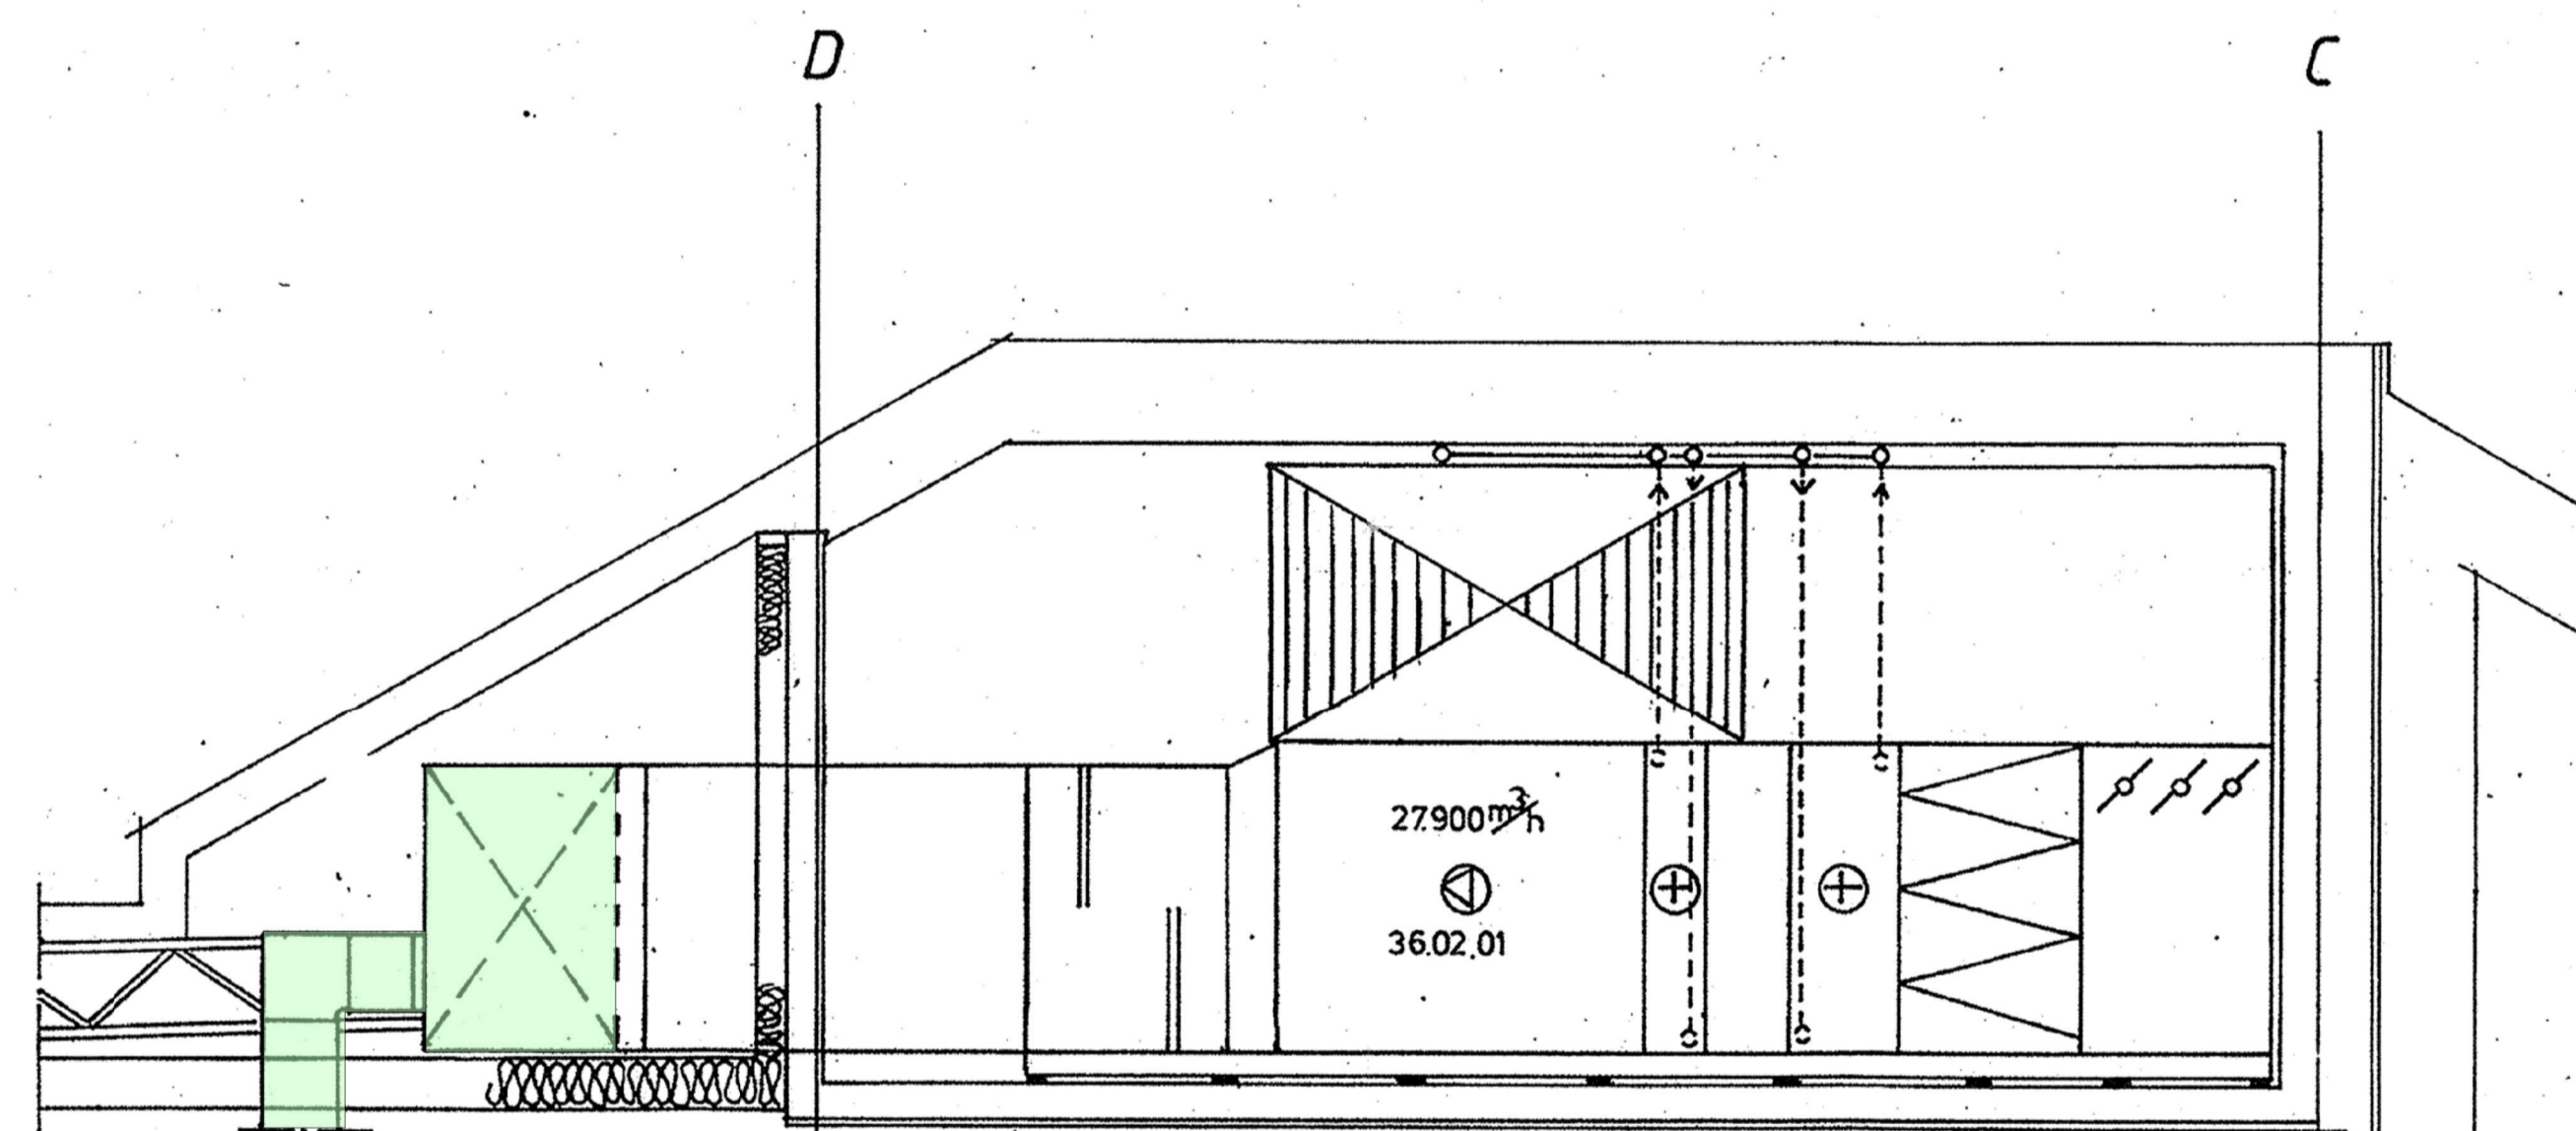

SNITT D-D



GRENSESNIITT RIVING VARMERØR

ALT I TEKNISK ROM RIVES **UTENOM** KANALER MERKET **GRØNT**.

NB! INNTAK OG AVKAST ER OMBYGGET TIL KOMBIHATT PÅ TAK. DETTE SKAL OGSÅ RIVES.

Rev.	Dato	Beskrivelse	Utarbeidet	IS1	PB	Godkjent
F1	2020-02-28	TILBUDSTEGNING				
<small>           Dette dokumentet er utarbeidet av Norconsult AS som del av det oppdraget som fremgår nedenfor. Opphavsretten tilhører Norconsult AS. Dokumentet må bare benyttes til det formål som oppdragsavtalen beskriver, og må ikke kopieres eller gjøres tilgjengelig på annen måte eller i større utstrøknng enn formålet tilsier.         </small>						
Nordland Fylkeskommune Polarsirkelen VGS Mjølan Ventilasjon Fløy A Ventilasjonsrom A401 - Rivetegning						<small>Målestokk (gjelder A1)</small>
Norconsult		<small>Oppdragsnummer</small> 5175697	<small>Tegningsnummer</small> V-20-36-04-R1	<small>Revisjon</small> F1		