


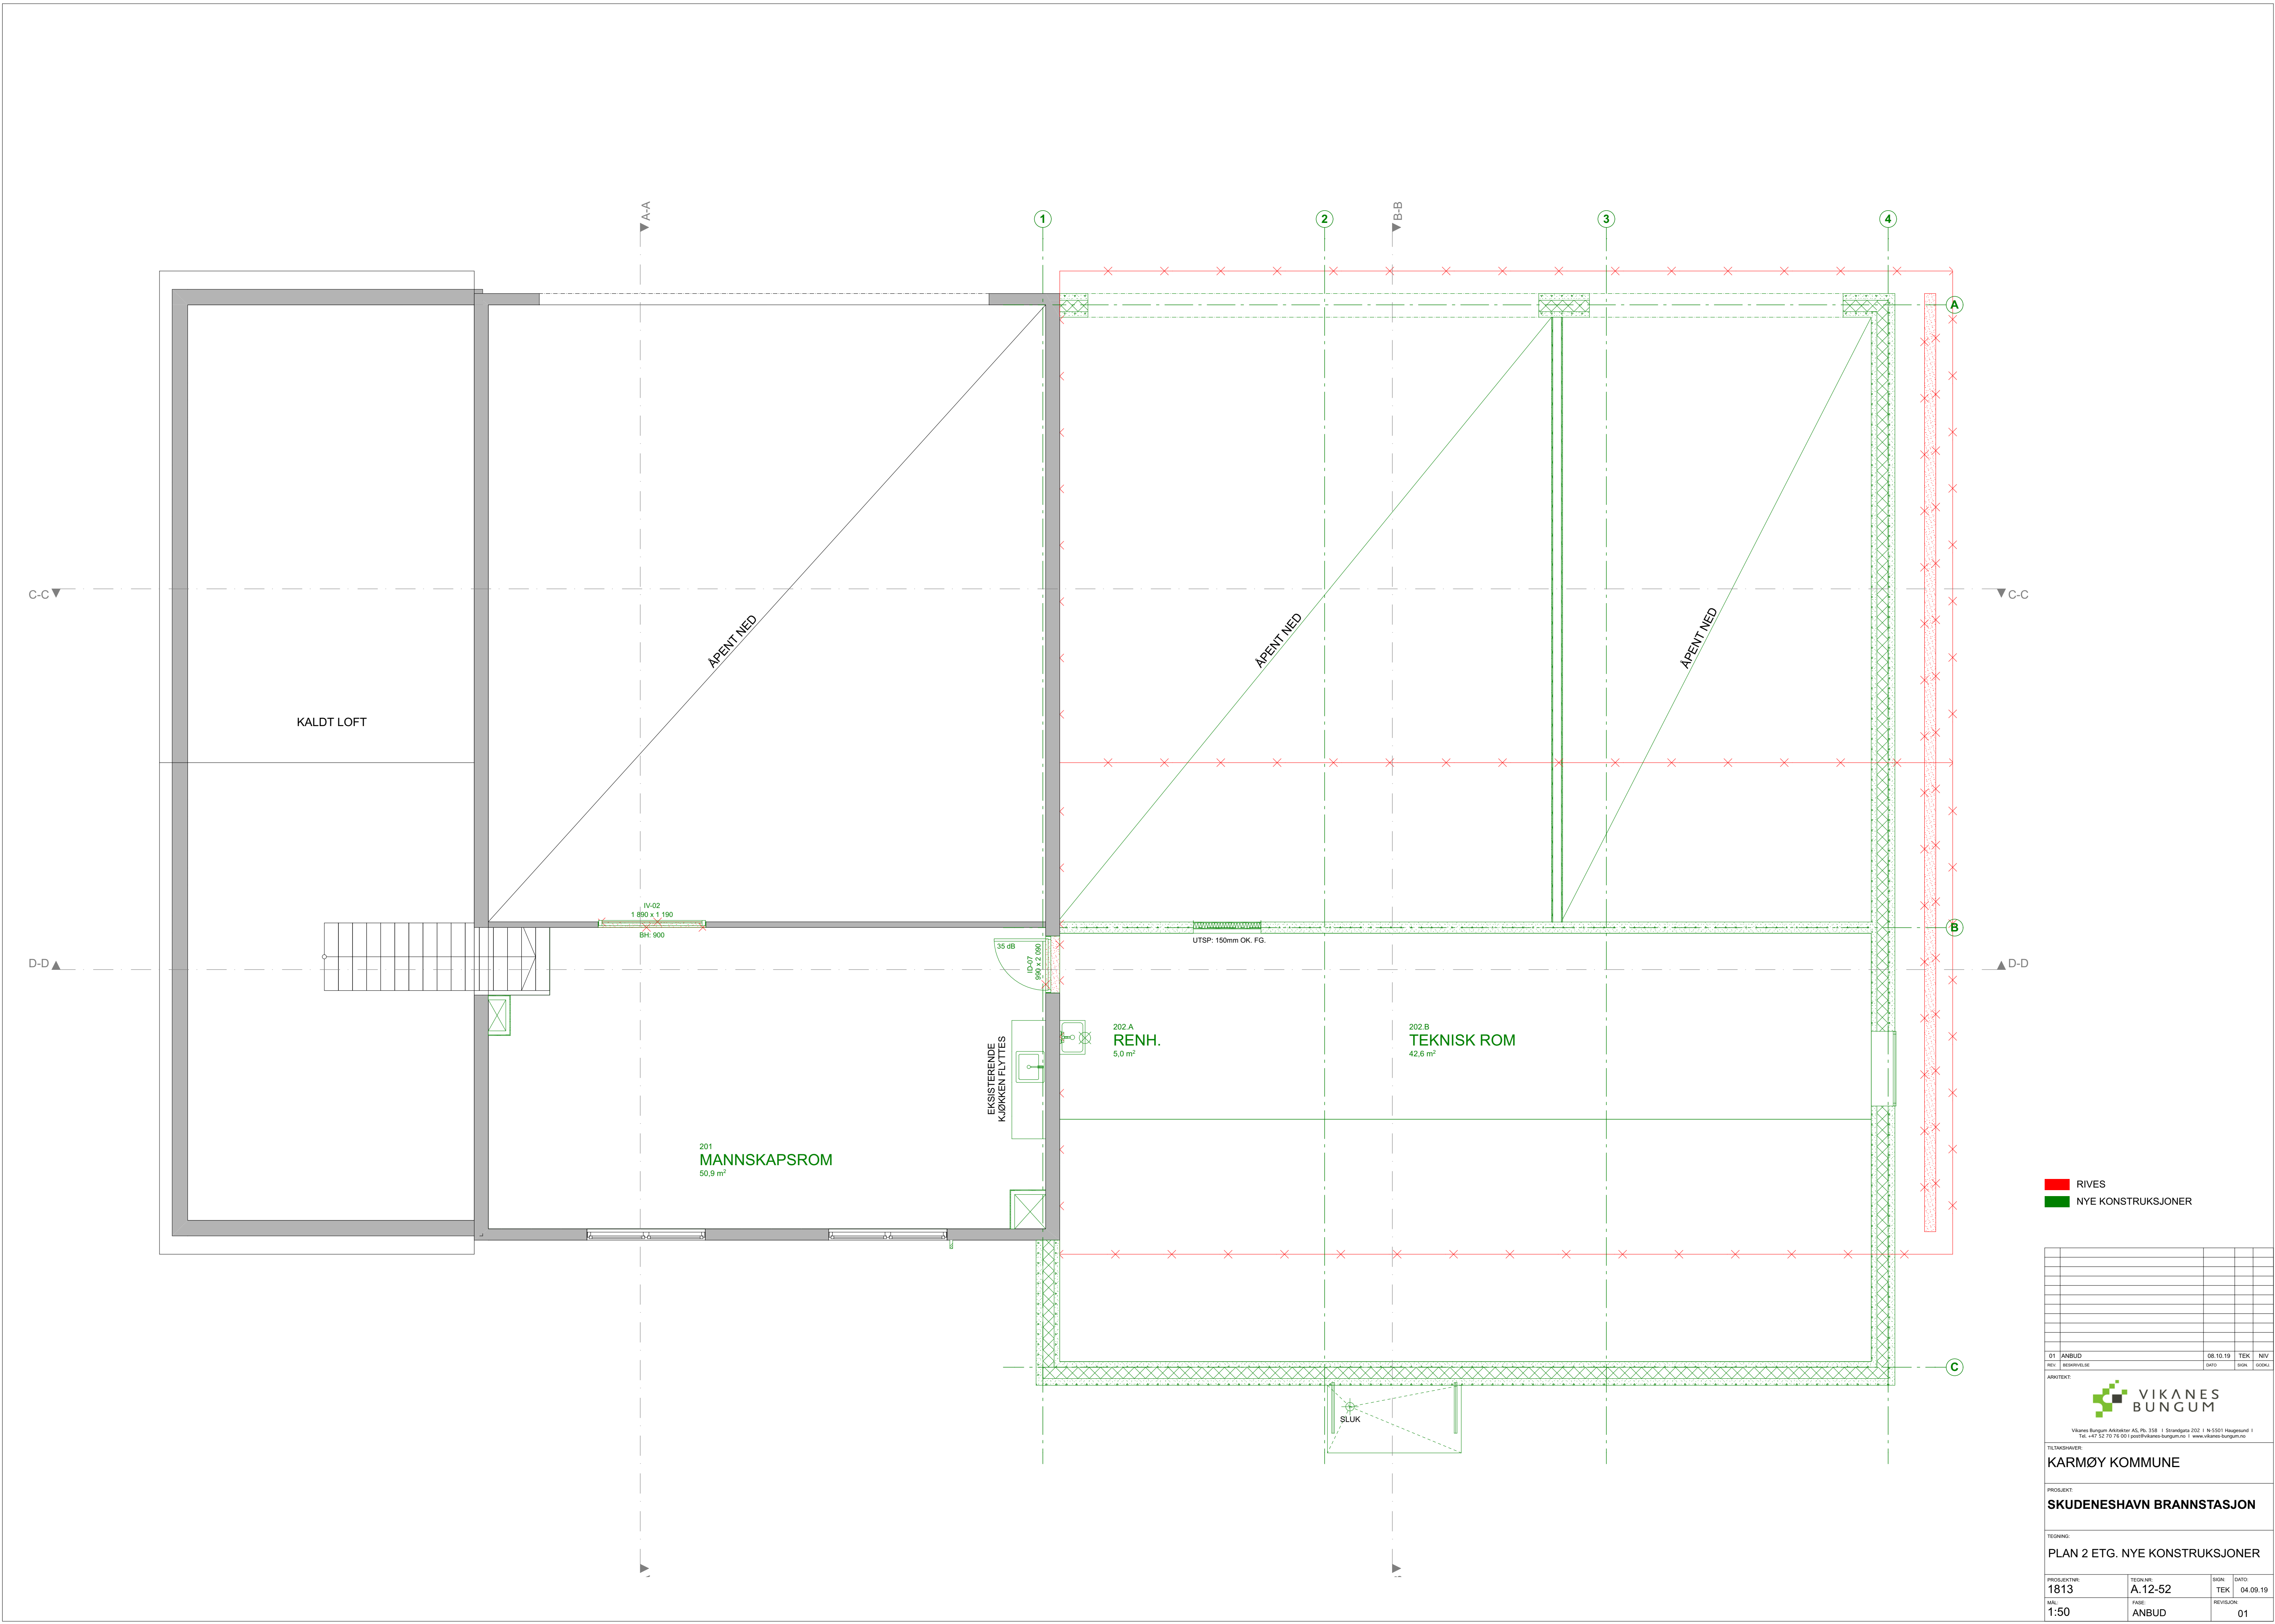

RIVES
NYE KONSTRUKSJONER

01	ANBU		08.10.19	TEK	NIV		
REV	BESKRIVELSE		DATO	BRUK	GRUPP		
ARKITEKT							
TILTAAGSHVER							
KARMØY KOMMUNE							
PROSJEKT							
SKUDENESHAVN BRANNSTASJON							
TEGNING							
PLAN 2 ETG. NYE KONSTRUKSJONER							
PROSJEKTNR	TEGN. NR.	BRUK	DATO				
1813	A.12-52	TEK	04.09.19				
MA	FASE	REVISJON					
1.50	ANBU		01				