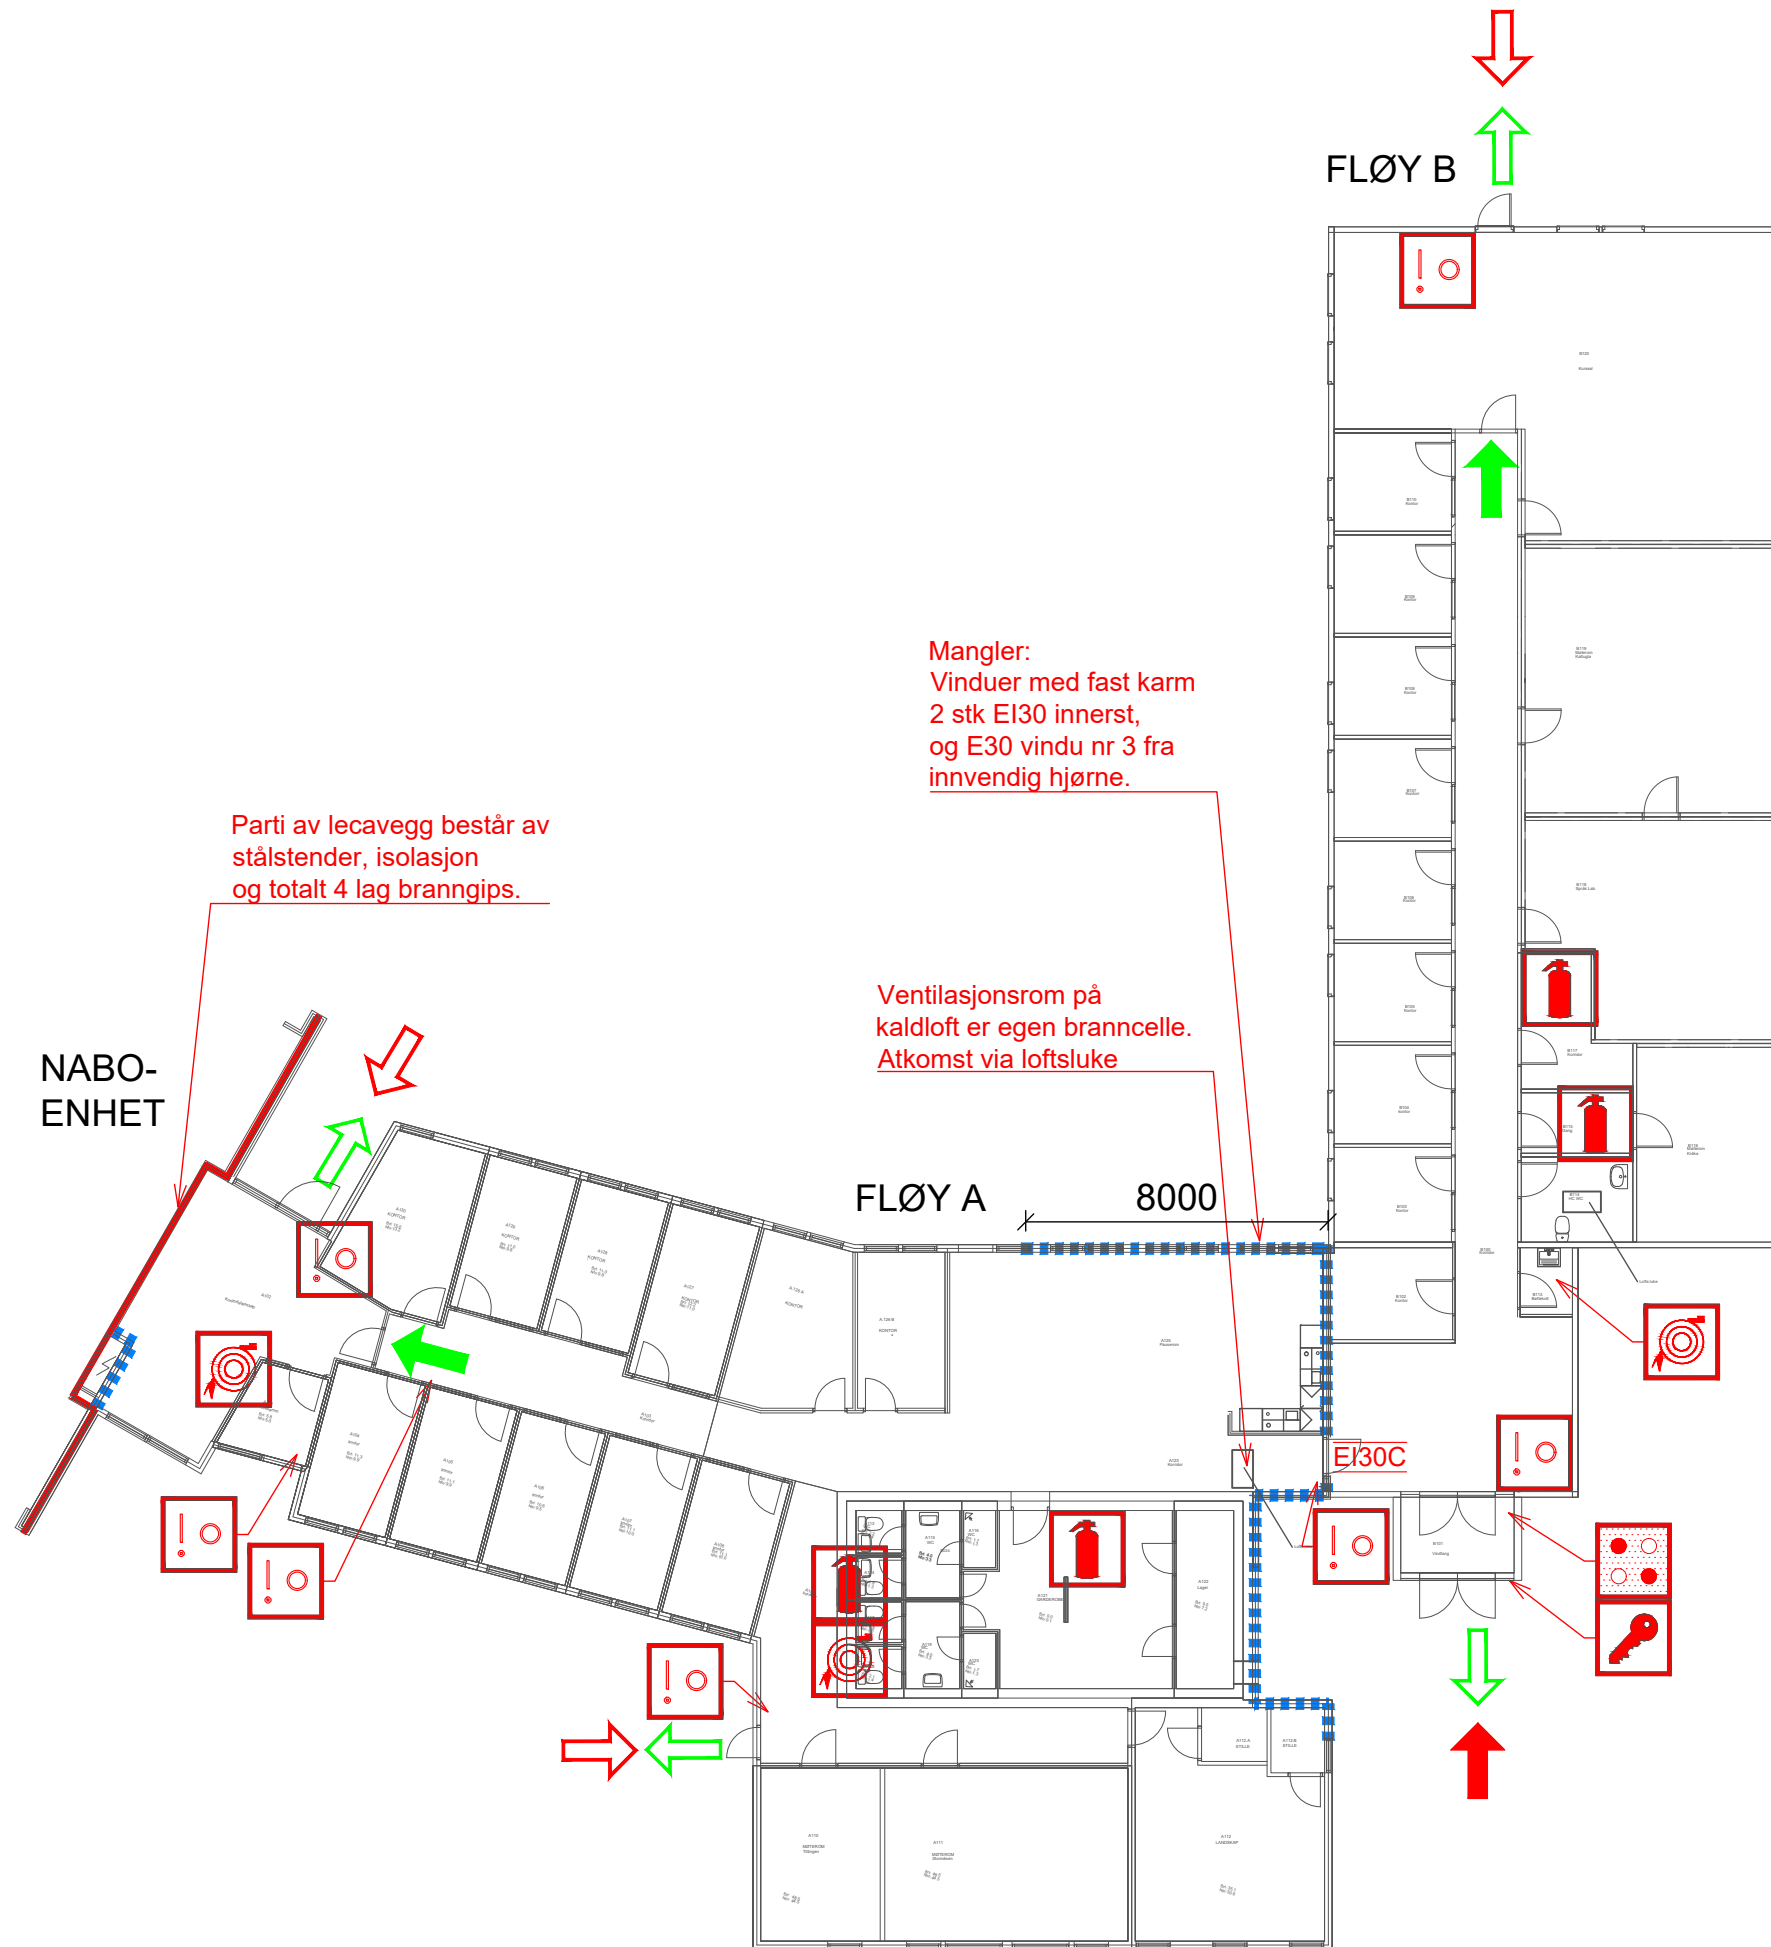

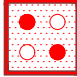


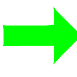
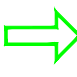







*N:\5111869\DAK\Bramm\Modell\Statped_F-01-11-20-01.dwg - HLGun - Plottet: 2020-03-19, 09:59:03 - LAYOUT = F-01-11-20-01 - XREF = washed_BRANNPLAN_Statped_Gimle_05-03-2018



SYMBOLER:

- | | | | |
|---|-----------------|---|---------------------|
|  | Håndslukker |  | Brannalarm-sentral |
|  | Brannslange |  | Manuell brannmelder |
|  | Rømningsretning |  | Utgang til det fri |
|  | Nøkkelboks |  | Hovedangrepsvei |
|  | Angrepsvei | | |

KONSTRUKSJONER:

- | | |
|---|-------------------------|
|  | EI 30 [B30] |
|  | REI 120 A2-s1,d0 [A120] |

DØRER:

- | | |
|--------------|-------------------------------|
| <u>EI30</u> | EI ₂ 30-Sa [B30] |
| <u>EI30C</u> | EI ₂ 30-CSa [B30S] |

Dører i brannklassifisert bygningsdel som ikke er klassifisert for røyk tetthet, klasse Sa, må ha terskel/anslag og tettelister på alle sider for å oppnå tilstrekkelig røyk tetthet.

BRANNTekNISK EKSTRAKT:

- Risikoklasse 2
- Brannklasse 1
- Ledesystem
- Brannalarmanlegg kategori 2 med direktevarsling til 110-sentral.
- Manuelt slokkeutstyr: brannslanger og håndslukkere

ANNET:

Tegningen er å anse som konsepttegning og skal leses sammen med brannkonsept datert 2020-03-18, siste versjon. Den har ikke status som byggetegning.

J03	2020-03-18	For bruk. Revidert brannskiller	HLG	OMP	HLG
J02	2018-03-06	For bruk. Korrigert tegningsunderlag, vegg mot nabo	HLG	OMP	HLG
J01	2018-02-21	For bruk	HLG	OMP	HLG
Rev	Dato	Beskrivelse	Utarbeidet	Fagkontroll	Godkjent

Dette dokumentet er utarbeidet av Norconsult AS som del av det oppdraget som fremgår nedenfor. Opphavsretten tilhører Norconsult AS. Dokumentet må bare benyttes til det formål som oppdragsavtalen beskriver, og må ikke kopieres eller gjøres tilgjengelig på annen måte eller i større utstrekning enn formålet tillater.

Statsbygg Nord		Målestokk (gjelder A3)	1:200
Statped Gimlevegen 68, Tromsø Branntegning Plan 1			
Norconsult	Oppdragsnummer 5111869	Tegningsnummer F-01-11-20-01	Revisjon J03