Filnavn: AGL223201-070509.pdf - Rev. : 07.05.09 - Rev. date: 07.05.09 - Skrevet ut av: Øystein Paulsen & 06.05.2009 09:40

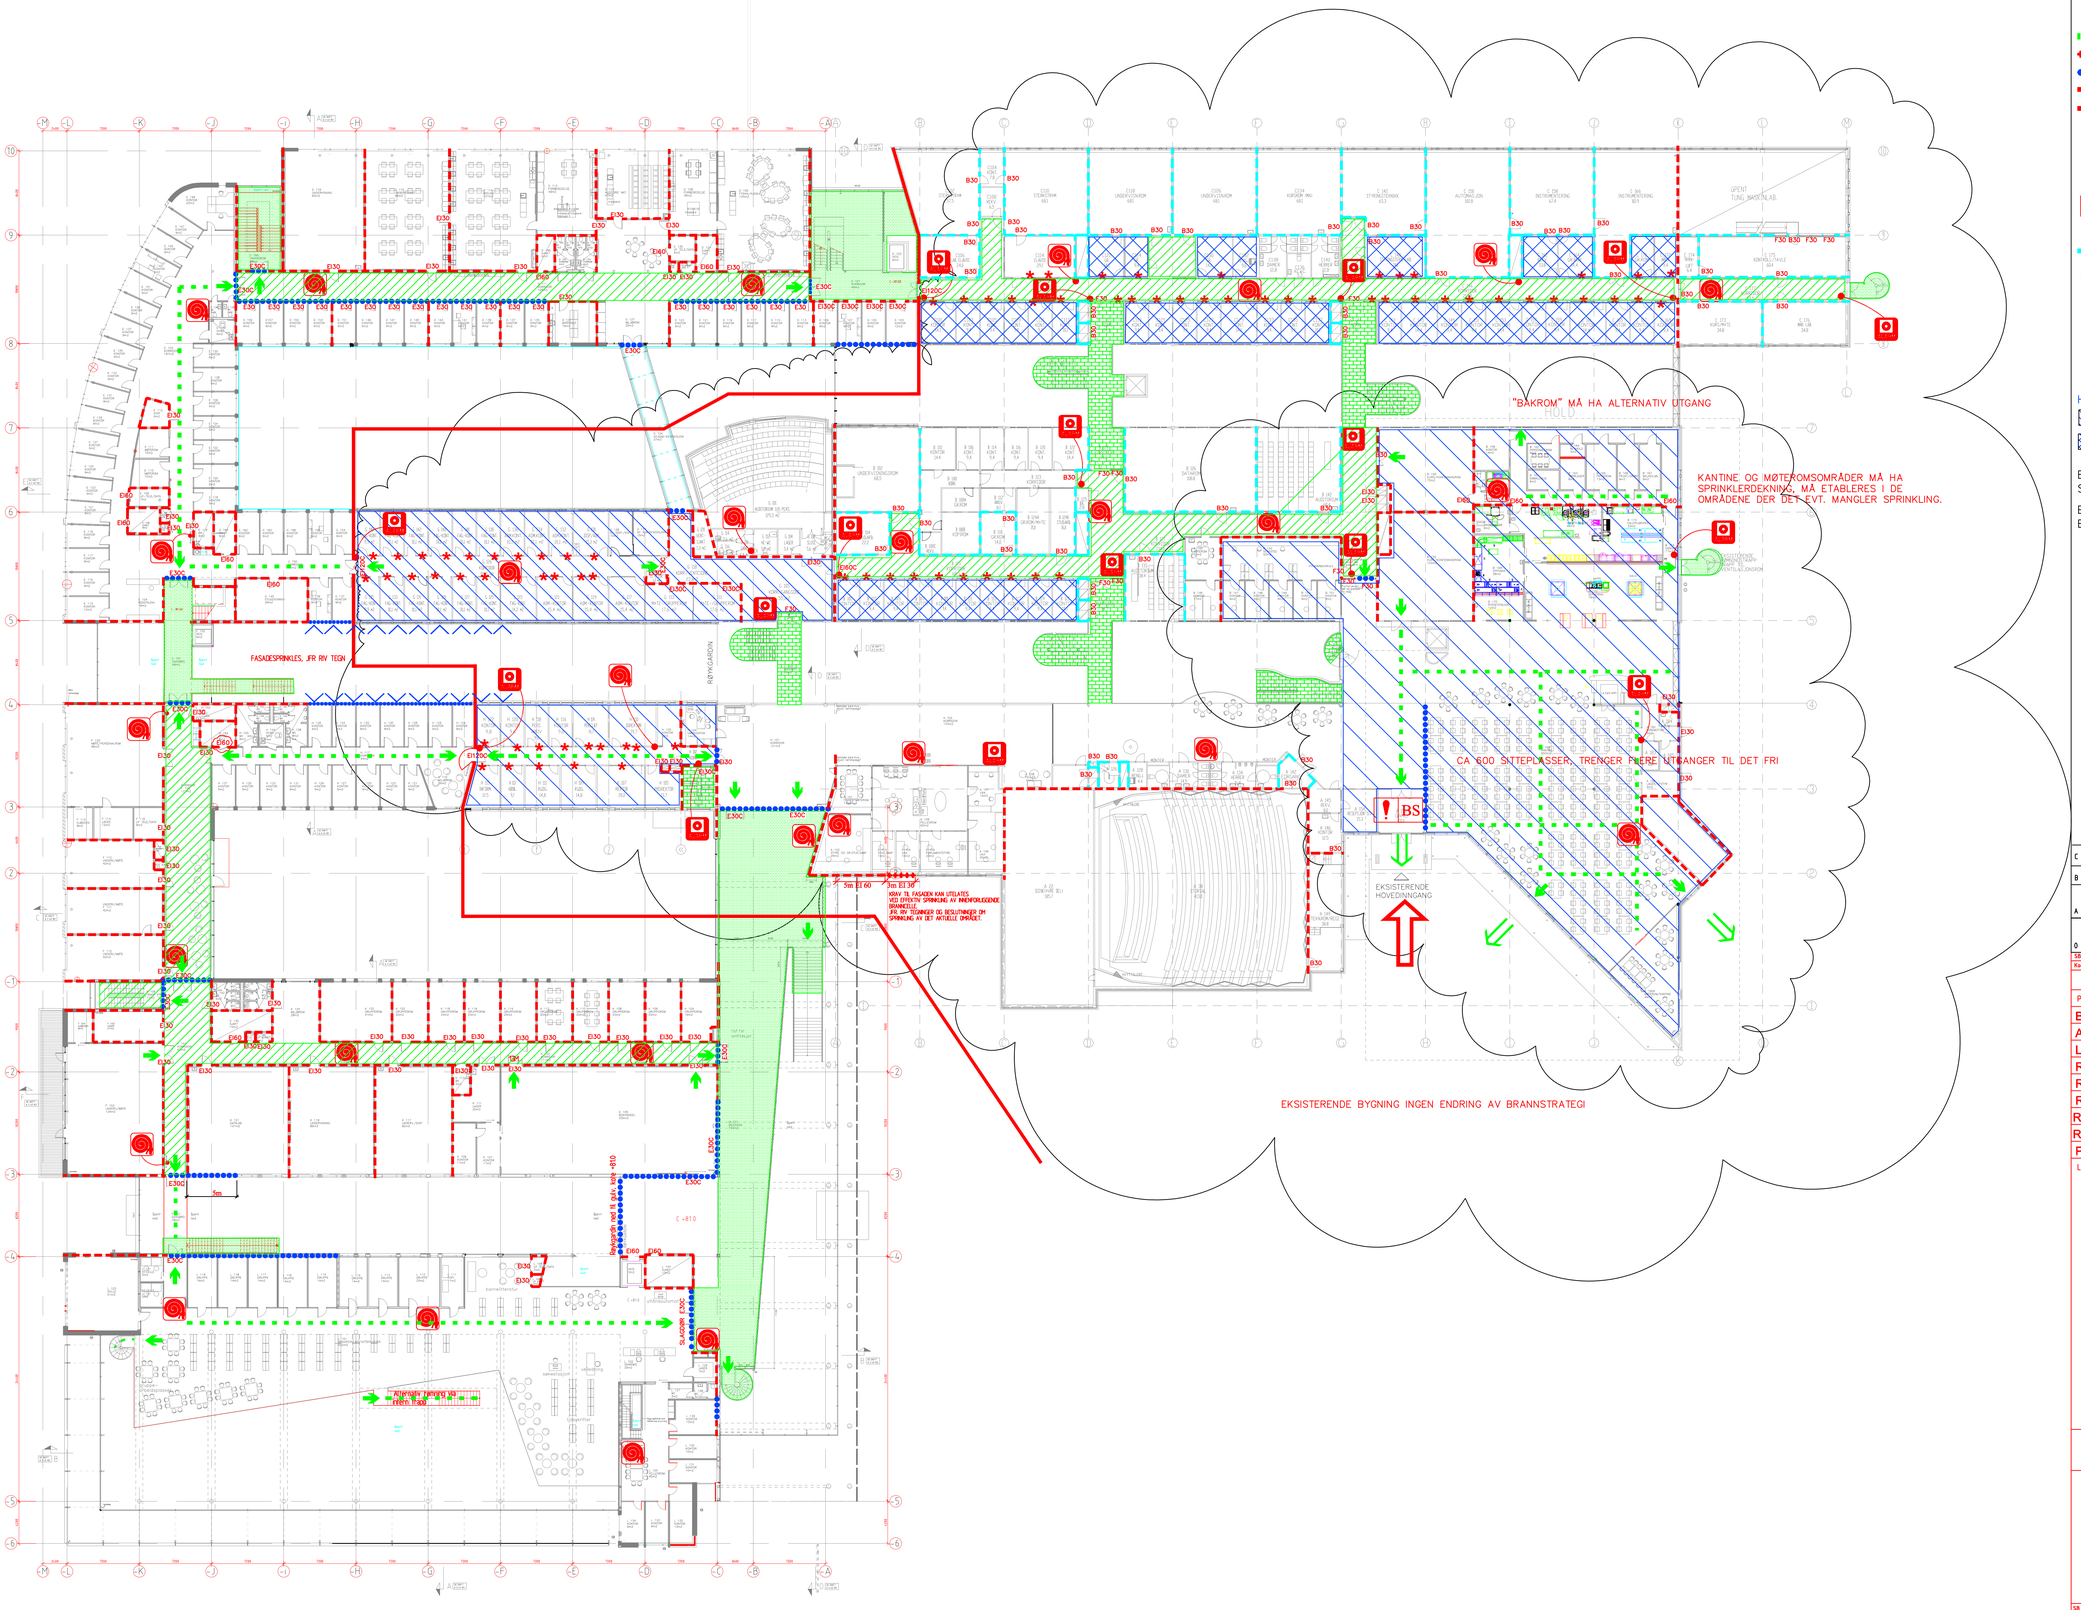

Branntekniske symboler

- Rømningsutgang
- Rømningstrapp
- Rømningskorridor
- Utgang til det fri
- Rømningsvei/rute
- Branncellebegrensende bygningsde EI 30
- Røykskille E 30
- Branncellebegrensende bygningsde EI 60
- Brannseksjonering REIM120/avstand > 8 m
- Fasadesprinkling
- Brannslange
- Manuell brannmelder
- BS Brannalarmsentral
- Tilnærmet F30 glass
- Branncellebegrensende bygningsde A 60
- Intern trapp
- Adkomst for brannvesenet

Brannalarmanlegg, kategori 2

HELE TILBYGGET SKAL FULLSPRINKLES + MARKERTE OMRÅDER I EKSISTERENDE BYGNING.

AREALER SOM ER SPRINKLET I EKSIS. BYGNING.

EKSISTERENDE BYGNING BEHOLDER BRANNSIKRINGS_ STRATEGI FRA TIDLIGERE BYGGESAK.

BRANNALARM I KATEGORI 2, SAMKJØRES MED EKSISTERENDE ANLEGG.

C	07.05.09	Justert sprinklerskravur i eksisterende bygning.	ek
B	03.02.09	Digitalisering av eksisterende bygning	RG
A	13.10.08	Vinduskodene, størrelse og brystringshøyde inkludert i planen. Hensilningsrammene inkludert til detaljene. Takkanten og mesaninkanten til inngangshallen M003 oppdatert mht. snitt. Trapp 1, 3, 5, 6, 7, 9 og 10 oppdatert. Plasseringen til glassfasad livet oppdatert iflt. detaljene.	cfm
0	02.06.08	Heisskjerne og gangbrorne oppdatert. Ytterveggi fl. trapp F10G oppdatert iflt fasader. Generelt plassering fl. søyler, vegger og vindusåpninger justert fl. nåtilsetting. Betongvegger erstattet med gips. "nøtsen" beholdt, heis flyttet	cfm

SB Tegningsnummer:

Kompleksnummer	Byggnummer	Fag	Etasje	Systemkode	Type tegn	Løpenr.	Prosj	Fase	Rev	Status
766	1871	A	01	2	20	101	04	B	I	

Prosjektor. for prosjekterende/rev.

Prosjekteringsgruppen:

BR:	HØGSKOLEN I VESTFOLD PB 2243 POSTTERMINALEN, 3103 TØNSBERG, TLF: 33 03 10 00 FAX: 33 03 11 11
ARK:	ARKITEKTGRUPPEN LILLE FRØEN AS SYDGRY ALLÉ 5, 0257 OSLO, TLF: 22 55 89 10 FAX: 22 55 75 90
LARK:	SJØBRIDGE & LINDHEIM AS SADVEIEN 23A, 0450 OSLO, TLF: 22 04 04 60 FAX: 22 04 04 85
RIB:	A. L. HEIVER AS HAMMERSBORG TORG 3, 0179 OSLO, TLF: 23 27 80 00 FAX: 23 27 80 01
RIV:	EMCKSEN & MORGEN AS PB. 4404 TØYEN, TLF: 22 02 63 00 FAX: 22 02 63 90
RIE:	R-CONSULT AS POSTBOKS 4190 ØKERN, 0512 OSLO, TLF: 24 10 10 10 FAX: 22 10 10 11
RIBR:	MULTICONSULT AS BOKS 2831, 0373 OSLO, TLF: 22 51 50 00 FAX: 22 51 50 01
RIAKU:	MULTICONSULT AS BOKS 1287, 3105 TØNSBERG, TLF: 33 74 40 30 FAX: 33 74 40 29
PGL:	A. L. HEIVER AS HAMMERSBORG TORG 3, 0179 OSLO, TLF: 23 27 80 00 FAX: 23 27 80 01

Lokaliseringsfigur:

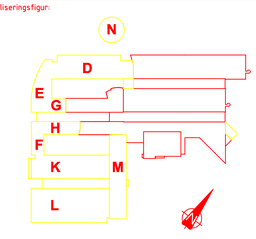

STATSBYGG

PROSJEKTNR. SB: 98032

Tittel:

HØGSKOLEN I VESTFOLD SAMLOKALISERING

1-ETASJE, DEL 1

ARBEIDSTEGNING

Godkjent	EA
Kontrol. prosjekt.	
Sign.	Kontrol.
IH	EA
Filnavn	A 01 2 20.DWG
Dato	17.01.06
Målestokk	1:300 - A1
Kontrol. utførende	
Sign.	Kontrol.

SB Tegningsnummer:

Kompleksnummer	Byggnummer	Fag	Etasje	Systemkode	Type tegn	Løpenr.	Prosj	Fase	Rev	Status
766	1871	A	01	2	20	101	04	B	I	

Prosjektor. for prosjekterende/rev.