


- Branntekniske symboler**
- ➔ Rømningsgang
  - ▨ Rømningsstrapp/soner
  - ➔ Utgang til det fri
  - ▨ Rømningskorridor
  - ▨ Fluktvei/gangvei til rømningsvei
  - ⋯ Branncellebegrensende bygningsde E1 30
  - ⋯ Røykskille E 30
  - ⋯ Branncellebegrensende bygningsde E1 60
  - ⋯ Brannseksjonering REIM120/avstand > 8 m
  - ⋯ Fasadesprinkling
  - ☐ Manuell brannmelder
  - ⚠ BS Brannalarmsentral
  - ✱ Tilnærmet F30 glass
  - ▨ Branncellebegrensende bygningsde A 60
  - ▨ Intern trapp
  - ➔ Adkomst for brannvesenet

HELE TILBYGGET SKAL FULLSPRINKLES + MARKERTE OMRÅDER I EKISTERENDE BYGNING.  
 AREALER SOM ER SPRINKLET I EKSI. BYGNING.

EKISTERENDE BYGNING BEHOLDER BRANNSIKRINGSSTRATEGI FRA TIDLIGERE BYGGESAK.  
 BRANNALARM I KATEGORI 2, SAMKJØRES MED EKISTERENDE ANLEGG.

EKISTERENDE BYGNING INGEN ENDRING AV BRANNSTRATEGI

## TEKNISK SENTRAL

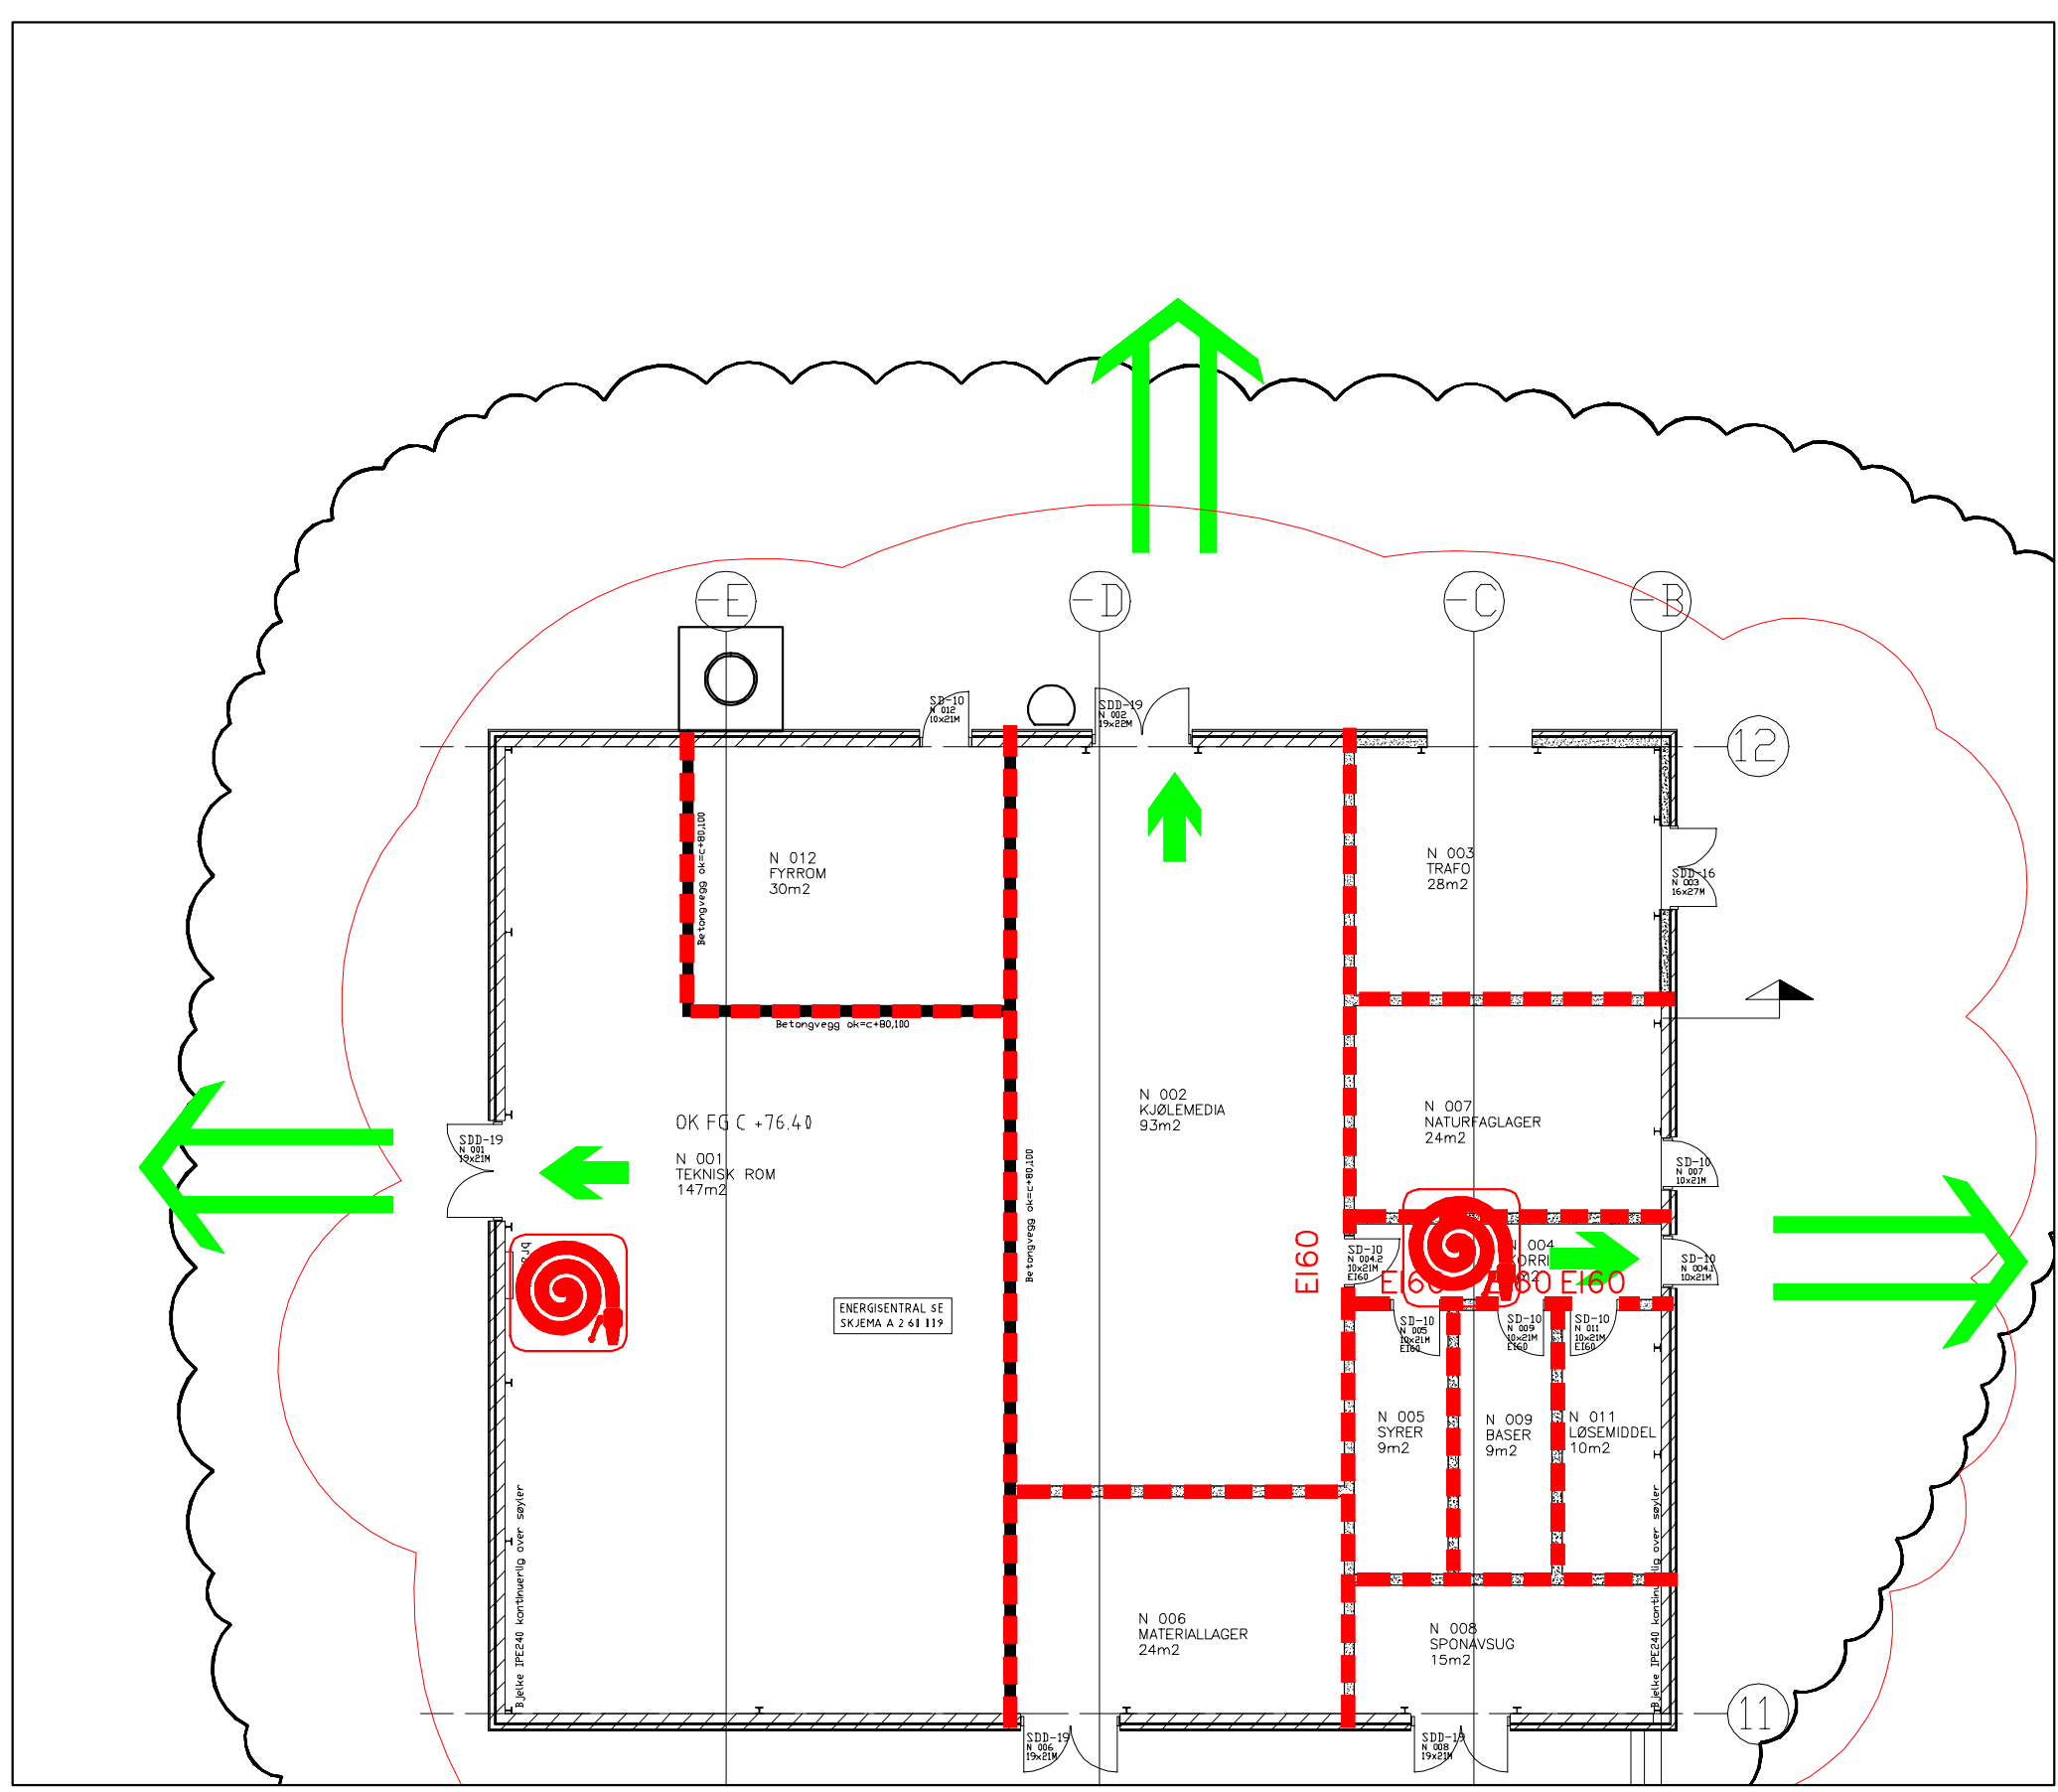

|   |          |  |     |
|---|----------|--|-----|
| E | 02.01.01 | Revidert brannforhåring for teknisk sentral  | EX  |
| D | 07.05.01 | Justert oppdragskrav i eksisterende bygning  | EX  |
| C | 03.02.01 | Oppfølging av eksisterende bygning   | RG  |


Prosjektinformasjon:  
 Prosjekt: 1871 A 00U2 20 101 04 C I

BR: Inngangsskisse og plan  

STATSBYGG 98032

HØGSKOLEN I VESTFOLD SAMLOKALISERING  
 PLAN U, ETG DEL 1  
 ARBEIDSTEGNING

SB Tegningsnummer:  
 1871 A 00U2 20 101 04 C I