



1 2 3 4 5 6 7 8 9 10 11 12 13

600 600 600 600 600 600 525 525 600 360

VEST

32

32

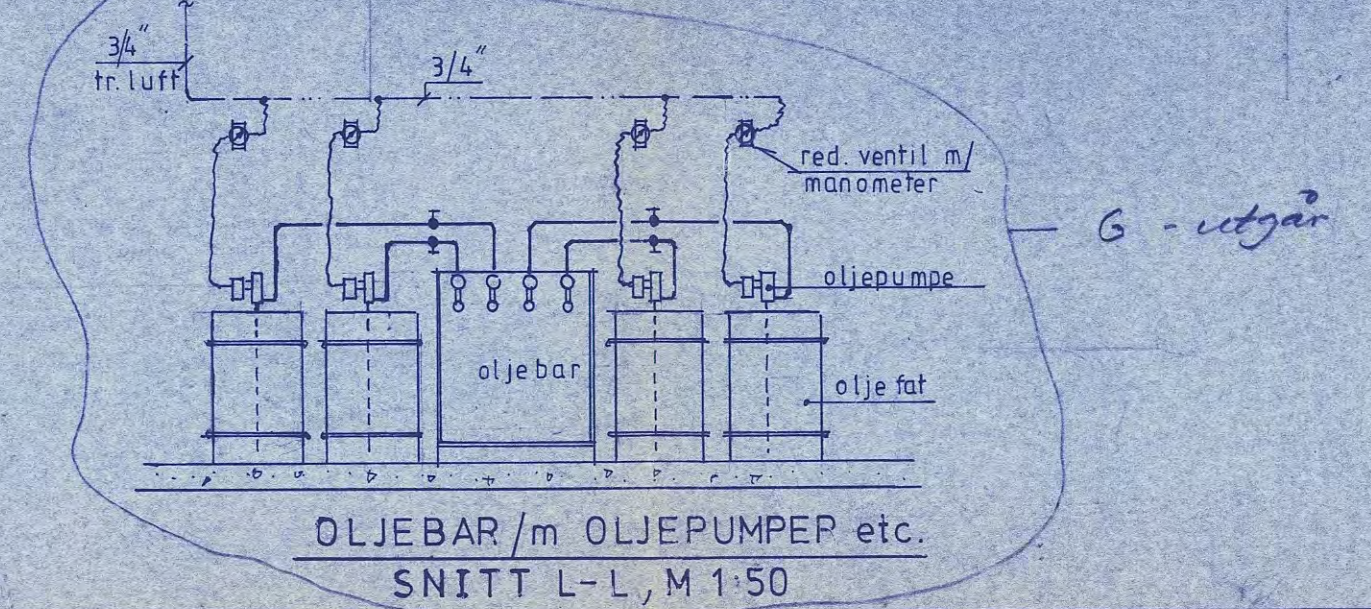 

fall på trykkløstledning : 1 : 100 max
1 : 200 min

TEGNFORKLARING

- varme retur
- varme retur
- kaldt vann
- varmt vann
- sirkulasjonsvann
- trykkløst
- ⊕ trykkløstforank
- ⊙ applikkasjon

REVISJON	REVISJONSDATO	REVISJONSBETJENNING	REVISJONSBETJENNINGSDATO
J	31.10.84	J A L	20.2.84
J	17.9.84	J A L	19.01.84
J	29.2.84	J A L	7.10.83
F	10.4.84	J A L	
E	6.7.84	J A L	
D	9.3.84	J A L	
REV. GJE LDER		SIGN	DATO

REVISJON	REVISJONSDATO	REVISJONSBETJENNING	REVISJONSBETJENNINGSDATO
C		J A L	20.2.84
B		J A L	19.01.84
A		J A L	7.10.83
REV. REVISJONSDATO		SIGN	DATO

WVSconsult
 WVS konsult AS
 PÅ HAGELIN
 Plan 1. etasje
 Varme-/sanitær-/tr.luftsanit.




KRISTIANSUND KOMMUNE
 BYGG FOR BYGNING, DRIFTSAVD.
 PÅ HAGELIN
 Plan 1. etasje
 Varme-/sanitær-/tr.luftsanit.