




F

F-F

G

UNDERETG

RULLARKIV HER

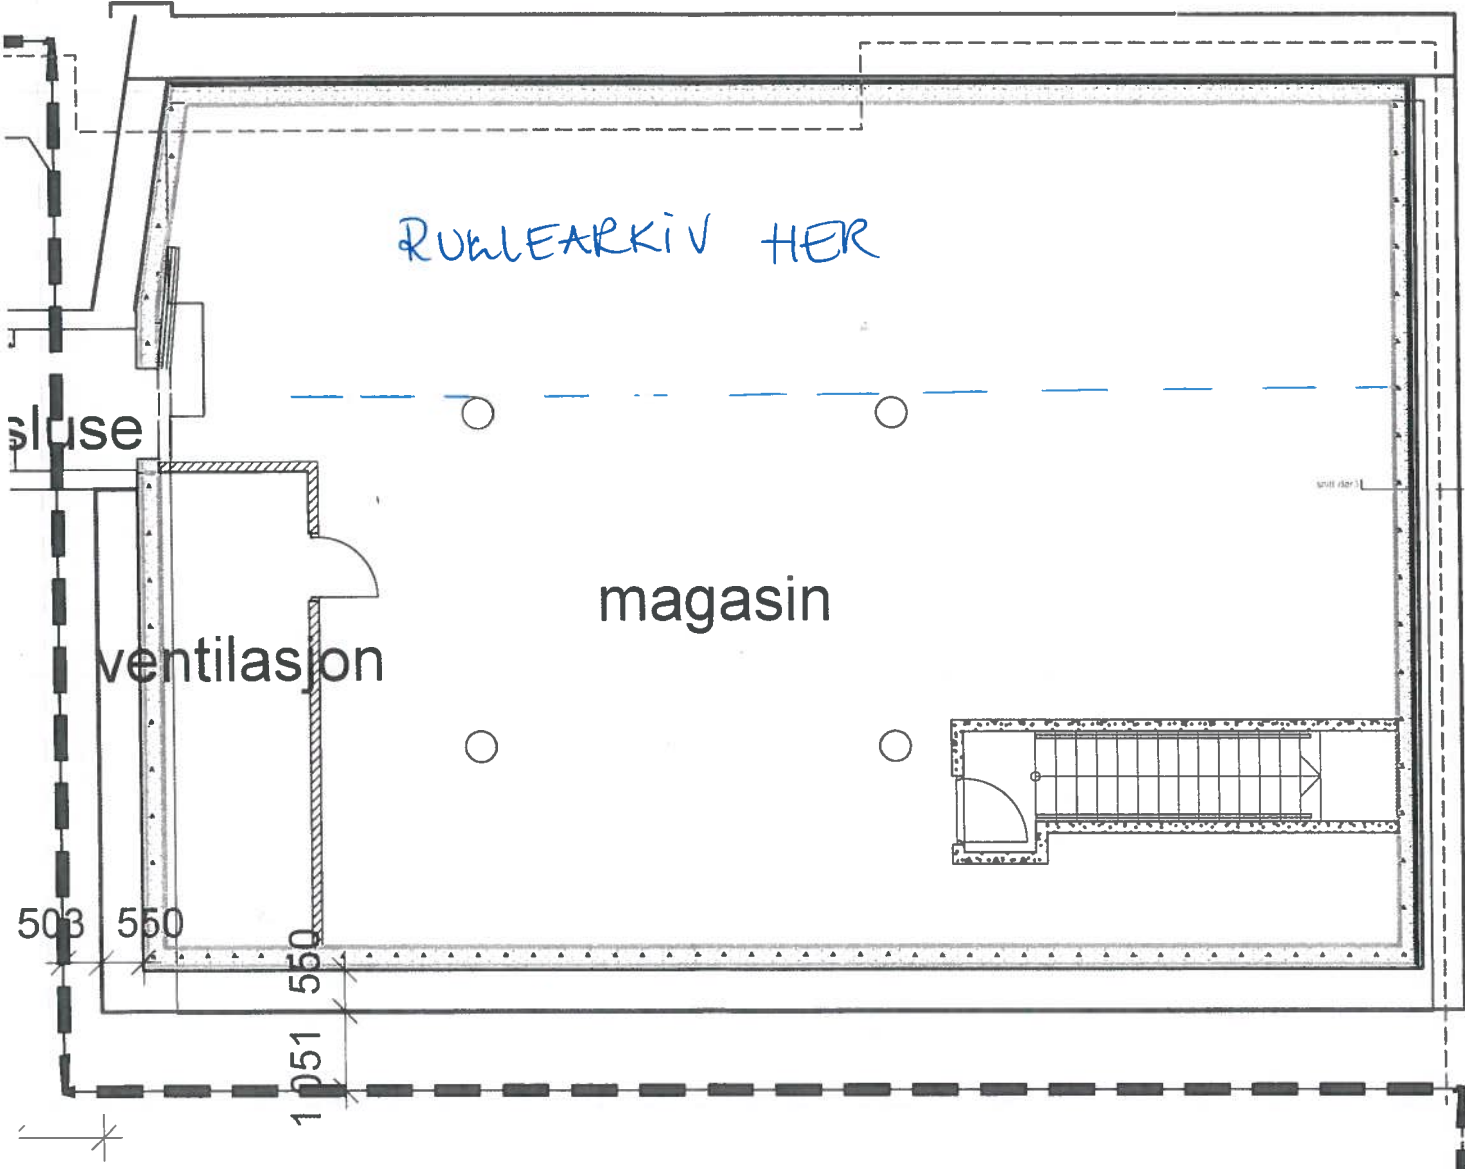

sluse

ventilasjon

magasin

503

550

1051

