



N:\5175615\75697\BIM\Arkitektur\Modell\Plan 4\Undelag\_201031\_013\_Plan 4\_sammensatt ALLE bygg.dwg - KDa - Plottet: 2020-03-31, 15:49:07

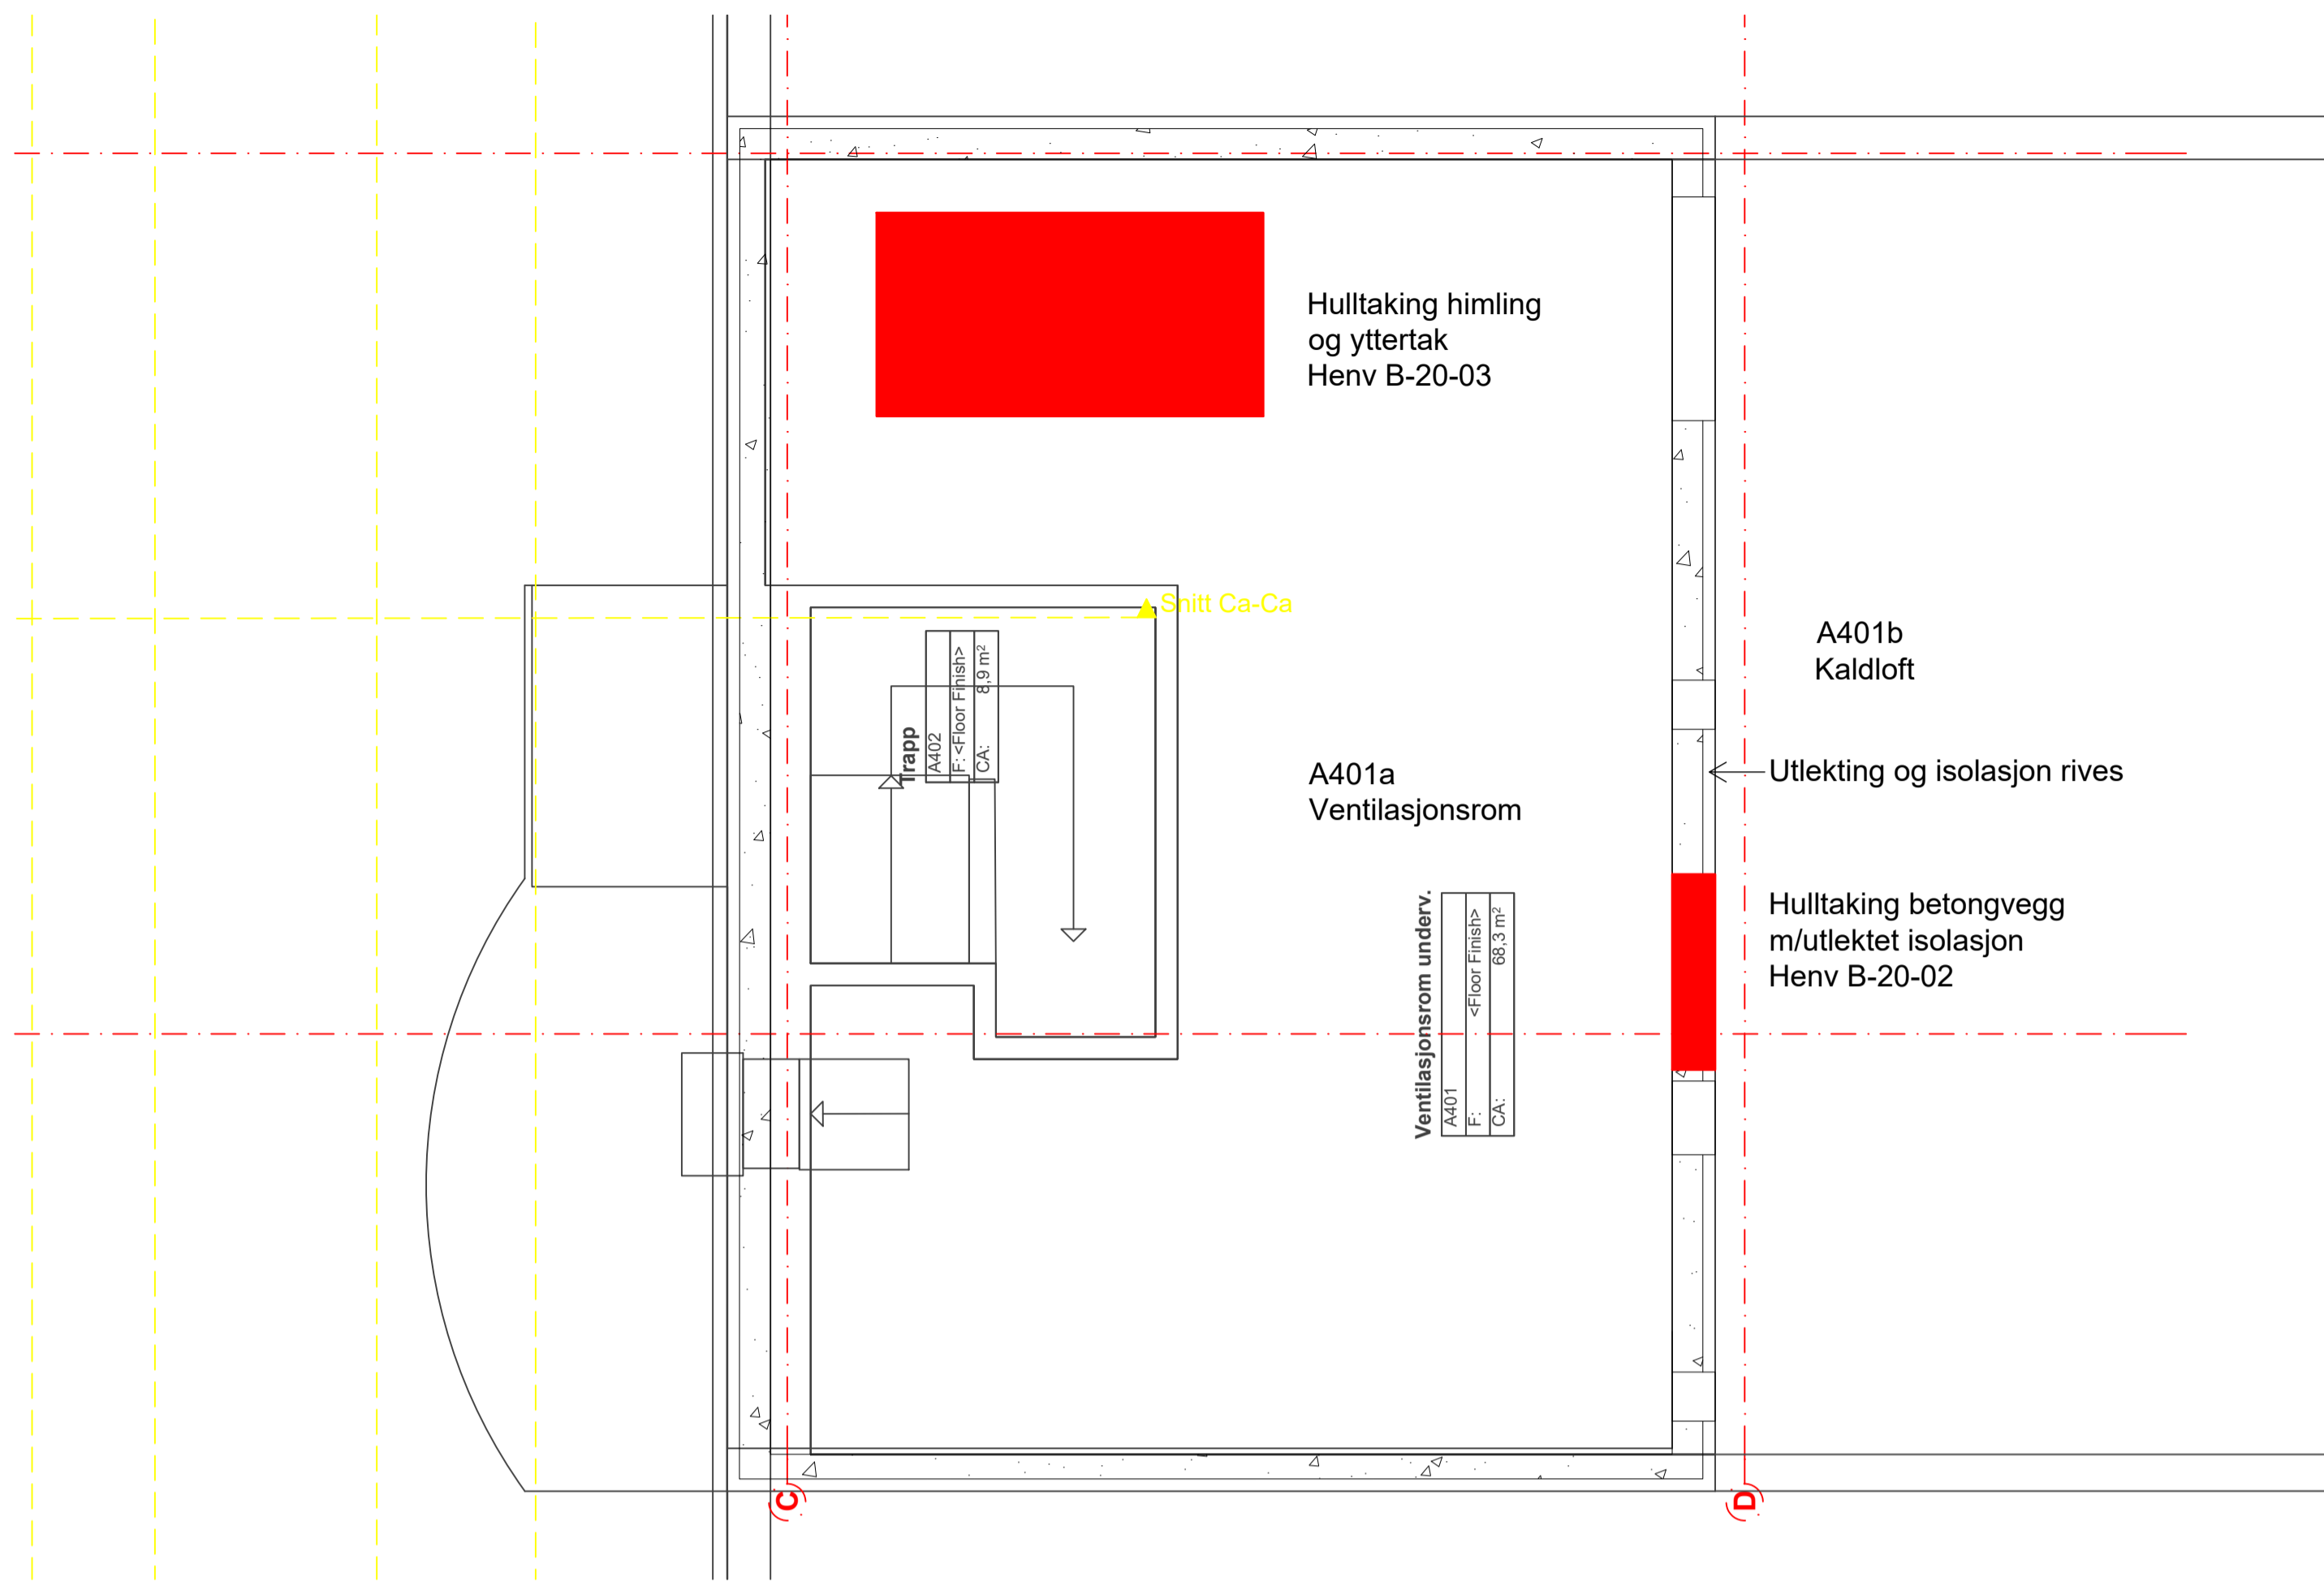

RIVEPLAN

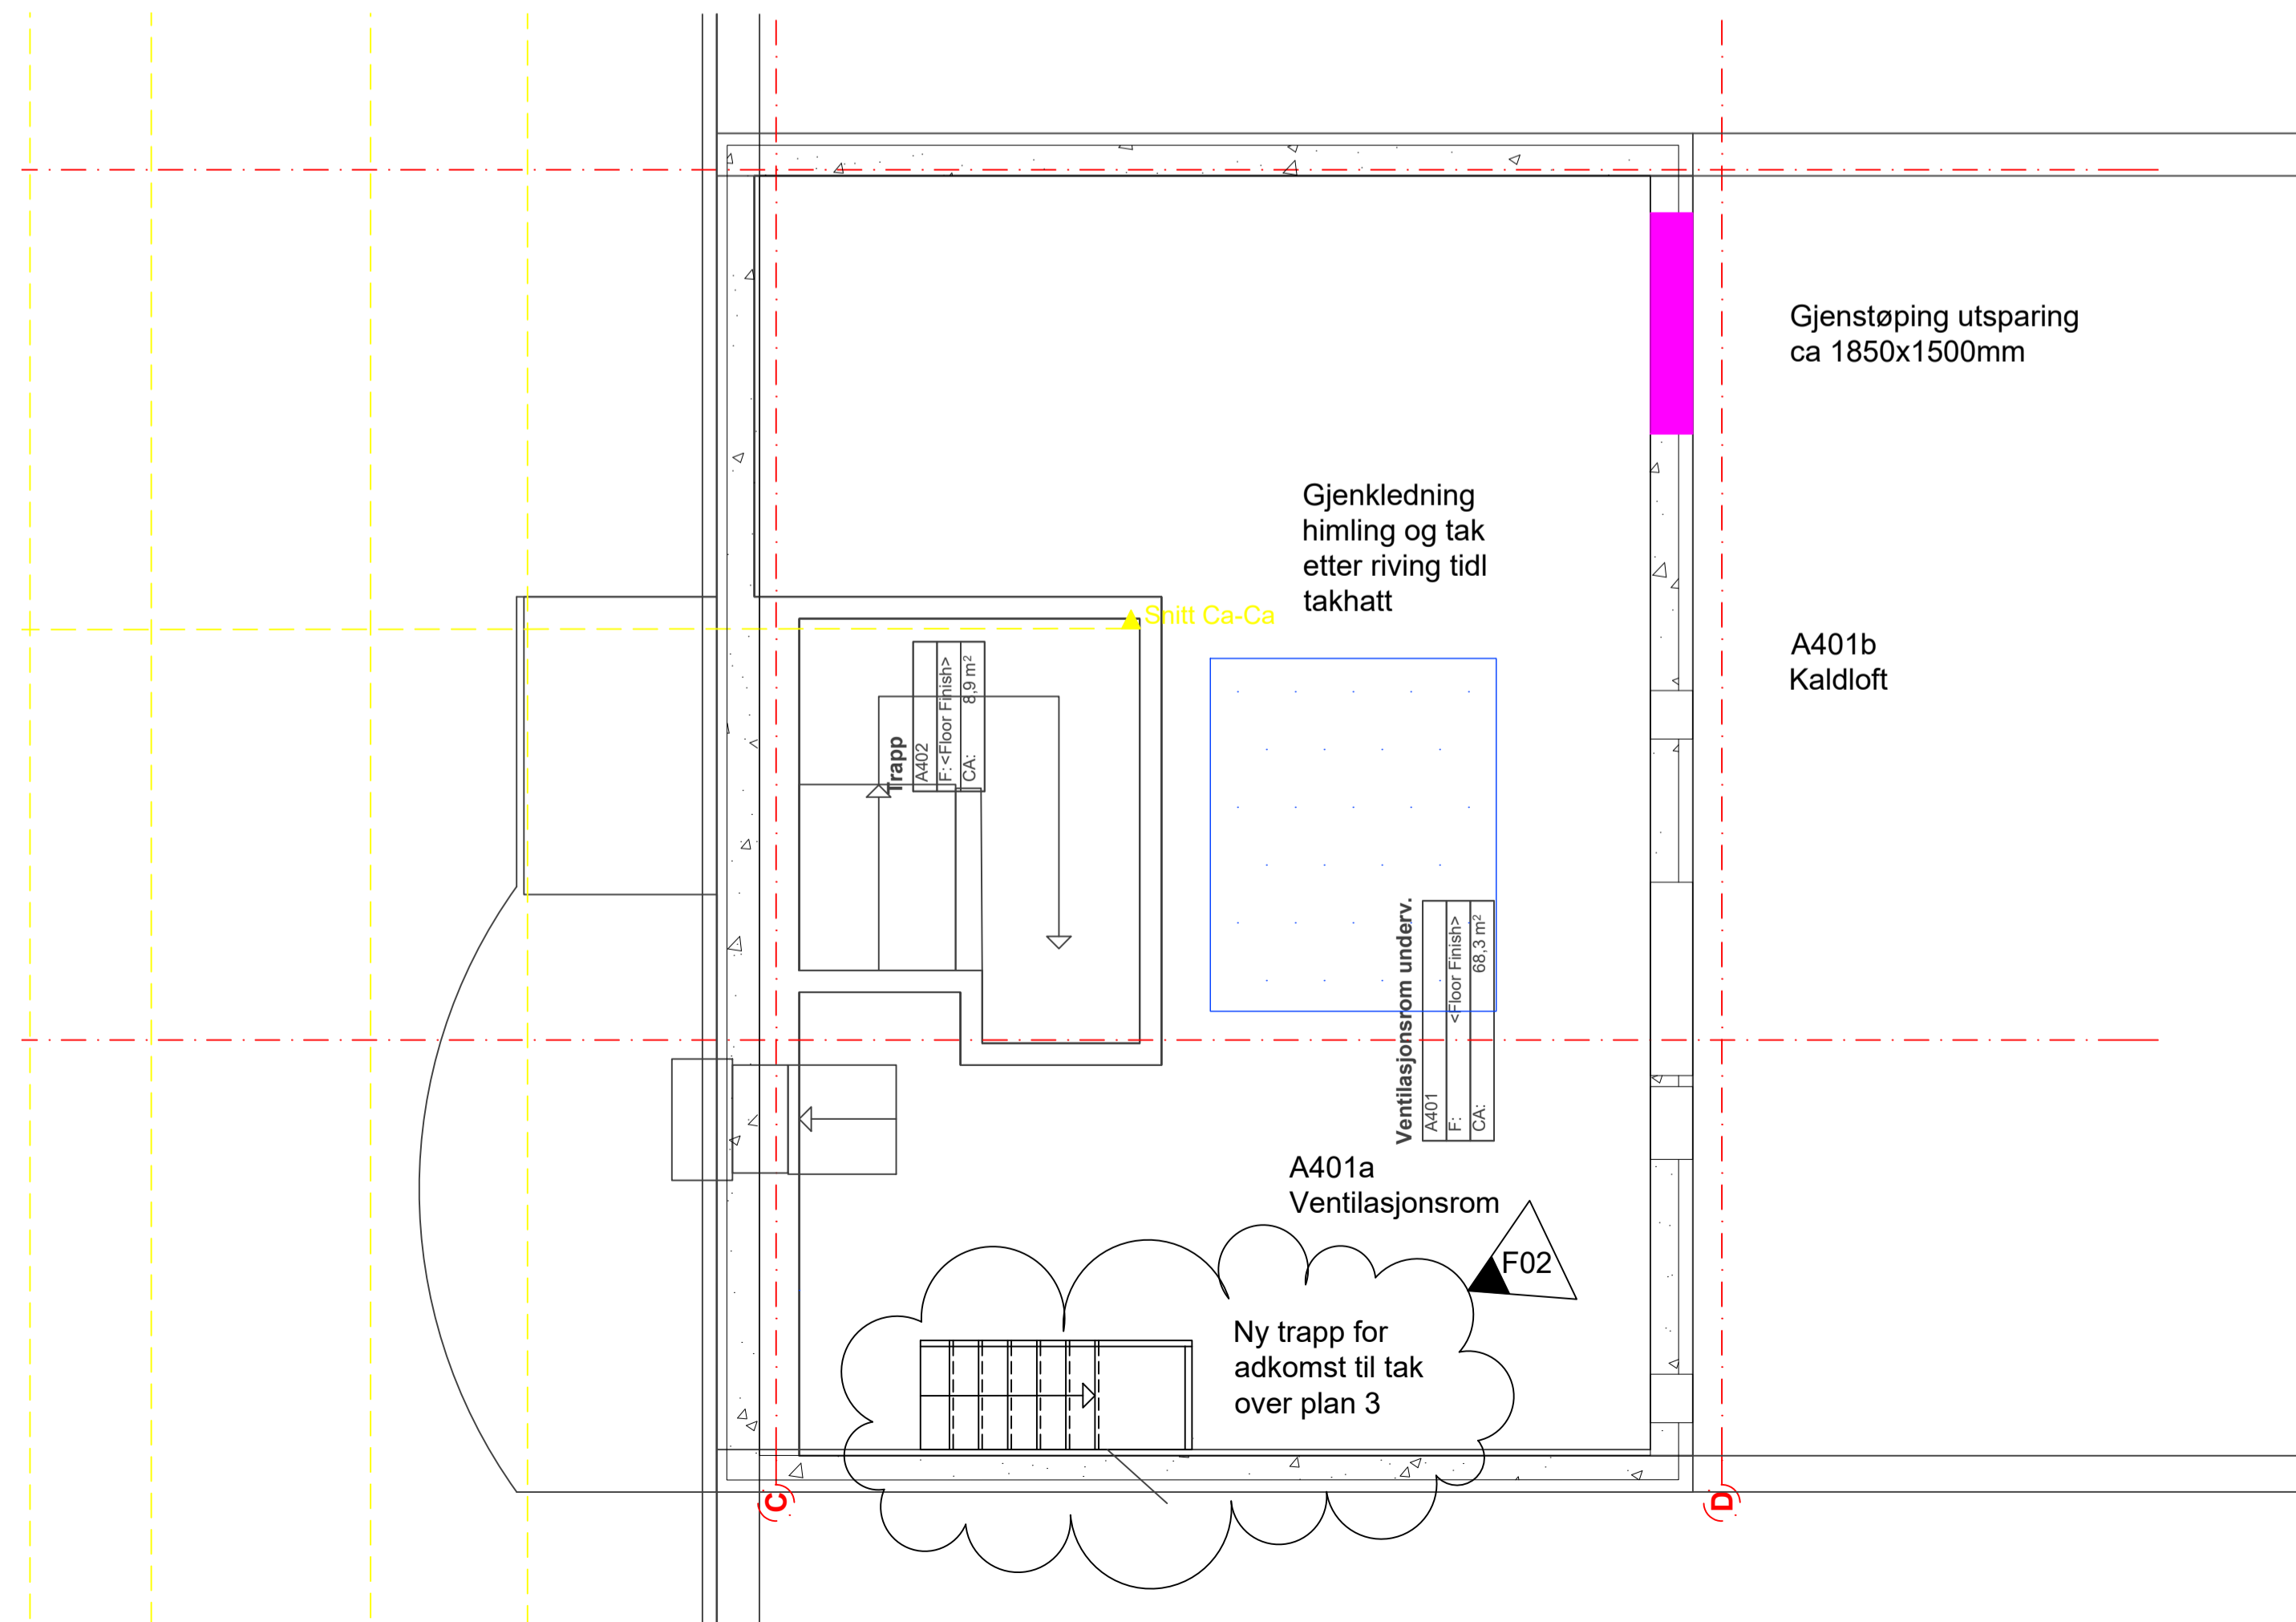

PLAN

**FORKLARINGER**

- X Riving dør/vindu
- Riving vegg
- Riving himling
- Hulltaking
- Gjenkledningking/Ny vegg
- Ny himling
- Gjenkledning tak

**ROM A401a**

Vegg mot A401-b:

- Riving isolert uleteking i rom A401-b
- Etterisolering vegg etter riving kanaler og hulltaking
- Gjenstøping eks utsparinger. Puss og maling

Himling:

- Hulltaking himling og yttertak for ny takhatt
- Gjenkledning utsparing tidligere takhatt

Gulv:

- Malerbehandling

Tegningsnummer	Revisjon
A-20-04-01	F02

F02	2020-03-31	Trapp for adkomst tak	KDa	PB	PB
F01	2020-03-04	TILBUDSTEGNING	KDa	PB	PB
Rev.	Dato	Beskrivelse	Utarbeidet	Fagkontroll	Godkjent

Dette dokumentet er utarbeidet av Norconsult AS som del av det oppdraget som fremgår nedenfor. Opphavsretten tilhører Norconsult AS. Dokumentet må bare benyttes til det formål som oppdragsavtalen beskriver, og må ikke kopieres eller gjøres tilgjengelig på annen måte eller i større utstrekning enn formålet tillater.

NORDLAND FYLKESKOMMUNE	Målestokk (gjelder A1)
	1:50

Polarsirkelen videregående skole. Fløy A

RIVEPLAN PLAN  
PLAN 4

Norconsult	Oppdragsnummer	Tegningsnummer	Revisjon
	5175697	A-20-04-01	F02