


DET ER KUN AREAL  
INNENFOR REVISJONSSKYER  
SOM ENDRES SOM FØLGE AV  
TILTAKET.

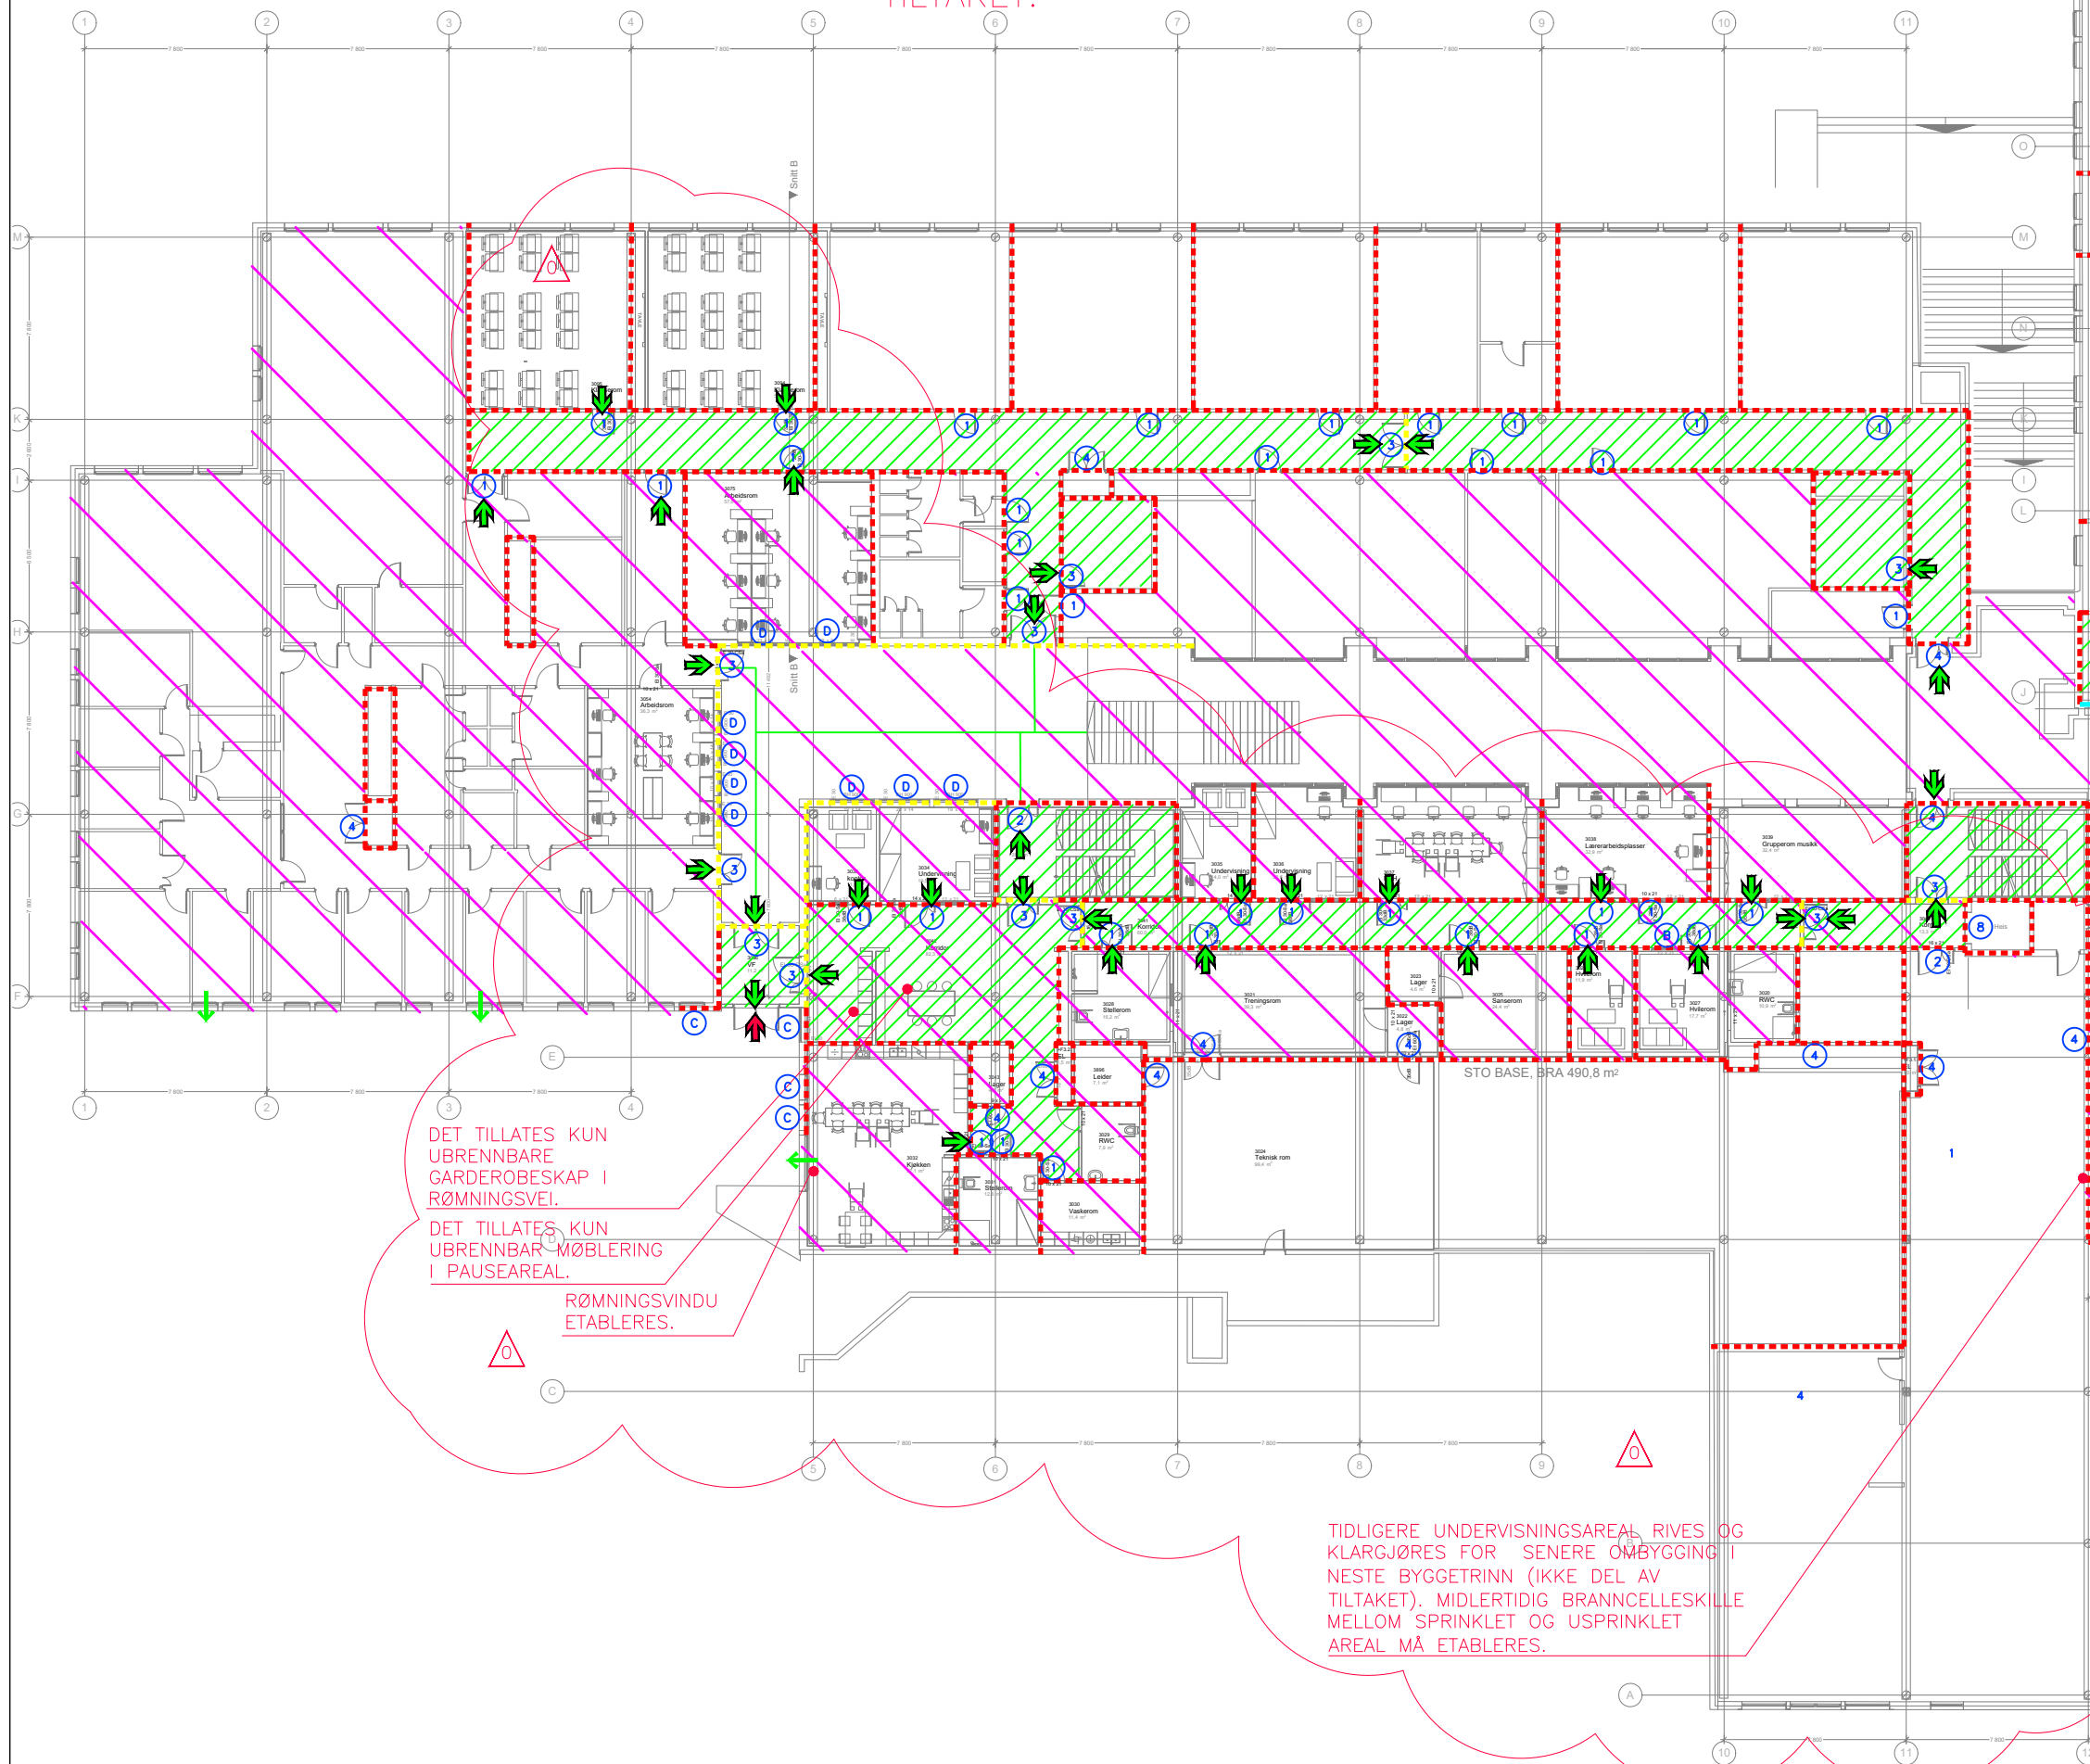

DET TILLATES KUN  
UBRENNBARE  
GARDEROBESKAP I  
RØMNINGSVEI.

DET TILLATES KUN  
UBRENNBAR MØBLERING  
I PAUSEAREAL.

RØMNINGSVINDU  
ETABLERES.

TIDLIGERE UNDERVISNINGSAREAL RIVES OG  
KLARGJØRES FOR SENERE OMBYGGING I  
NESTE BYGGETRINN (IKKE DEL AV  
TILTAKET). MIDLERTIDIG BRANNCELLESKILLE  
MELLOM SPRINKLET OG USPRINKLET  
AREAL MÅ ETABLERES.

SYMBOLFORKLARING:


- SEKSJONERINGSVEGG EI 120 [A 120]
- BRANNCELLESKILLE EI 60 A2-s1,d0 [A 60]
- BRANNCELLESKILLE EI 60 [B 60]
- RØYKSKILLE E 30
- SPRINKLET AREAL
- RØMNINGSVEI
- FLUKTVEI
- RØMNINGSRETNING
- ADKOMST/ANGREPSVEI BRANNVESENEN
- ALTERNATIV RØMNINGSRETNING
- DØR EI 30-Sa [B 30]
- DØR EI 30-CSa [B 30 S]
- DØR E 30-CSa [F 30 S]
- DØR EI 60-Sa [B 60]
- DØR EI 60-CSa [B 60 S]
- DØR EI 60-CSa [A 60 S]
- DØR EI 120-CSa [A 120 S]
- HEISDØR E 90 [F 90]
- VINDU EI 120
- VINDU EI 60
- VINDU EI 30
- VINDU E 30

MERKNADER:

- RISIKOKLASSE: 2/3
- BRANNKLASSE: 2/3
- HOVEDBÆRESYSTEM BRANNKLASSE 2: R 60
- HOVEDBÆRESYSTEM BRANNKLASSE 3: R 90 A2-s1,d0

TEGNINGENE ER Å ANSE SOM VEDLEGG TIL BRANNTÉKNISK  
KONSEPT DATERT 09.03.2020, OG SKAL LESES SAMMEN  
MED DETTE.

TEGNINGENE SKAL LESES I FARGER I MINIMUM STØRRELSE  
A3.

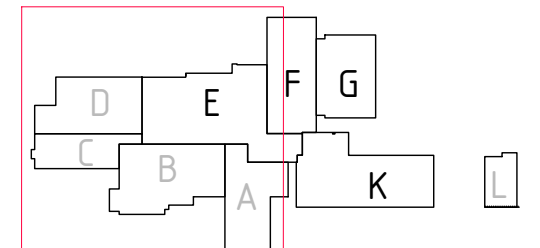

A	KONSEPTFASE FØRSTE VERSJON	03.04.2020	SDT	TRS	AAS
0	FORPROSJEKT	09.03.2020	SDT	TRS	AAS
Revisjon	Rettelser	Dato	Tegnet	Kontrollert	Godkjent

FORPROSJEKT



Rambøll Norge AS Olav Vs gate 100 - 8001 Bode - Tel 7555 1300 - www.ramboll.no		RIBR	
<b>NORDLAND FYLKESKOMMUNE</b>			
<b>BODIN VGS OMBYGGING 3. ETASJE</b>			
BRANNTEGNING 3. ETASJE VEST		Oppdragsnummer 135038491	
		Dokumentansvarlig SDT	
		Filer Branntegninger Bodin VG	
		Risikostokk 1:300	
Kompleks	Bygg	Etasje	
		Fag	
		System	
		Type	
		Løpenummer	
		Prosjektfase	
		Revisjon	
		Status	
	3	F 20 20 104	A