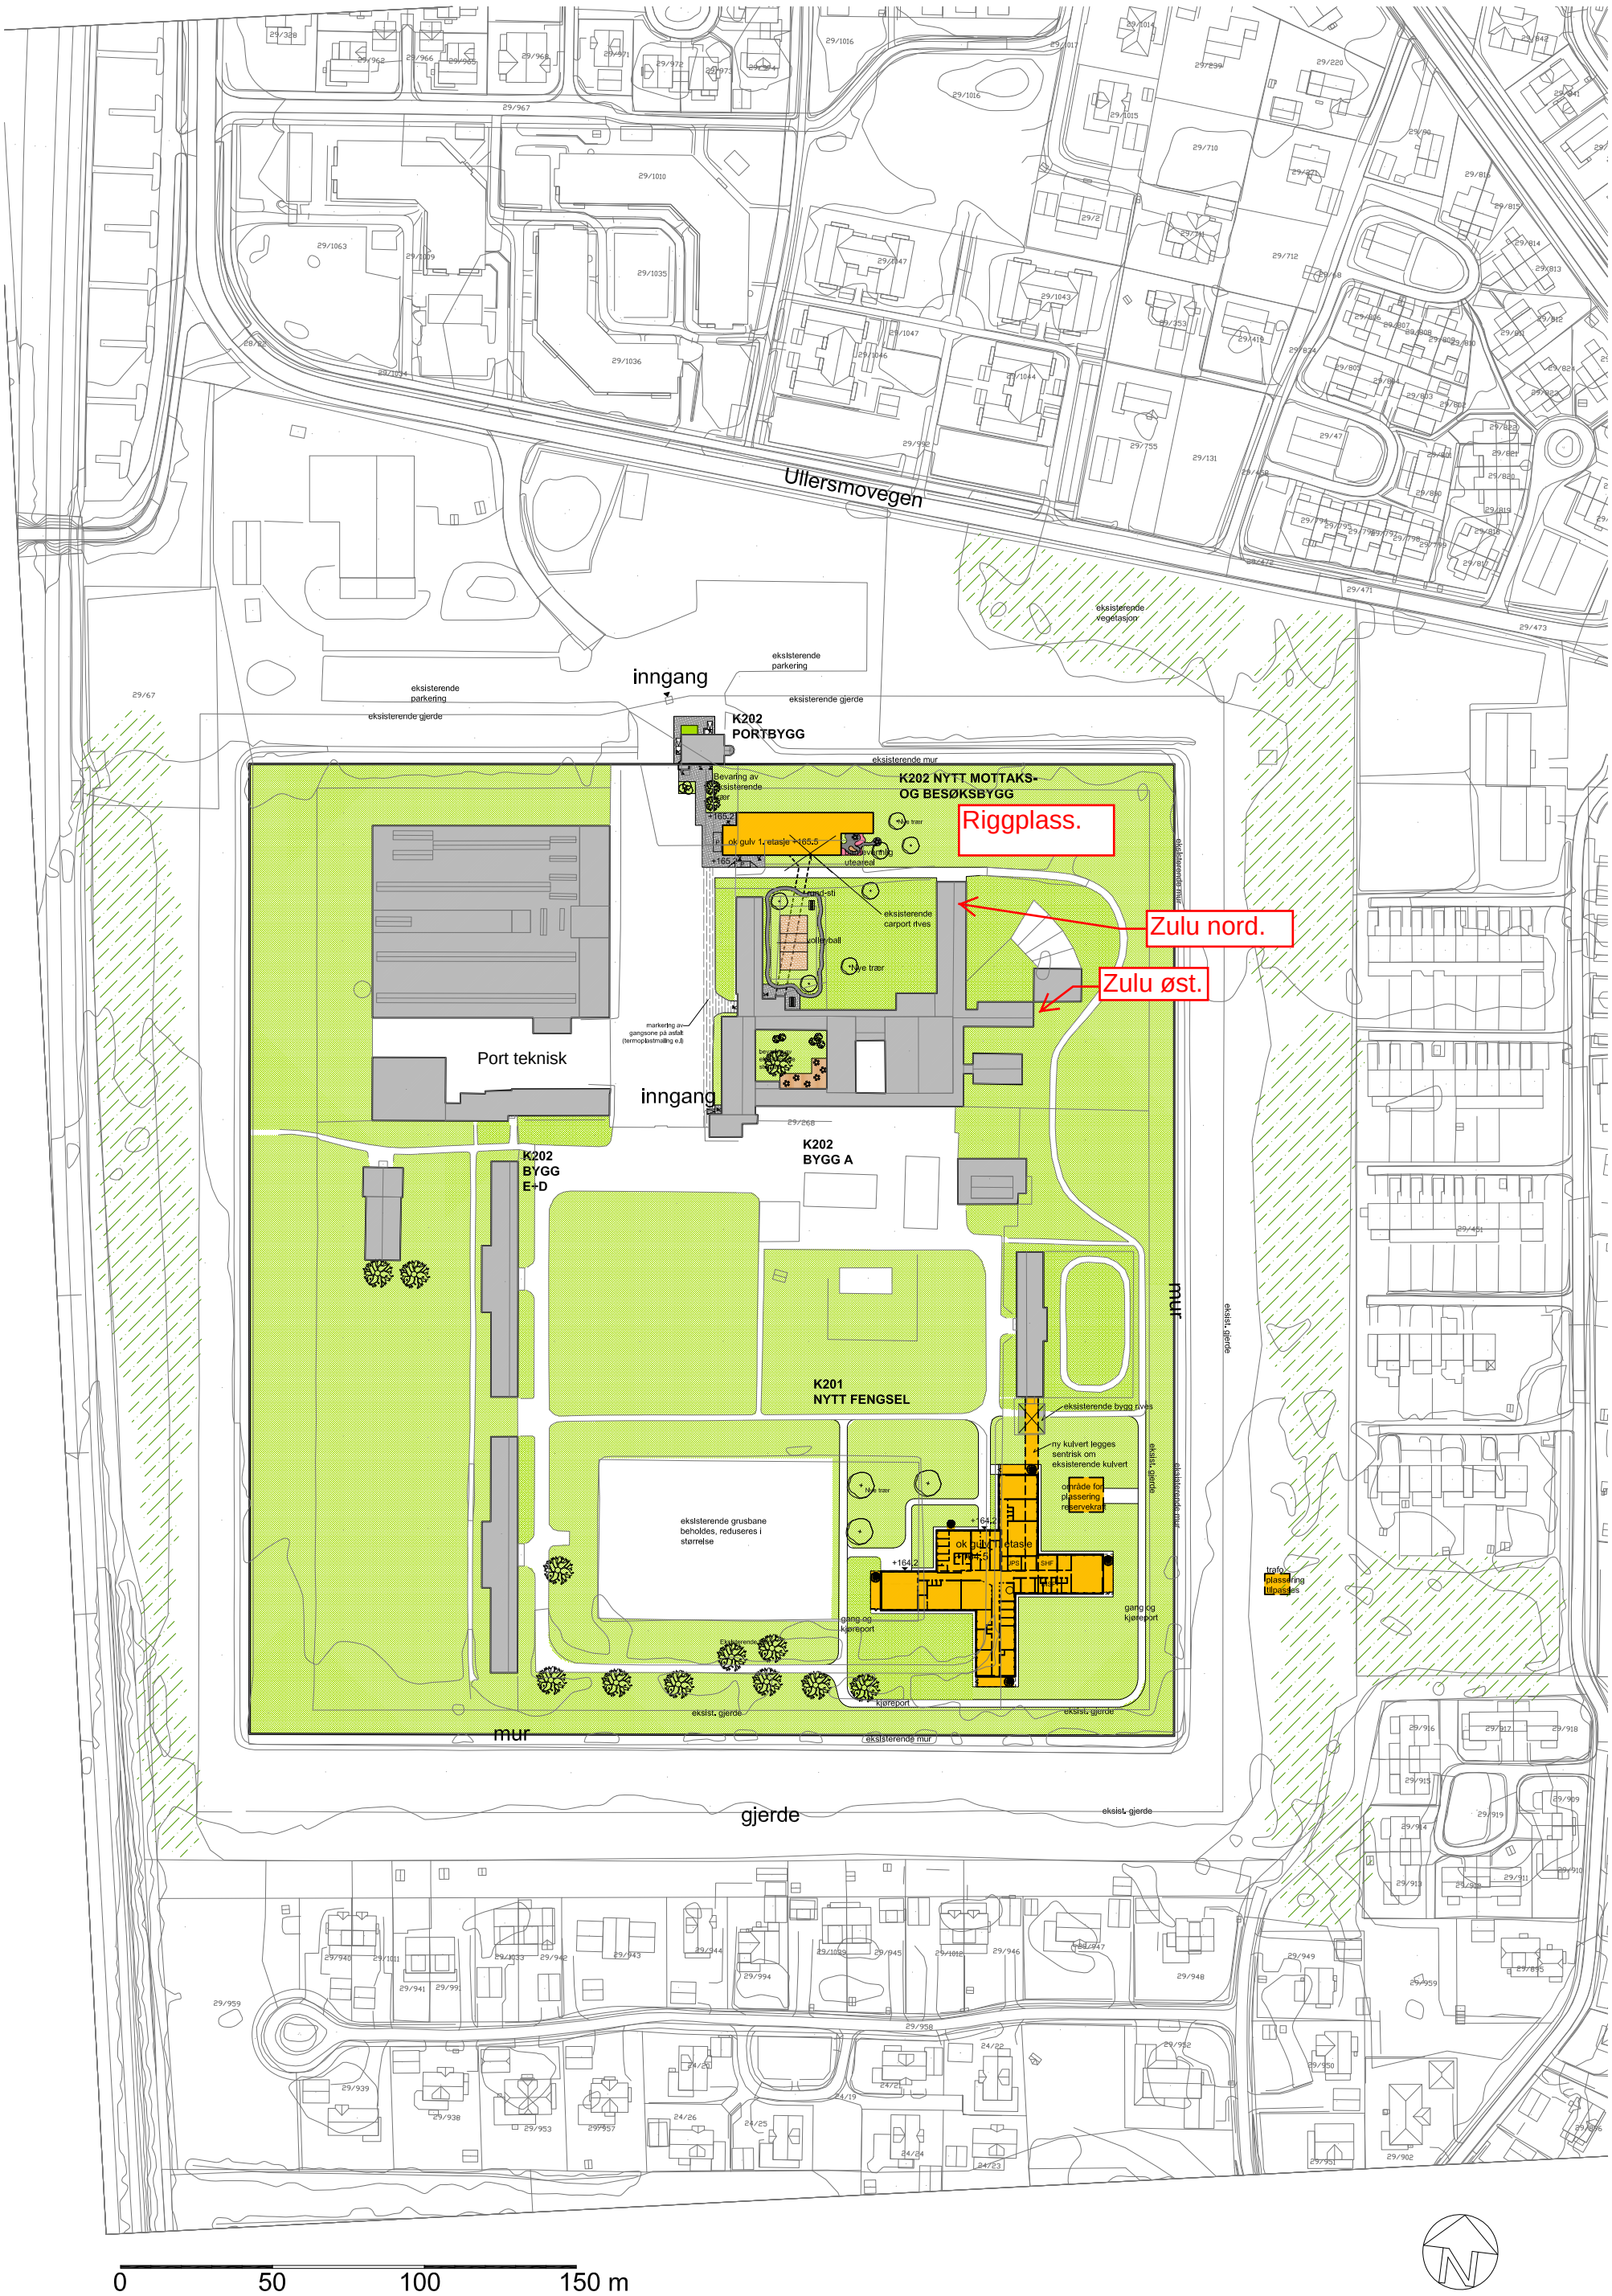

MODULFENGSEL ULLERSMO MED TILLEGGSFUNKSJONER

OVERSIKTSPLAN TILSVARENDE TEGNING TIL RAMMESØKNAD 13.01 2016

1:2000 /A3

LANDSKAPERIET