



ROLF AALERUP

730 222

Reinsvoll Skole
VVS - onlegg i etasje

1:50
21/10-67 M.Y.
Henr.


Revisjoner:

VVS
ALL MALING, FORSØK PÅ ØRETTIGE

30 NOV 1967

1280

Ta

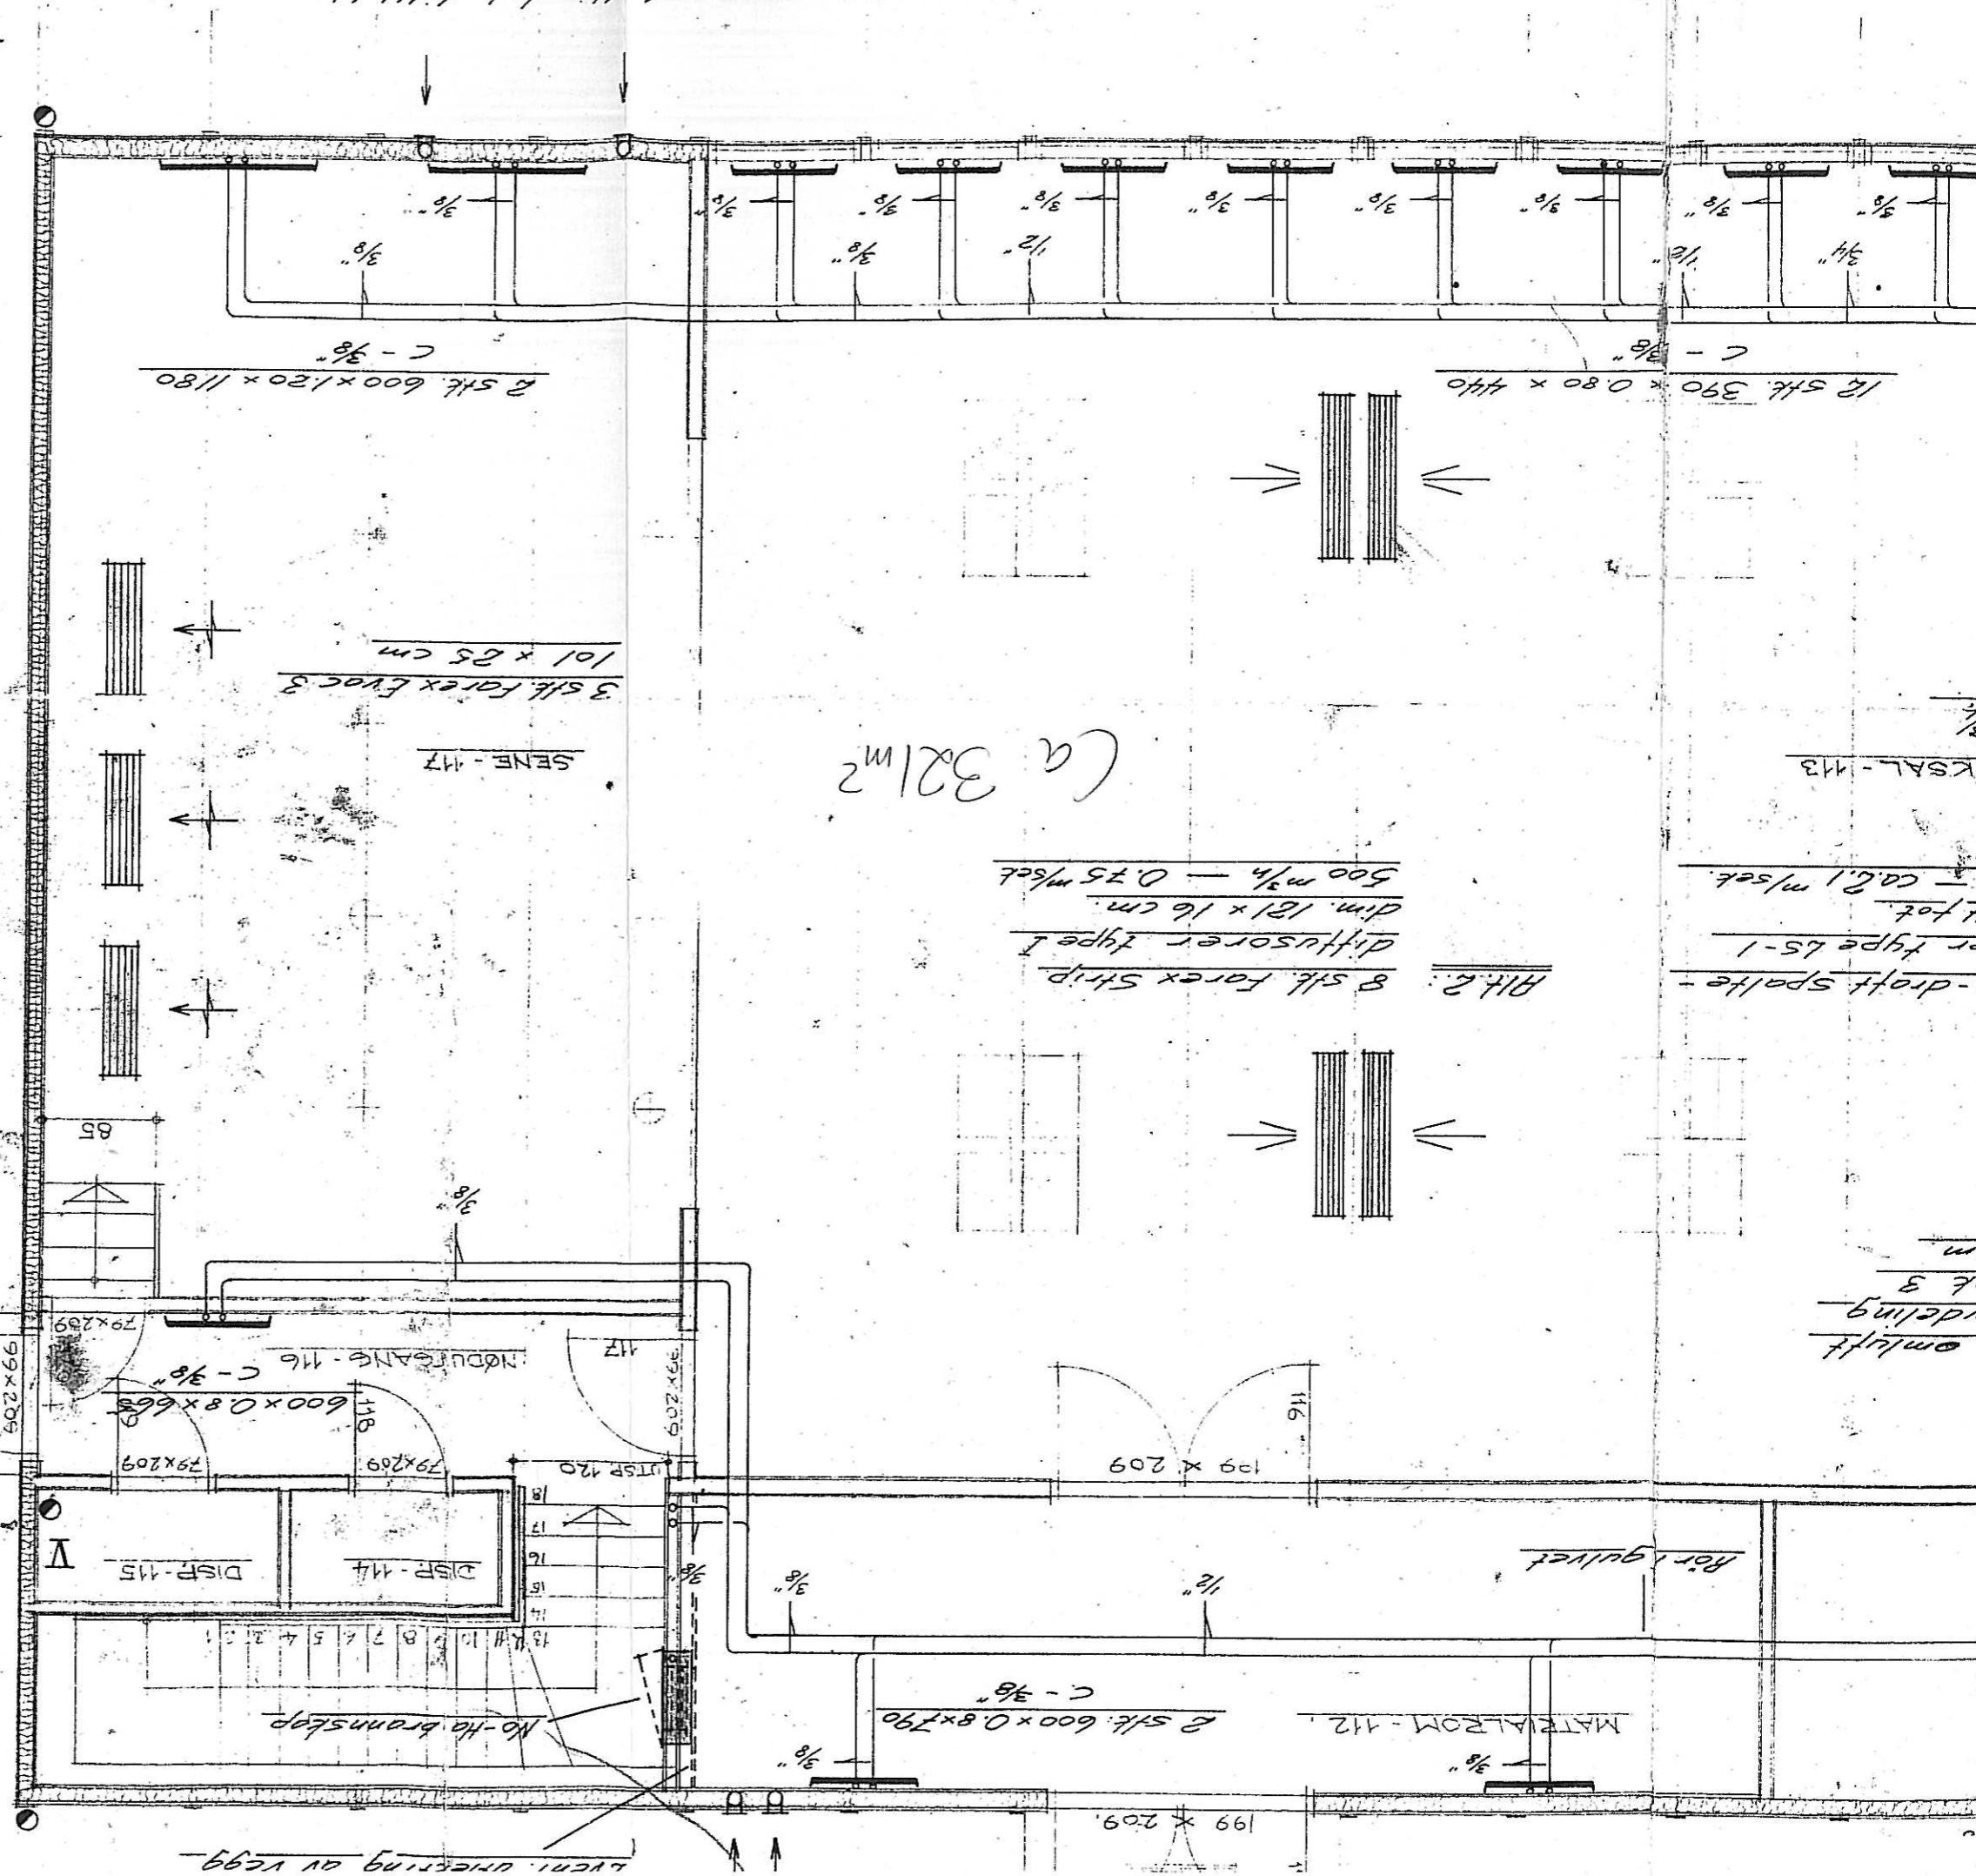

ELEVANTRETT I DØREN

BENNT. ØVERING AV VEGG

Rør i gulvet

BILG: 8 stk. Forex 5-trip
diffusorer type 1
dim. 181x16 cm
500 m³/h - 0.75 m/sk.

3 stk. Forex Evoc 3
101x85 cm
SENE-117

2 stk. 600x120x1180
C-3/8

12 stk. 390x0.80x440
C-3/8

Ca 321 m²