


Østre Greverud kunstgress
Avvik fra prosjekterte høyder basert på
nivelement utført av Solli Hoff i mai 2017

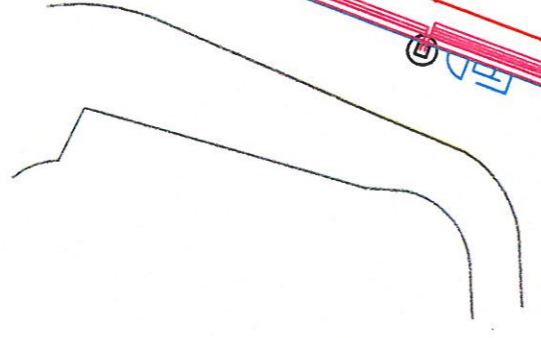

Høyde standard 100.00
Prosjektets sentrum 101.3 + 0.00 m
Prosjektets høyde 102.00, 104.00 og 106.00 m
Prosjektets høyde 101.00 og 102.00 m + 0.00 m
Avvik i m fra prosjektet. Opp til f.ert.
Avvik i m fra prosjektet. Ned ned f.ert.

