

← GRUBBE ST. →

← A →

SNITT A

MØLLERGT. 3

← MØLLERGT. →

FORTAU - GRUBBE BAKKEN 6,0


KØKEPLATE  
M/AVTREKK  
TIL GARASJER →

FORTAU - GRUBBE BAKKEN 6,0


MØLLERGT. 7

EKSISTERENDE  
BETONG BRYSTNING

SETT FRA GRUBBE BAKKEN

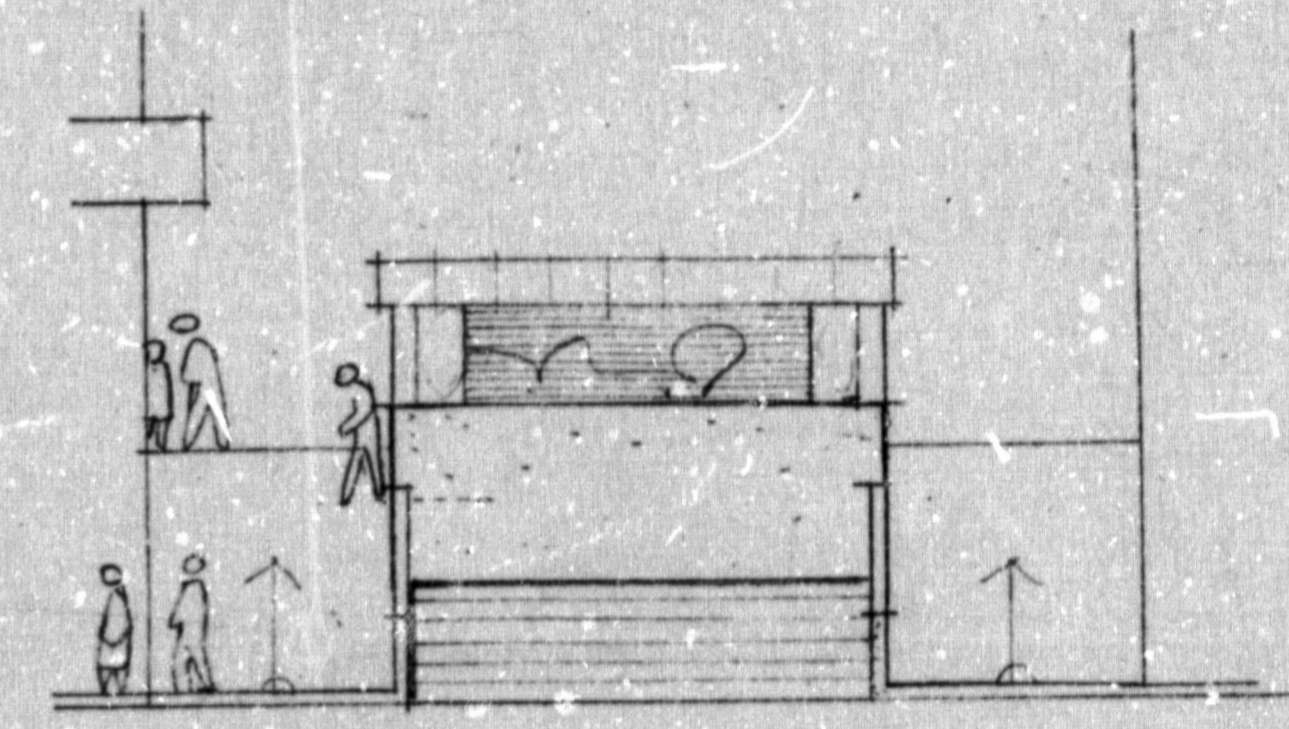

SETT FRA MØLLERGT

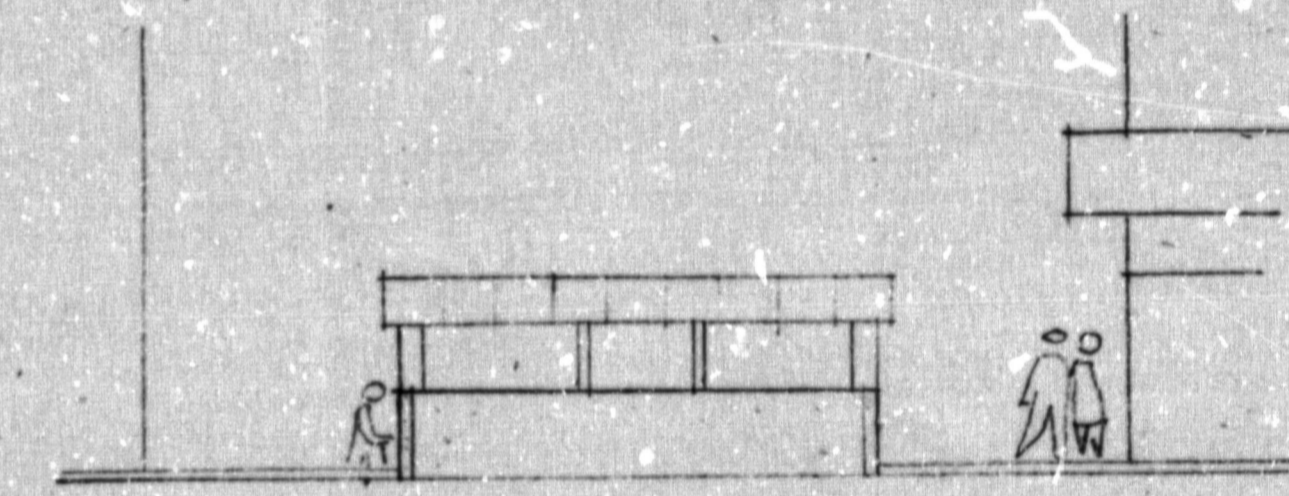

SETT FRA GRUBBE ST.

OSLO BYGNINGSKONTROLL  
MOTTATT  
10 DES. 1979

INNREDNING TIL FRISØRSALONG  
(FILIAL)

OSLO 5/7-79

INNGANG RETTET 7/12-79

2



MØLLERGT. 3  
KIOSK/PAVILJON  
OVER GARASJE-  
NEDKØRSEL I  
GRUBBE BAKKEN  
PLAN, SNITT, FASADER  
1:100 OSLO 2/2-79  
DAG ROBNLIEN, ARK. MNAL