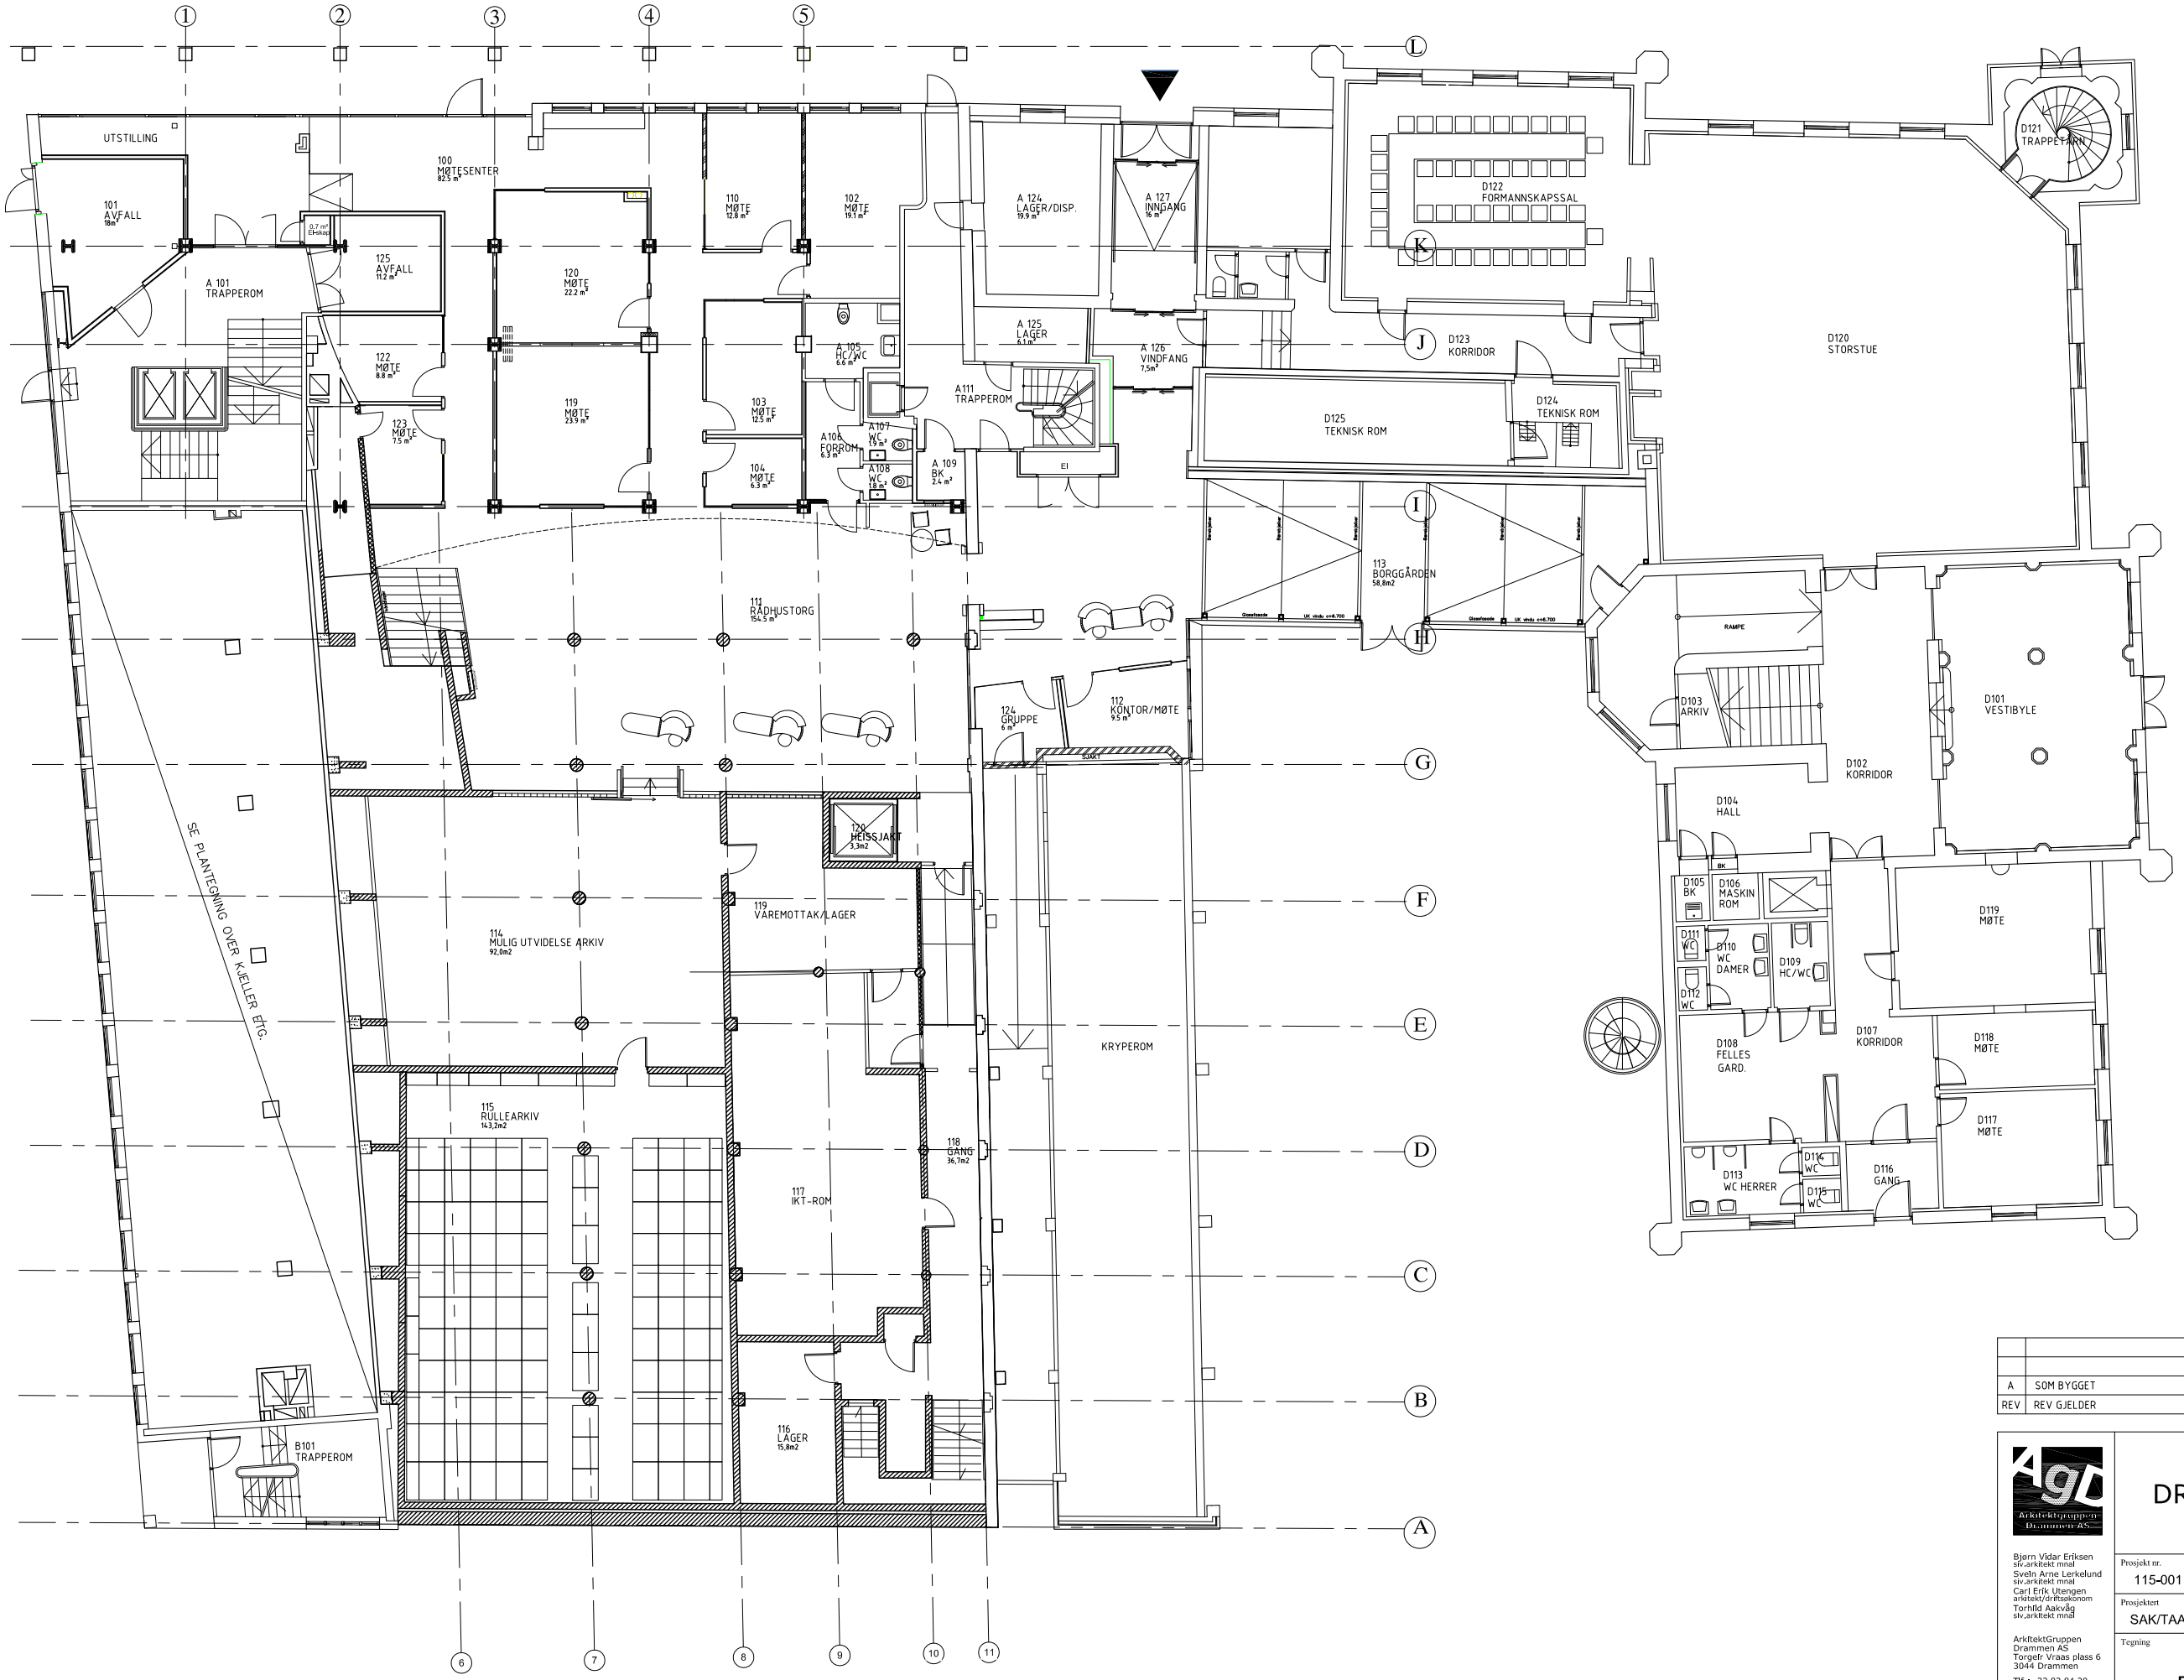

REV		DATO	TEGN.	GODKJ.
A	SOM BYGGET	30.05.2016	VH	

Arkitektgruppen Drammen AS

Bjørn Vådar Eriksen
siv.arkitekt mnal
Sveln Arne Lerkelund
siv.arkitekt mnal
Carl Erik Utengen
arkitekt/driftsøkonom
Torhild Aakvåg
siv.arkitekt mnal

ArktektGruppen
Drammen AS
Torgeir Vraas plass 6
3044 Drammen

Tlf.: 32 83 84 20
e-post:
firmapost@agdas.no

DRAMMEN EIENDOM KF

DRAMMEN RÅDHUS

SOM BYGGET 2016

Prosjekt nr.	Avdeling	Ansv.:	Dato
115-001	AVD 1	AAKVÅG	26.04.2016
Prosjektert	**Tegnet**	**Kontroll**	**Målestokk**
SAK/TAA	VH		A3 - 1 : 200 A1 - 1 : 100

Tegning

PLAN 1 ETG

Tegn.nr/Rev.

A

100