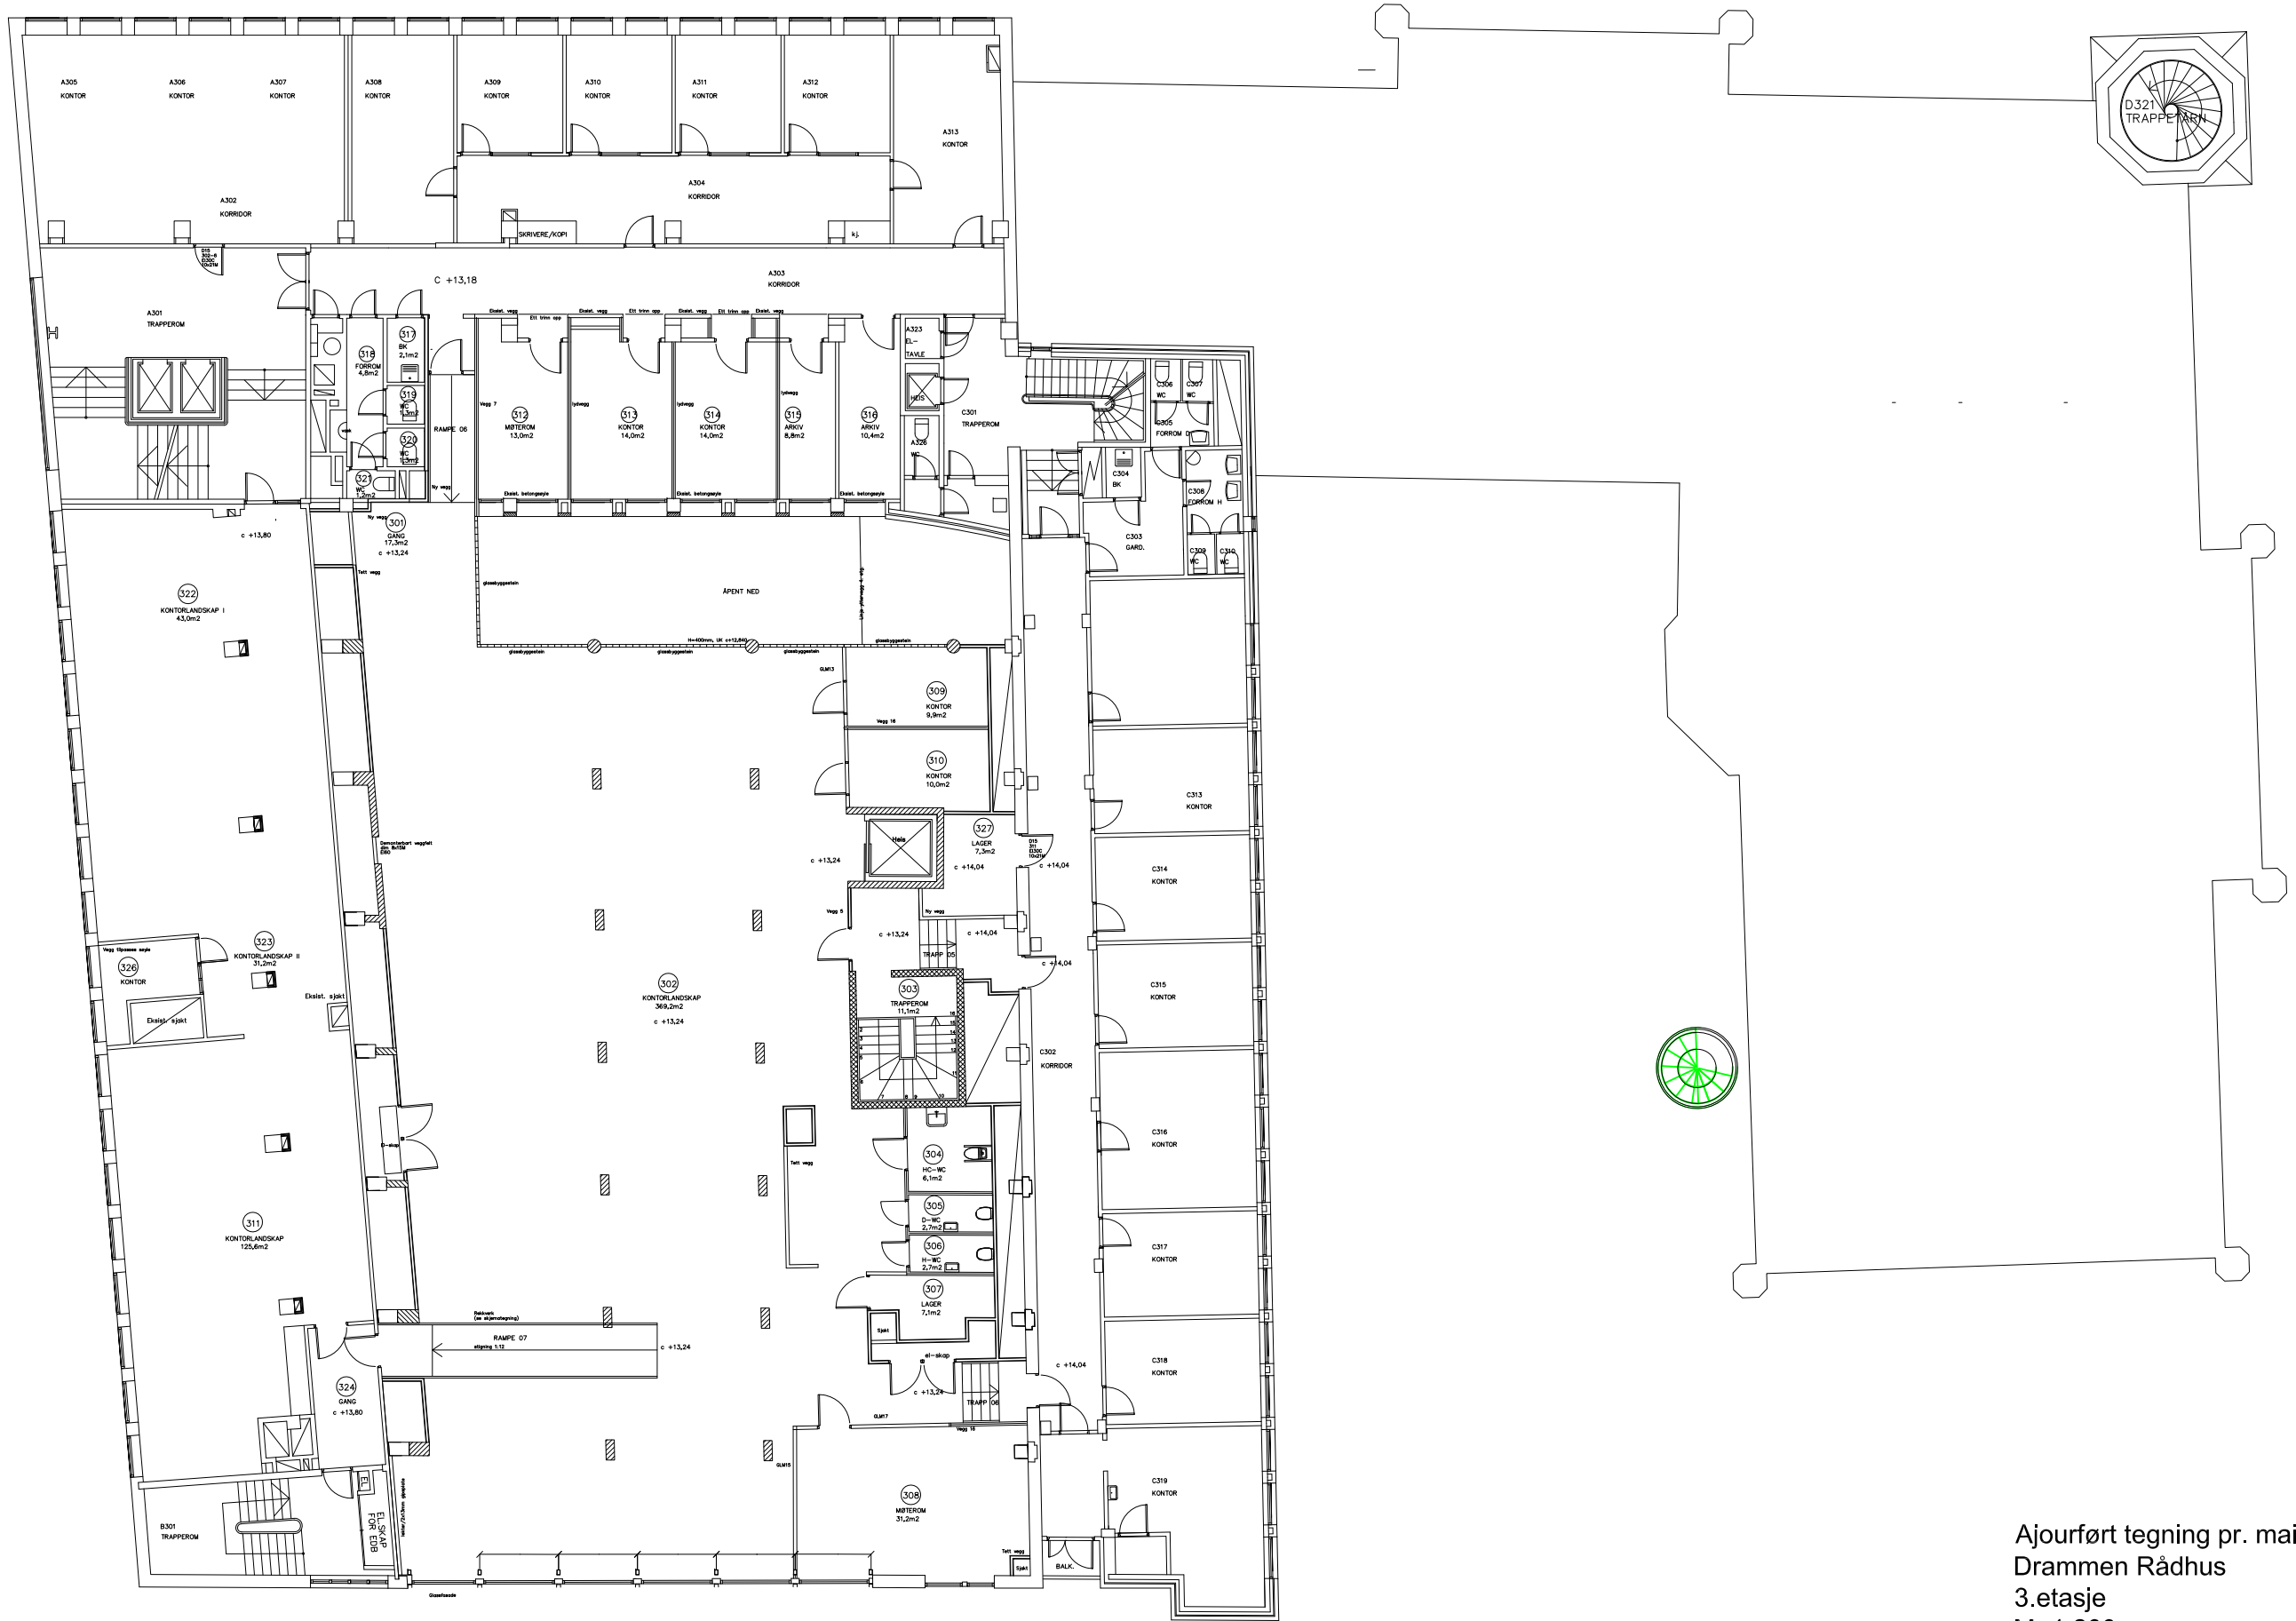

Ajourført tegning pr. mai 2016
Drammen Rådhus
3.etasje
M=1:200
På Fosslands tegning,
Arkitektgruppen Drammen AS