


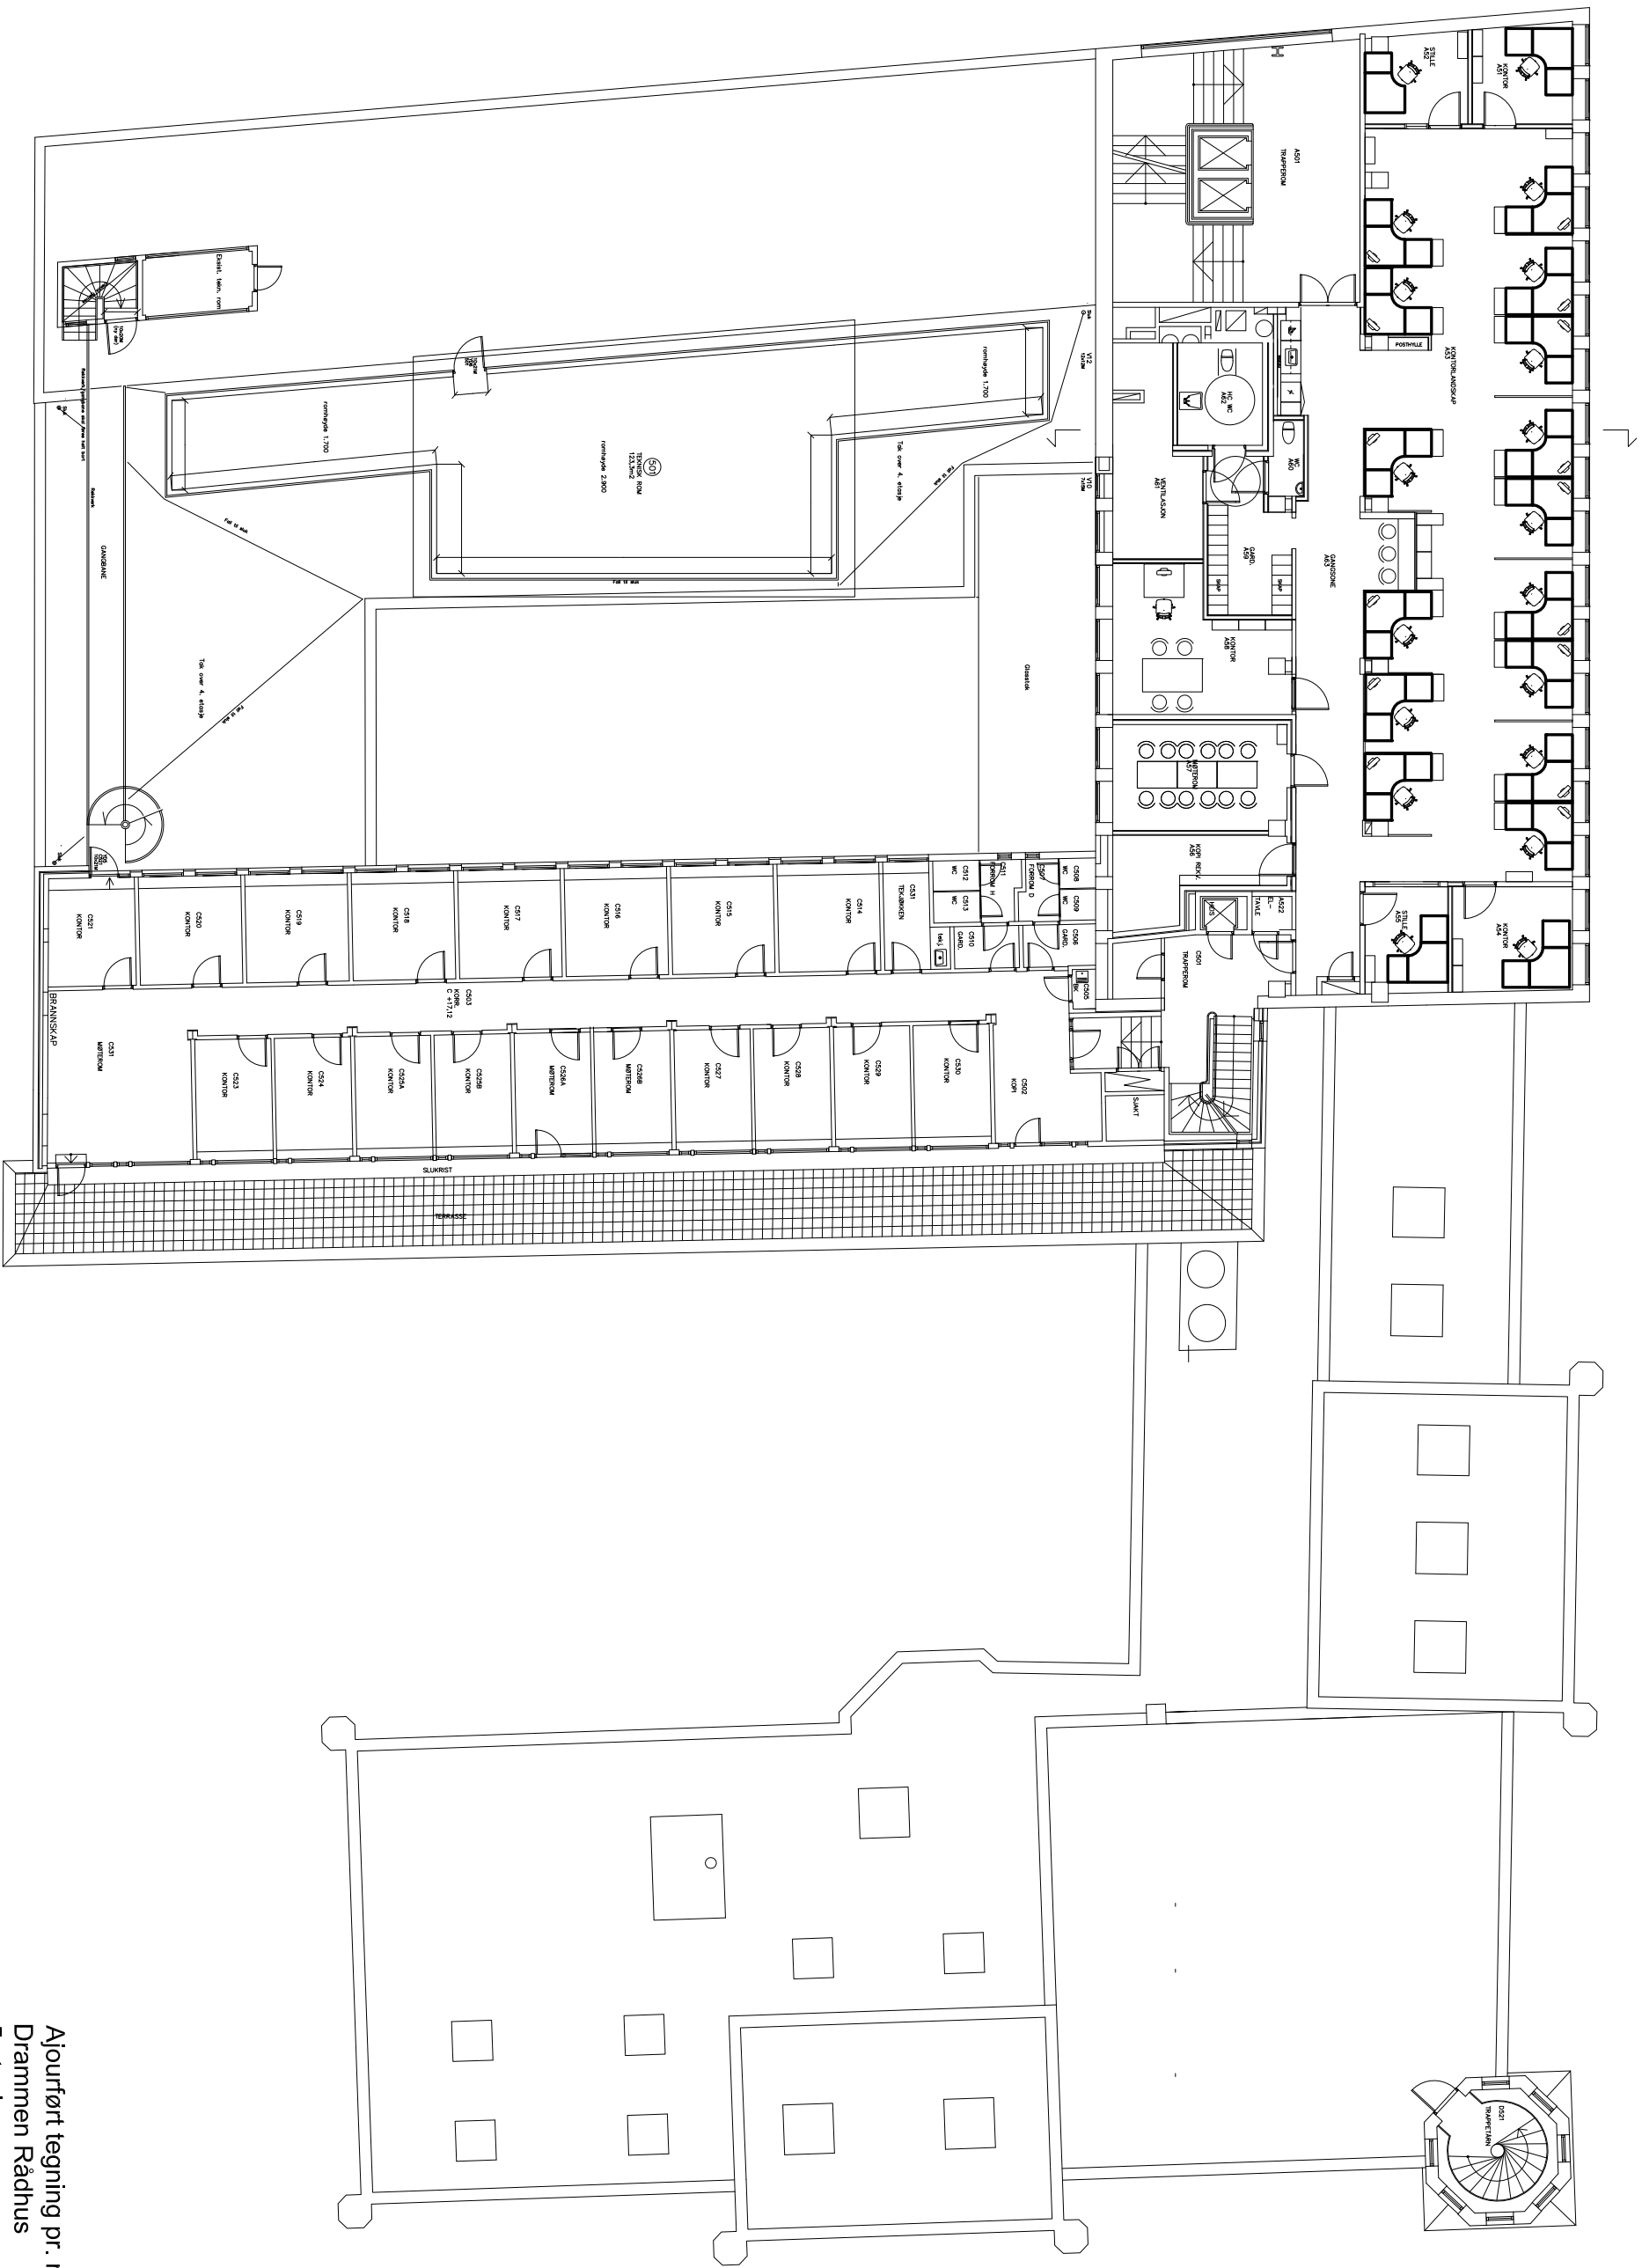

Ajourført tegning pr. mai 2016
Drammen Rådhus
5. etasje
M=1:200
På Fosslands tegning,
Arkitektgruppen Drammen AS