



# SITUASJONSKART


Eiendom:	Gnr: 124	Bnr: 59	Fnr: 0	Snr: 0
	Adresse: Odnesvegen 82, 2870 DOKKA			
Hj.haver/Fester:				



NORDRE LAND KOMMUNE

Dato: 3/4-2020 Sign:

Målestokk 1:500

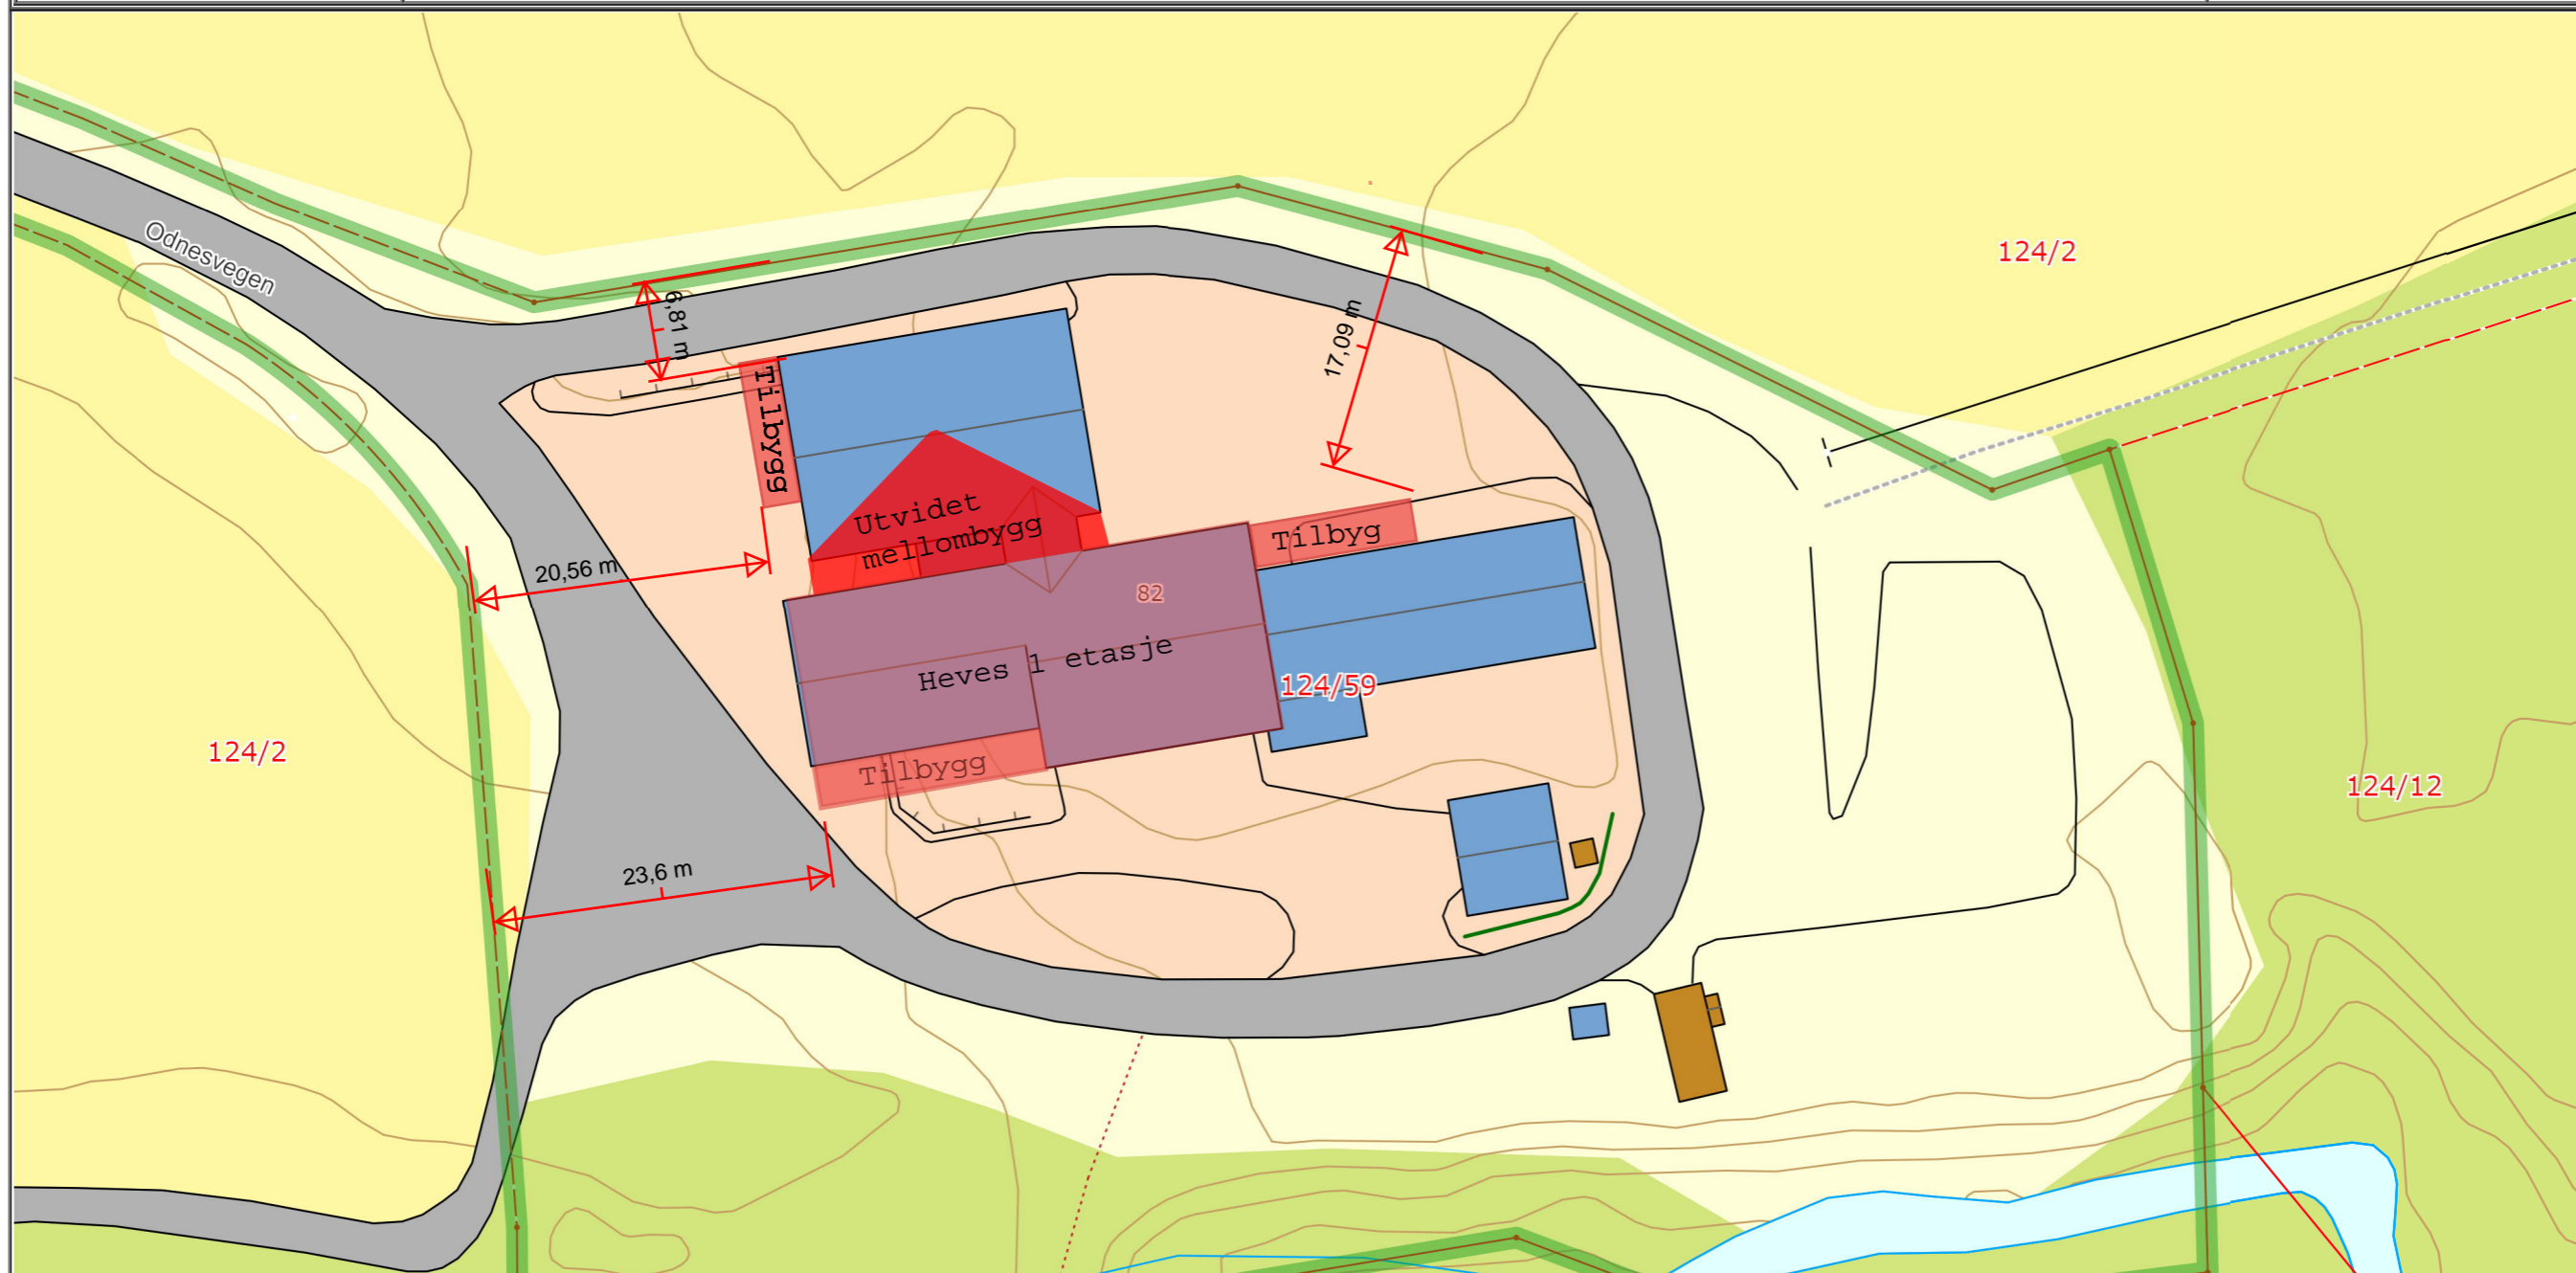

Det tas forbehold om at det kan forekomme feil på kartet, bla. gjelder dette eiendomsgrenser, ledninger/kabler, kummer m.m. som i forbindelse med prosjektering/anleggsarbeid må undersøkes nærmere.