



Riveplan er kun veiledende for å markere
antatt omfang av rivearbeider

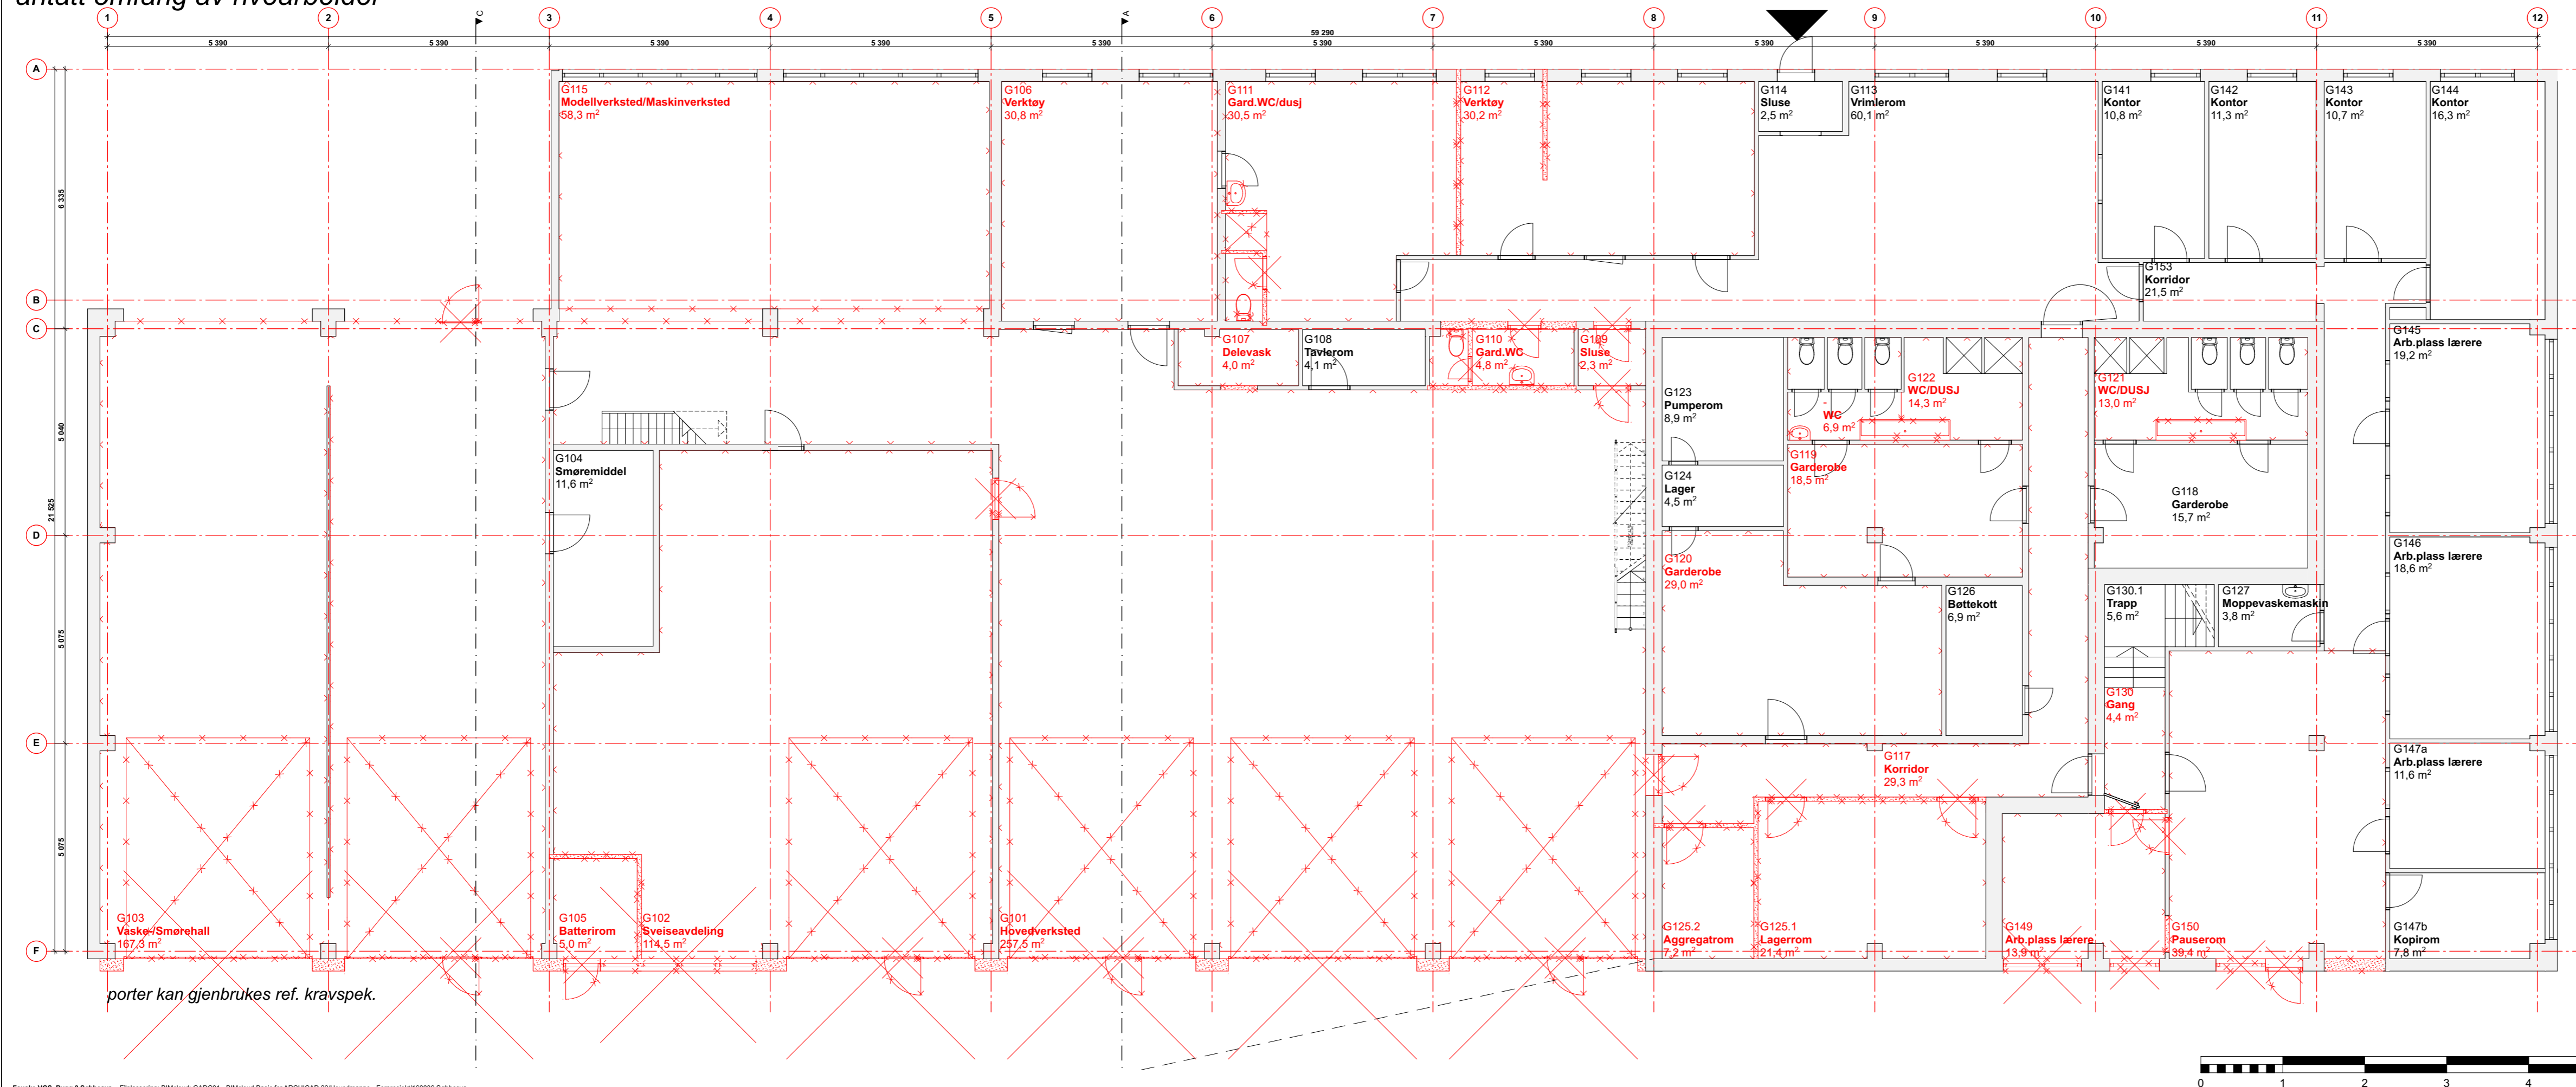

PROSJEKTNR. TEGNINGSNR. REV.

160036 AP111

Rev	Beskrivelse	Dato	Sign	Kontr

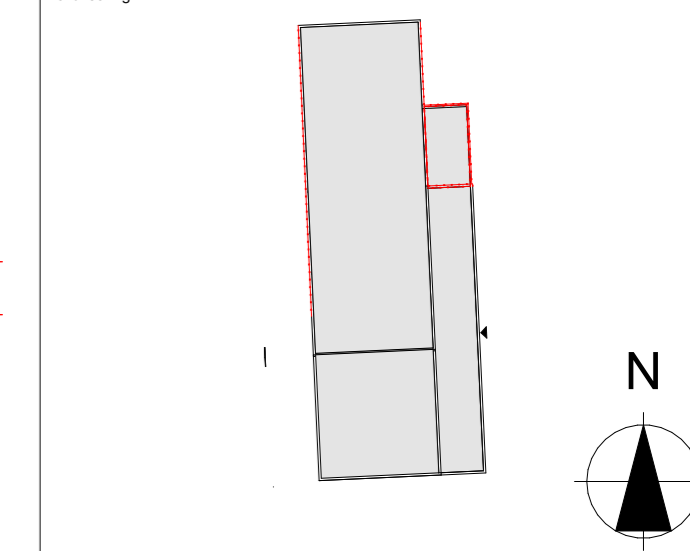

Denne tegningen er beskyttet ved lov om opphavsrett til åndsverk av 12.5.1961 og må ikke kopieres eller benyttes uten opphavsmannens samtykke. Opphavsretten tilhører GNIST ARKITEKTER AS.

GNIST
ARKITEKTER

Adresse: Sjøgata 5, 8006 Bodø
Tel: +47 456 16 900
E-post: post@gnistark.no
www: gnistark.no

PROSJEKT

Fauske VGS, Bygg 2 Søbbesva
Nordland fylkeskommune
ADRESSE: Løvgavlveien 11 FAUSKE 8208 Norge
GNR/BNR: 103/832/0

TEGNING

Riveplan 1. etg.

MALESTOKK	ALLE MÅL I	DATO
A3 - 1:100	MM	27.03.20
SAKSBEH.	TEGNET AV	KONTROLL
DEO	JBH	DEO

FASE:

RAMMESØKNAD

PROSJEKTNR. TEGNINGSNR. REV.

160036 AP111

