





<b>TEGNFORKLARING</b>		⊕ BRØNN/PØRETRYKSMÅLING	KARTGRUNNLAG: DIGITALT KART FRA GEONORGE HØYDEREFERANSE: NN2000 KOORDINATSYSTEM: EUREF89 UTM33 LAB.BOK NR: Digital lab.bok BORBOK NR: Digital borbok
⊕ TOTALSONDERING	▽ TRYKSONDERING (CPTU)	⊙ PRØVESERIE	
⊕ TERRIKNOTE/LJESBARKOTE	BØRET ØYRDE - BØRET I BØRE		
⊕ ANTATT BØREKOTE			



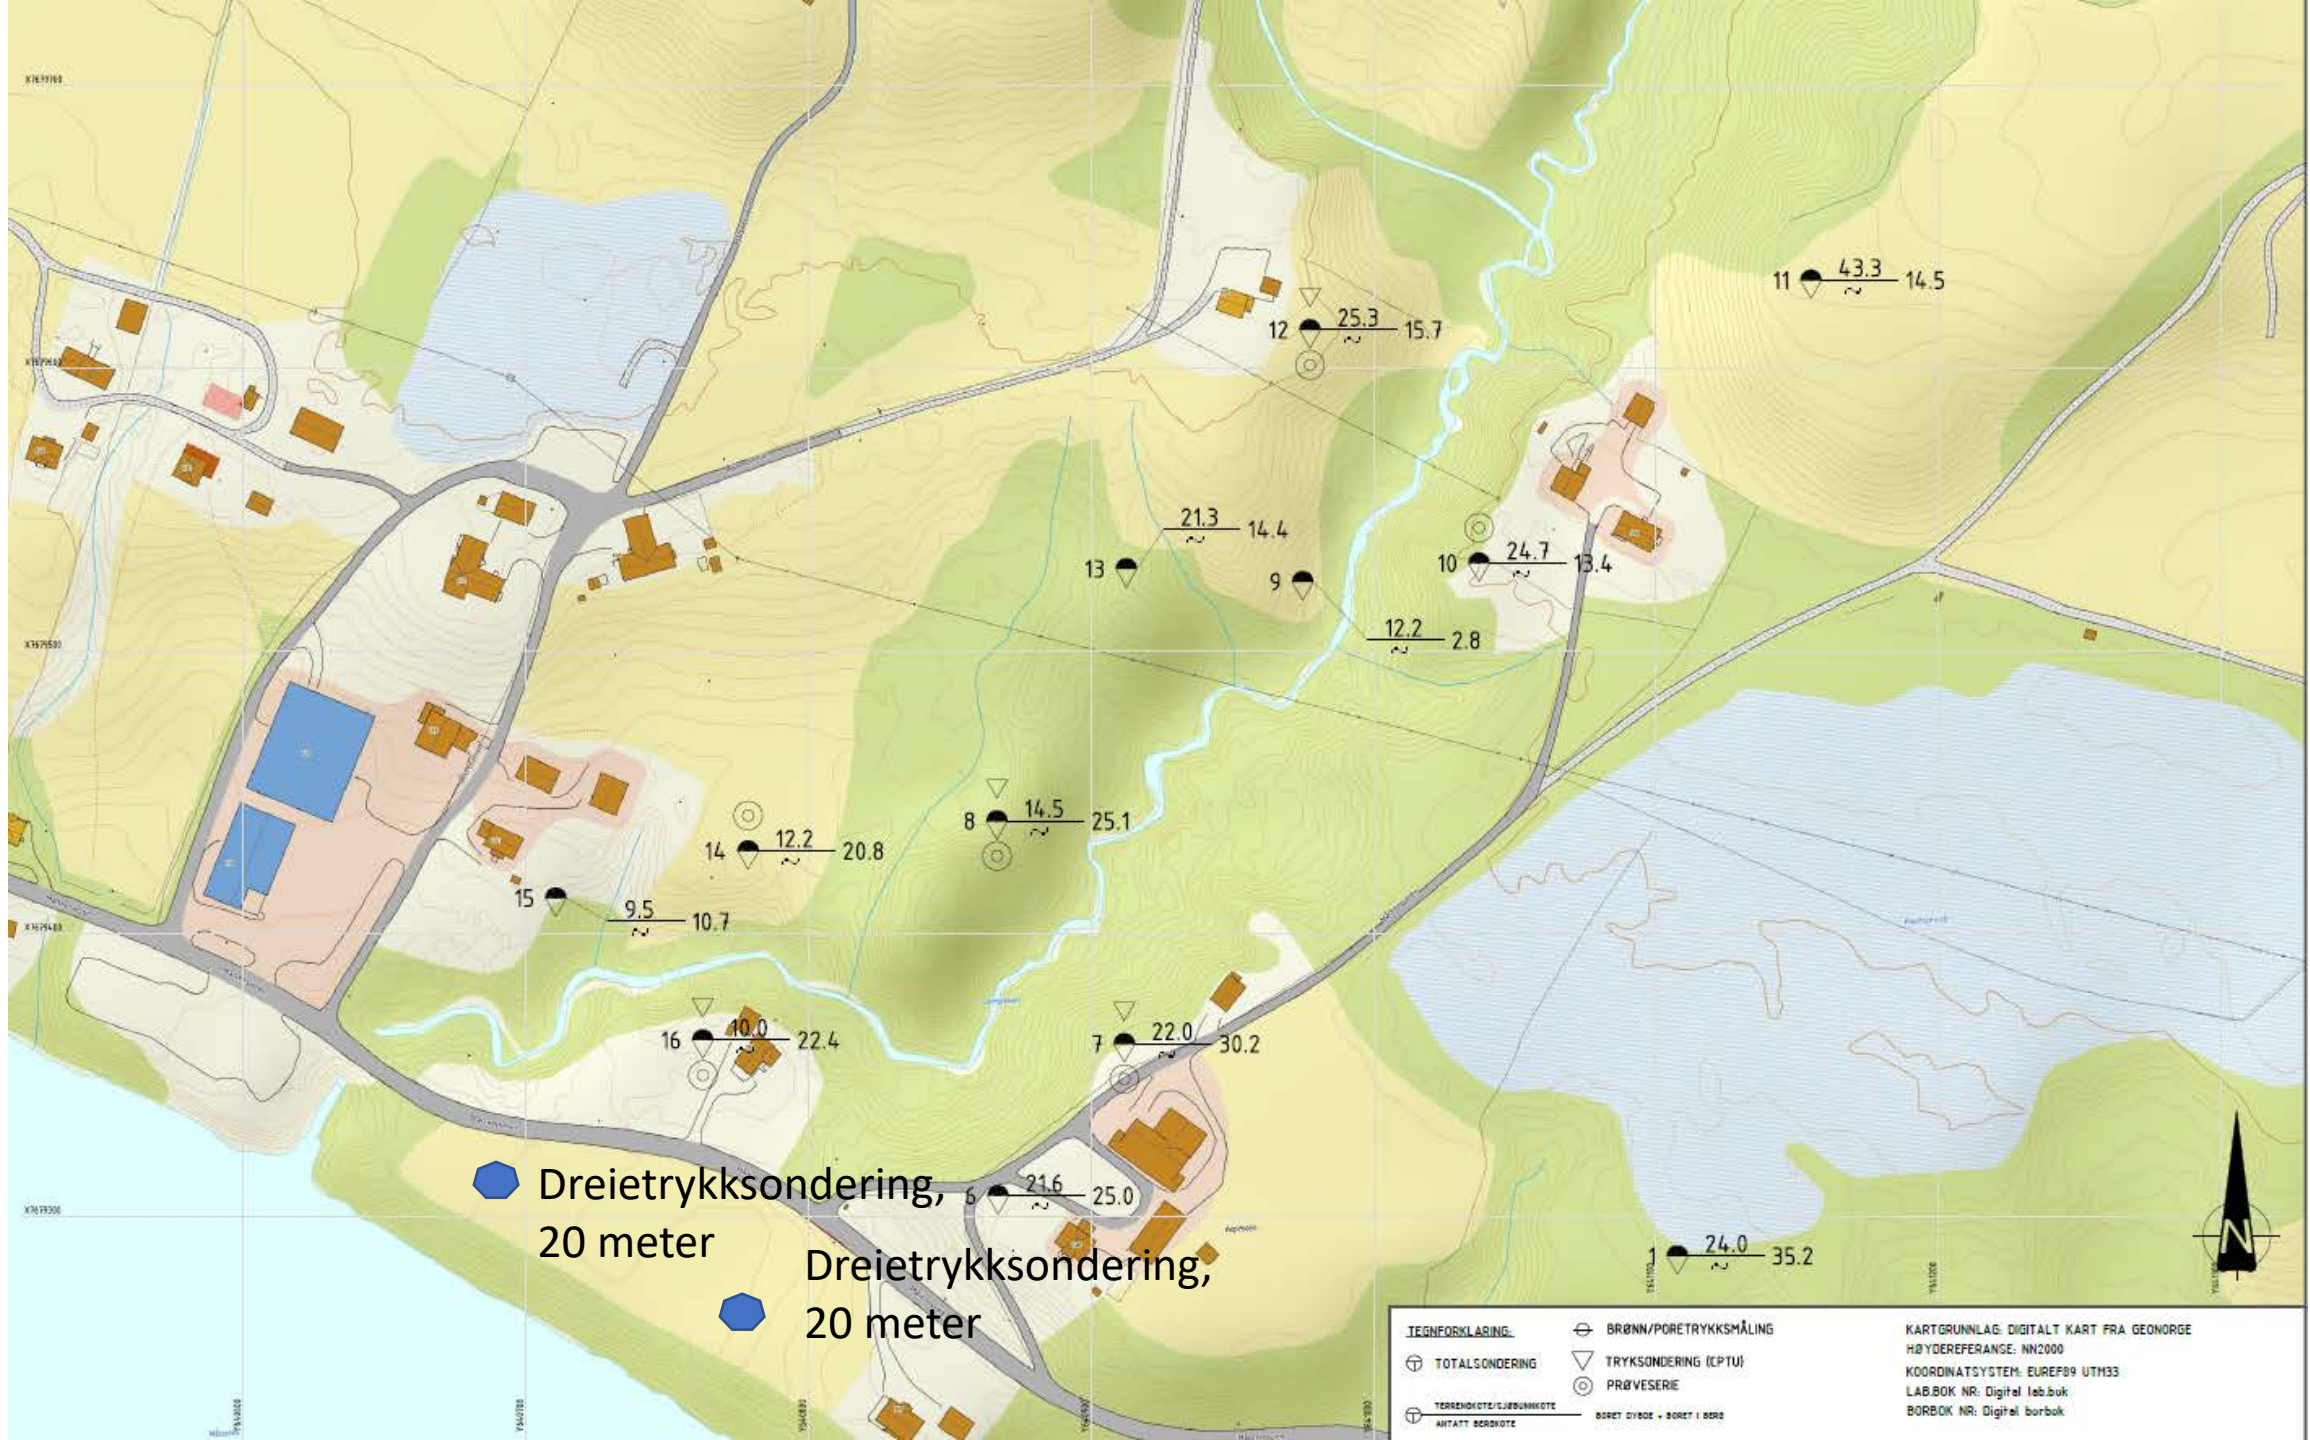

 Dreietrykksondering,  
20 meter

 Dreietrykksondering,  
20 meter

 TOTALSONDERING	 BRØNN/PORETRYKKSÅLING	KARTGRUNNLAG: DIGITALT KART FRA GEONORGE HØYDEREFERANSE: NN2000 KOORDINATSYSTEM: EUREF89 UTM33 LAB.BOK NR: Digital lab.bok BOR.BOK NR: Digital bor.bok
 TERRENOTTE/SJØNIVÅNOTTE AHTATT BØRNBOKTE	 TRYKKSØNDERING (EPTU)	
 BØRET DIVIDE - BØRET I BODE	 PRØVESERIE	