



PLAN 2.ETG

FORDRØYNINGSMAGASIN

FYLLE OPP, PLANERE FALL FRA VEGGER + "VUGGER" FOR AVRENNING I SYD

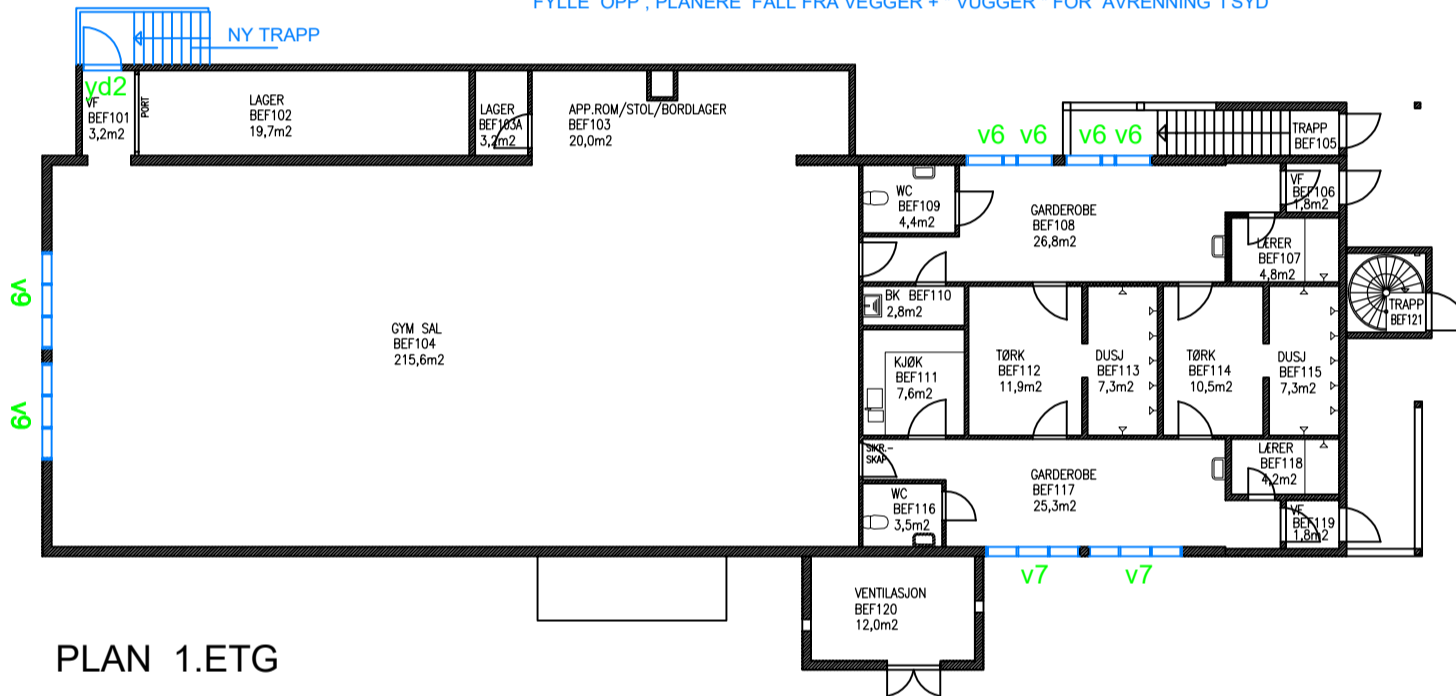

PLAN 1.ETG

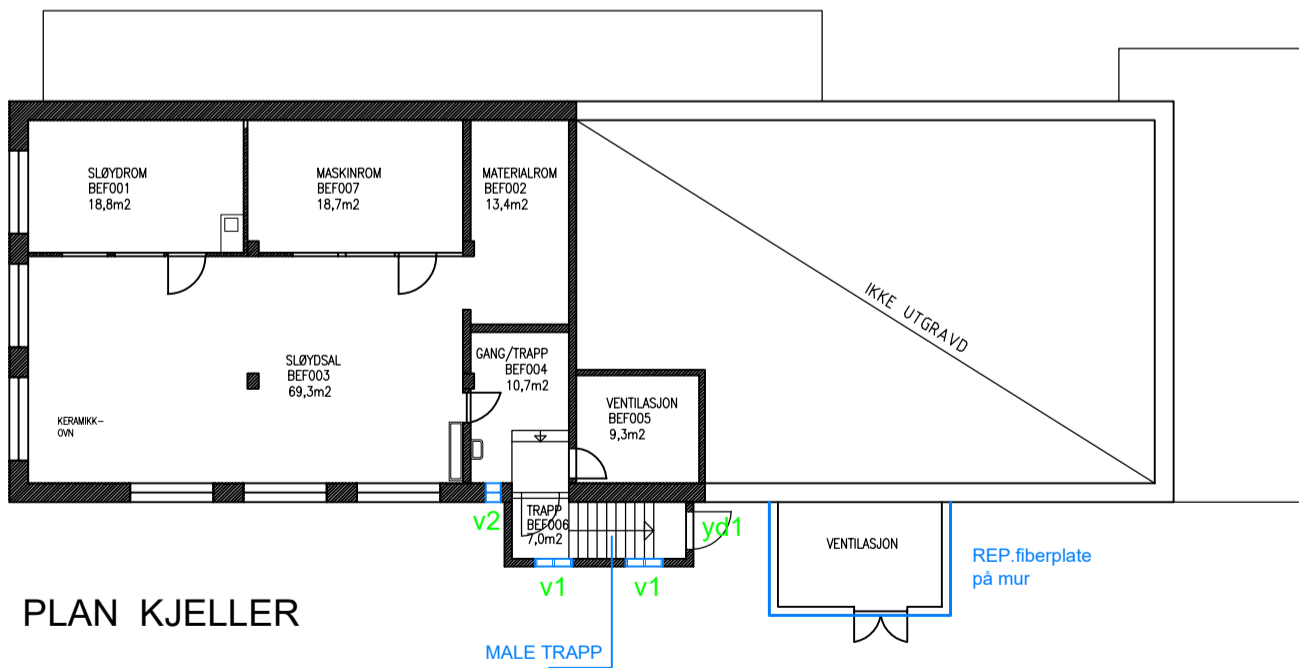

PLAN KJELLER

April-2020

2111 SANDE SKOLE GYM BYGG

Orelund 10

PLAN KJELLER 1.ETG 2.ETG

EIENDOMSSEKSJONEN

M 1:200 A3ark

01

METER



Mål må kontrolleres på stedet

EKSIST.FORHOLD
 NYE FORHOLD