




FASADE ØST

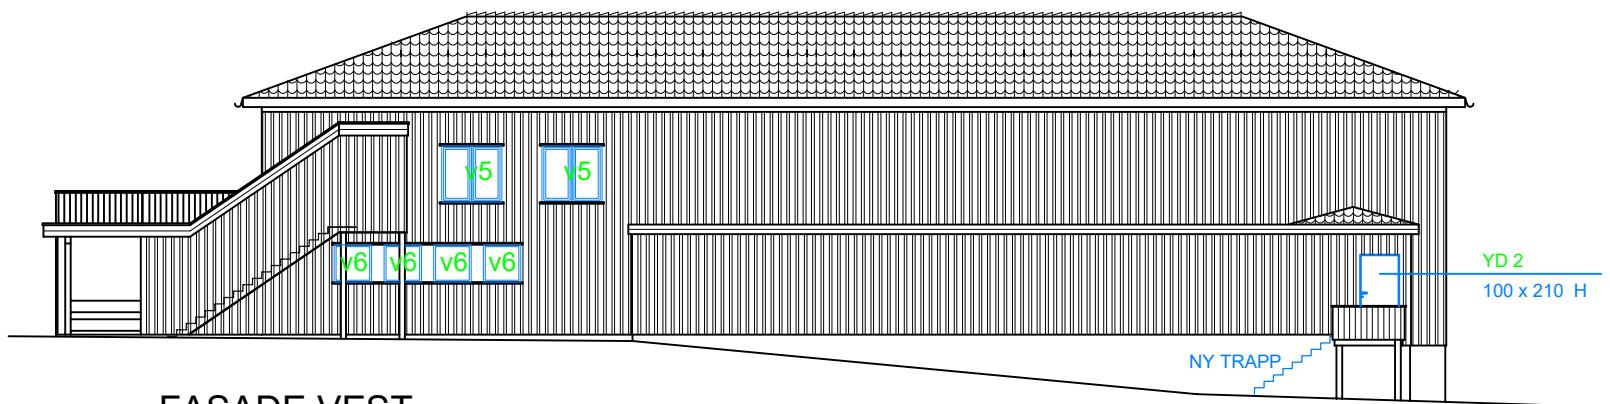


FASADE VEST

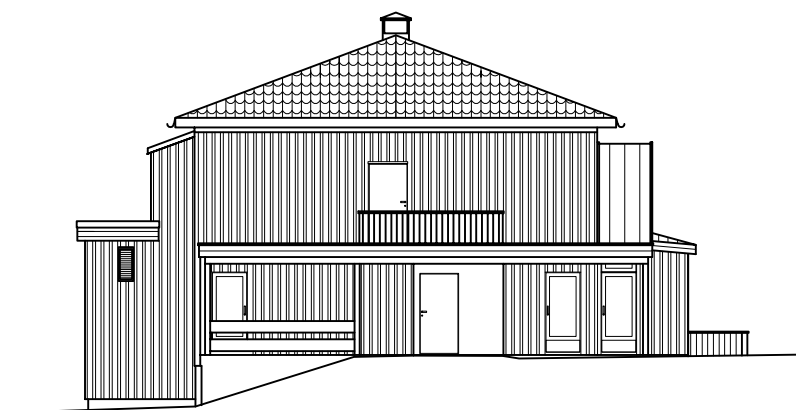

FASADE NORD

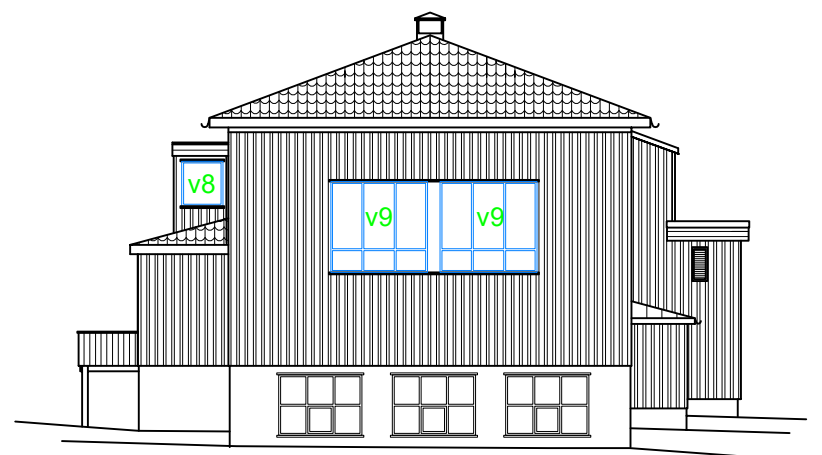

FASADE SYD

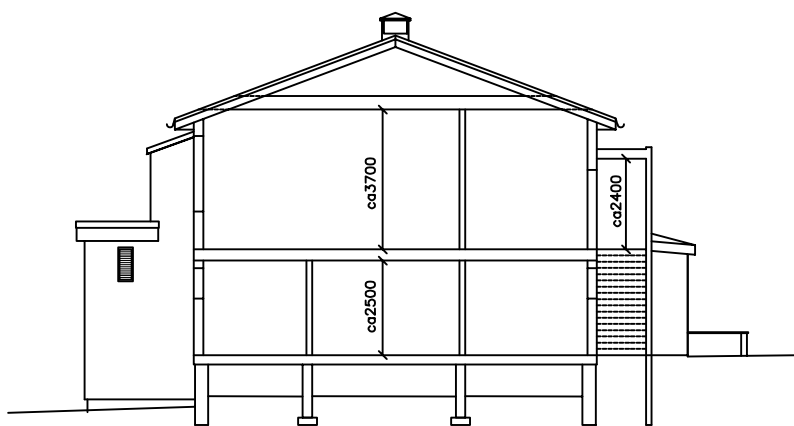

SNITT

April-2020



Mål må kontrolleres på stedet

 EKSIST.FORHOLD
 NYE FORHOLD

2111 SANDE SKOLE GYMBYGG
 Orelund 10
 FASADER

EIENDOMSSEKSJONEN

M 1:200 A3ark

02