

Statsbygg

LERCHE ARKITEKTER
 Fridtjof Nansens plass 9, 0160 Oslo. Tlf: 22 00 31 90

Tegnforklaring:

■ Ferdighetslaber	■ Operasjon	■ Simlaber
■ Forberedelsessone ferdighetslaber	■ Pasientsluse operasjon	■ Forberedelsessone simlaber
		■ Div. utstysrom / heis


Eksternt projektnr. 1023401	Internt projektnr. P1529	Dato: 30.03.20	Målestokk: 1 : 200	Tegner: NH	Kontroll: GID
--------------------------------	-----------------------------	-------------------	-----------------------	---------------	------------------

1023401 PBB Prosjekt Blått Bygg - FSH
 NORD Universitet

A224 1.etg Ny plan

Fase:
Programskisse

30.03.2020 14:38:12

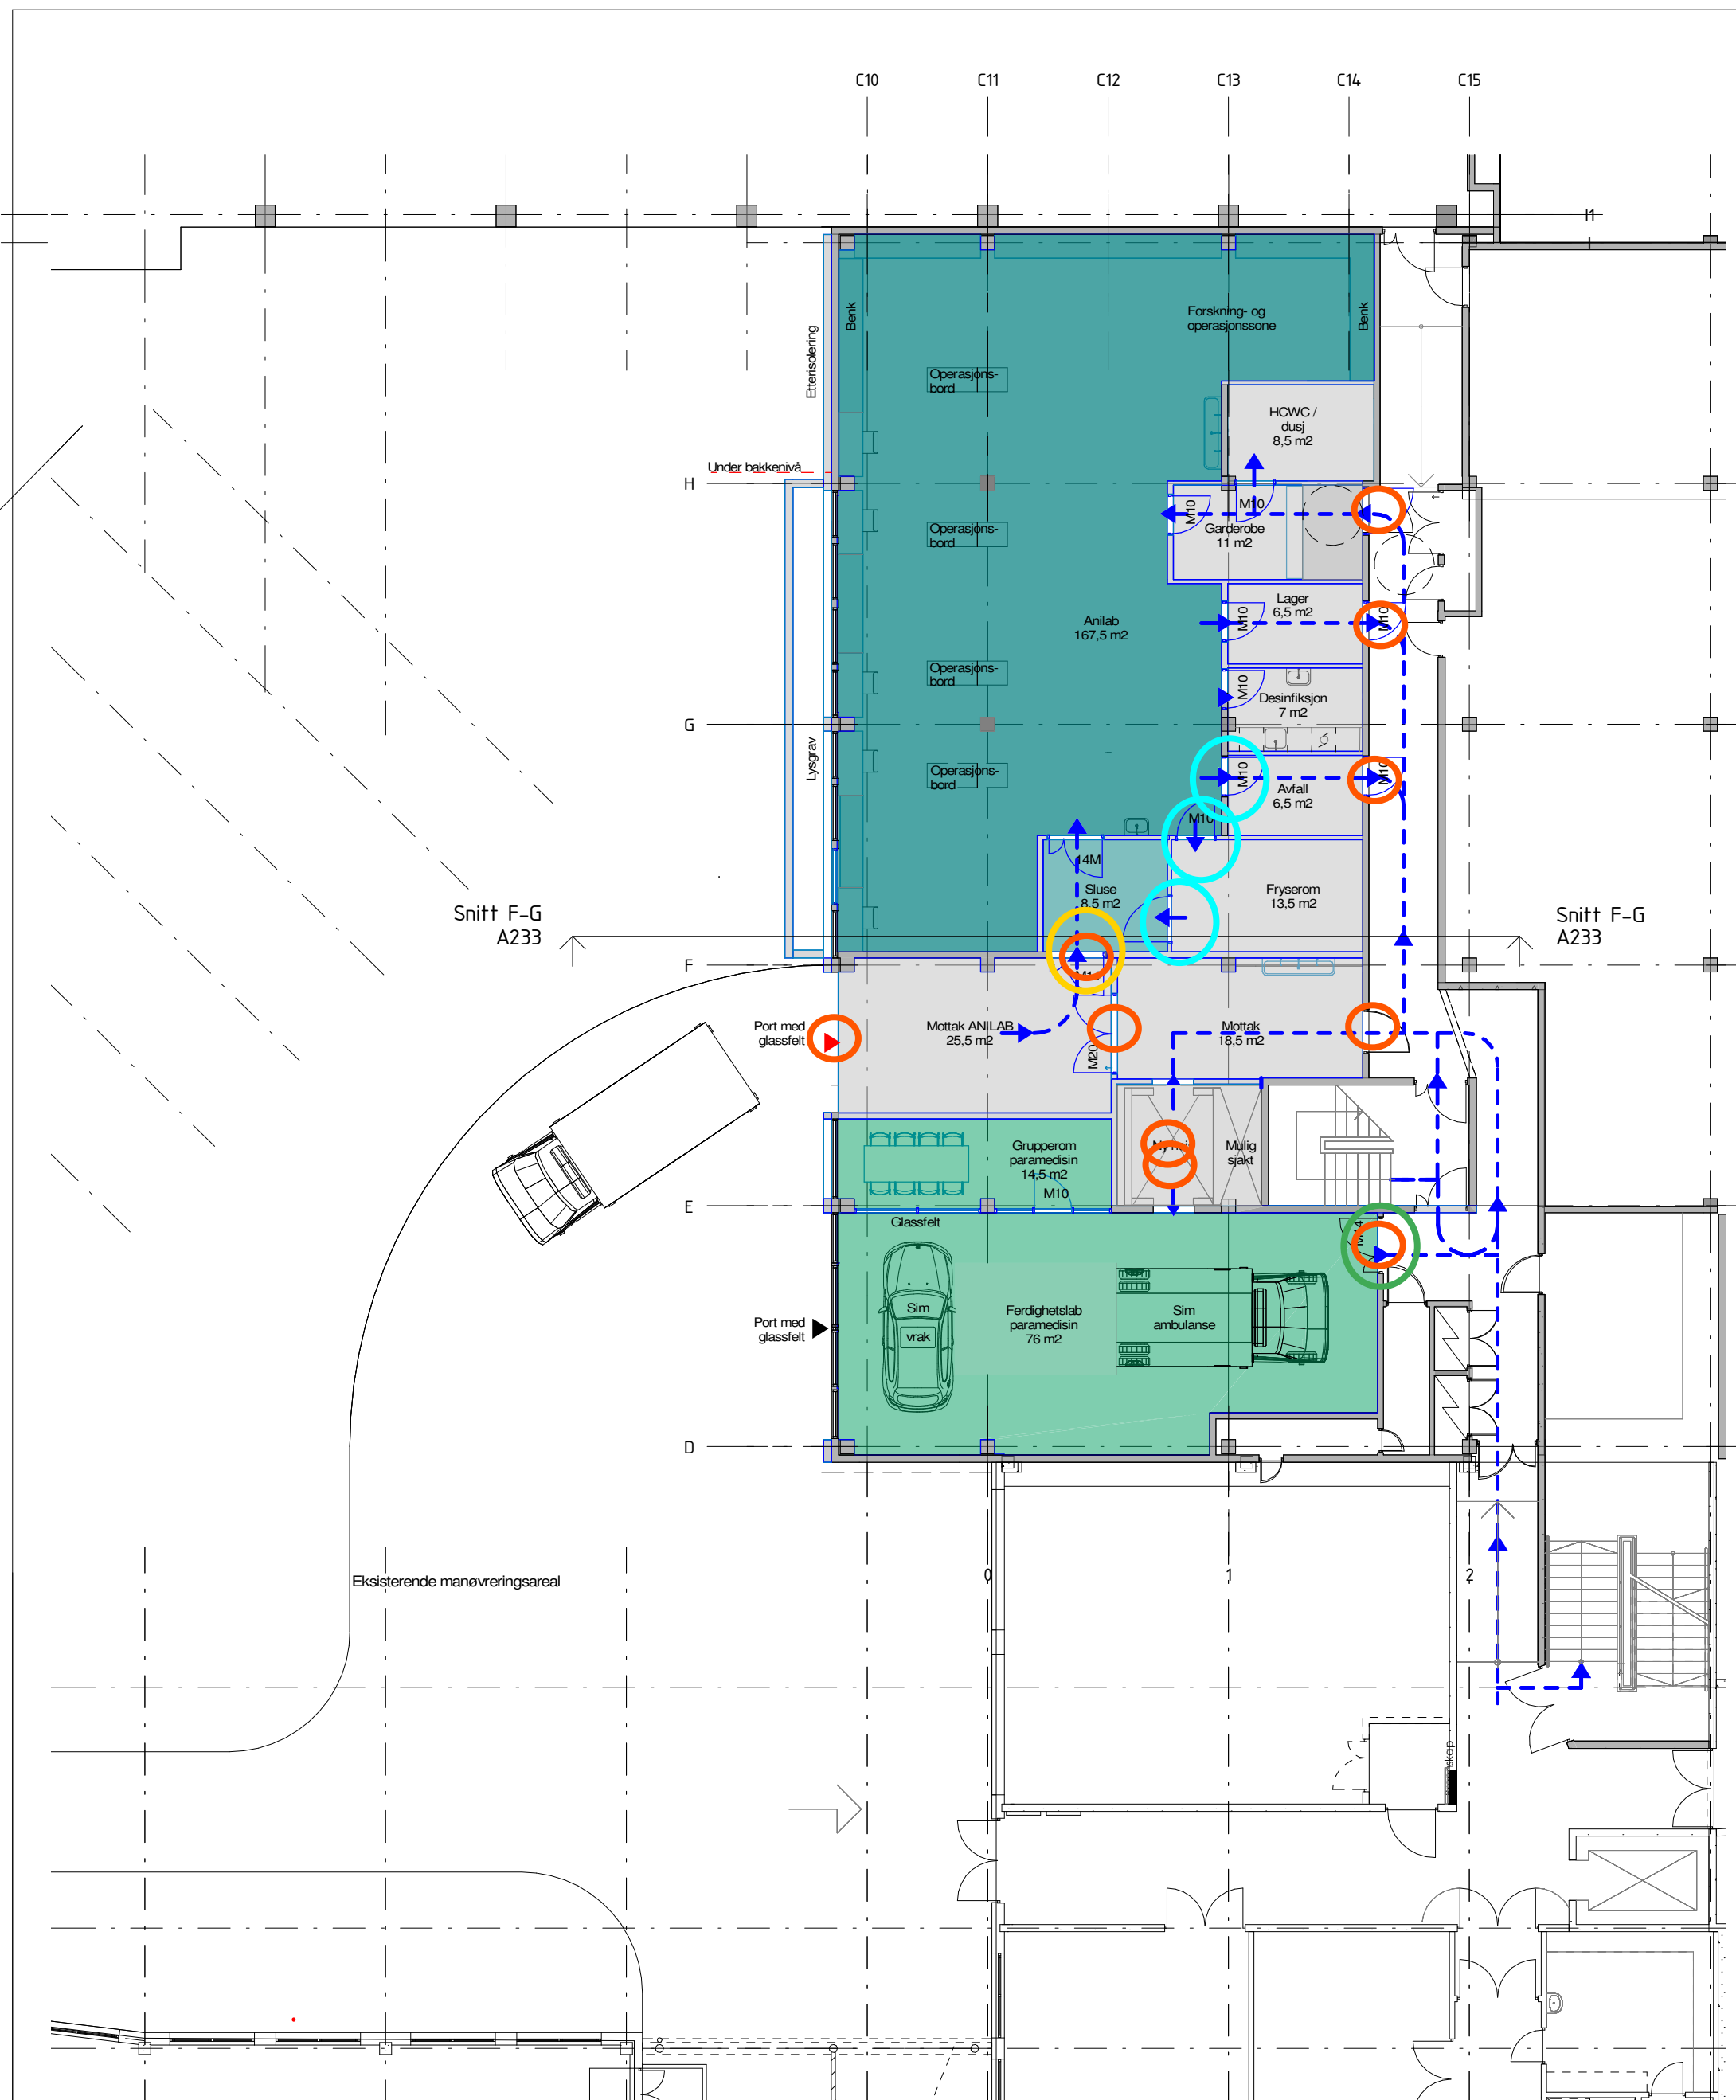

Tegnforklaring:

- Paramedisin
- Anilab
- Anilab sluse
- Div. utstyrlager / heis