

Tegnforklaring:

- Ferdighetslabor
- Operasjon
- Simlabor
- Forberedelsessone ferdighetslabor
- Pasientsluse operasjon
- Forberedelsessone simlabor
- Div. utstysrom / heis




LERCHE ARKITEKTER
 Fridtjof Nansens plass 9, 0160 Oslo. Tlf: 22 00 31 90

Eksternt projektnr. 1023401	Internt projektnr. P1529	Dato: 30.03.20	Målestokk: 1 : 200	Tegner: NH	Kontroll: GID
-----------------------------	--------------------------	----------------	--------------------	------------	---------------

1023401 PBB Prosjekt Blått Bygg - FSH
 NORD Universitet

A224 1.etg Ny plan Fase: Programskisse

30.03.2020 14:38:12

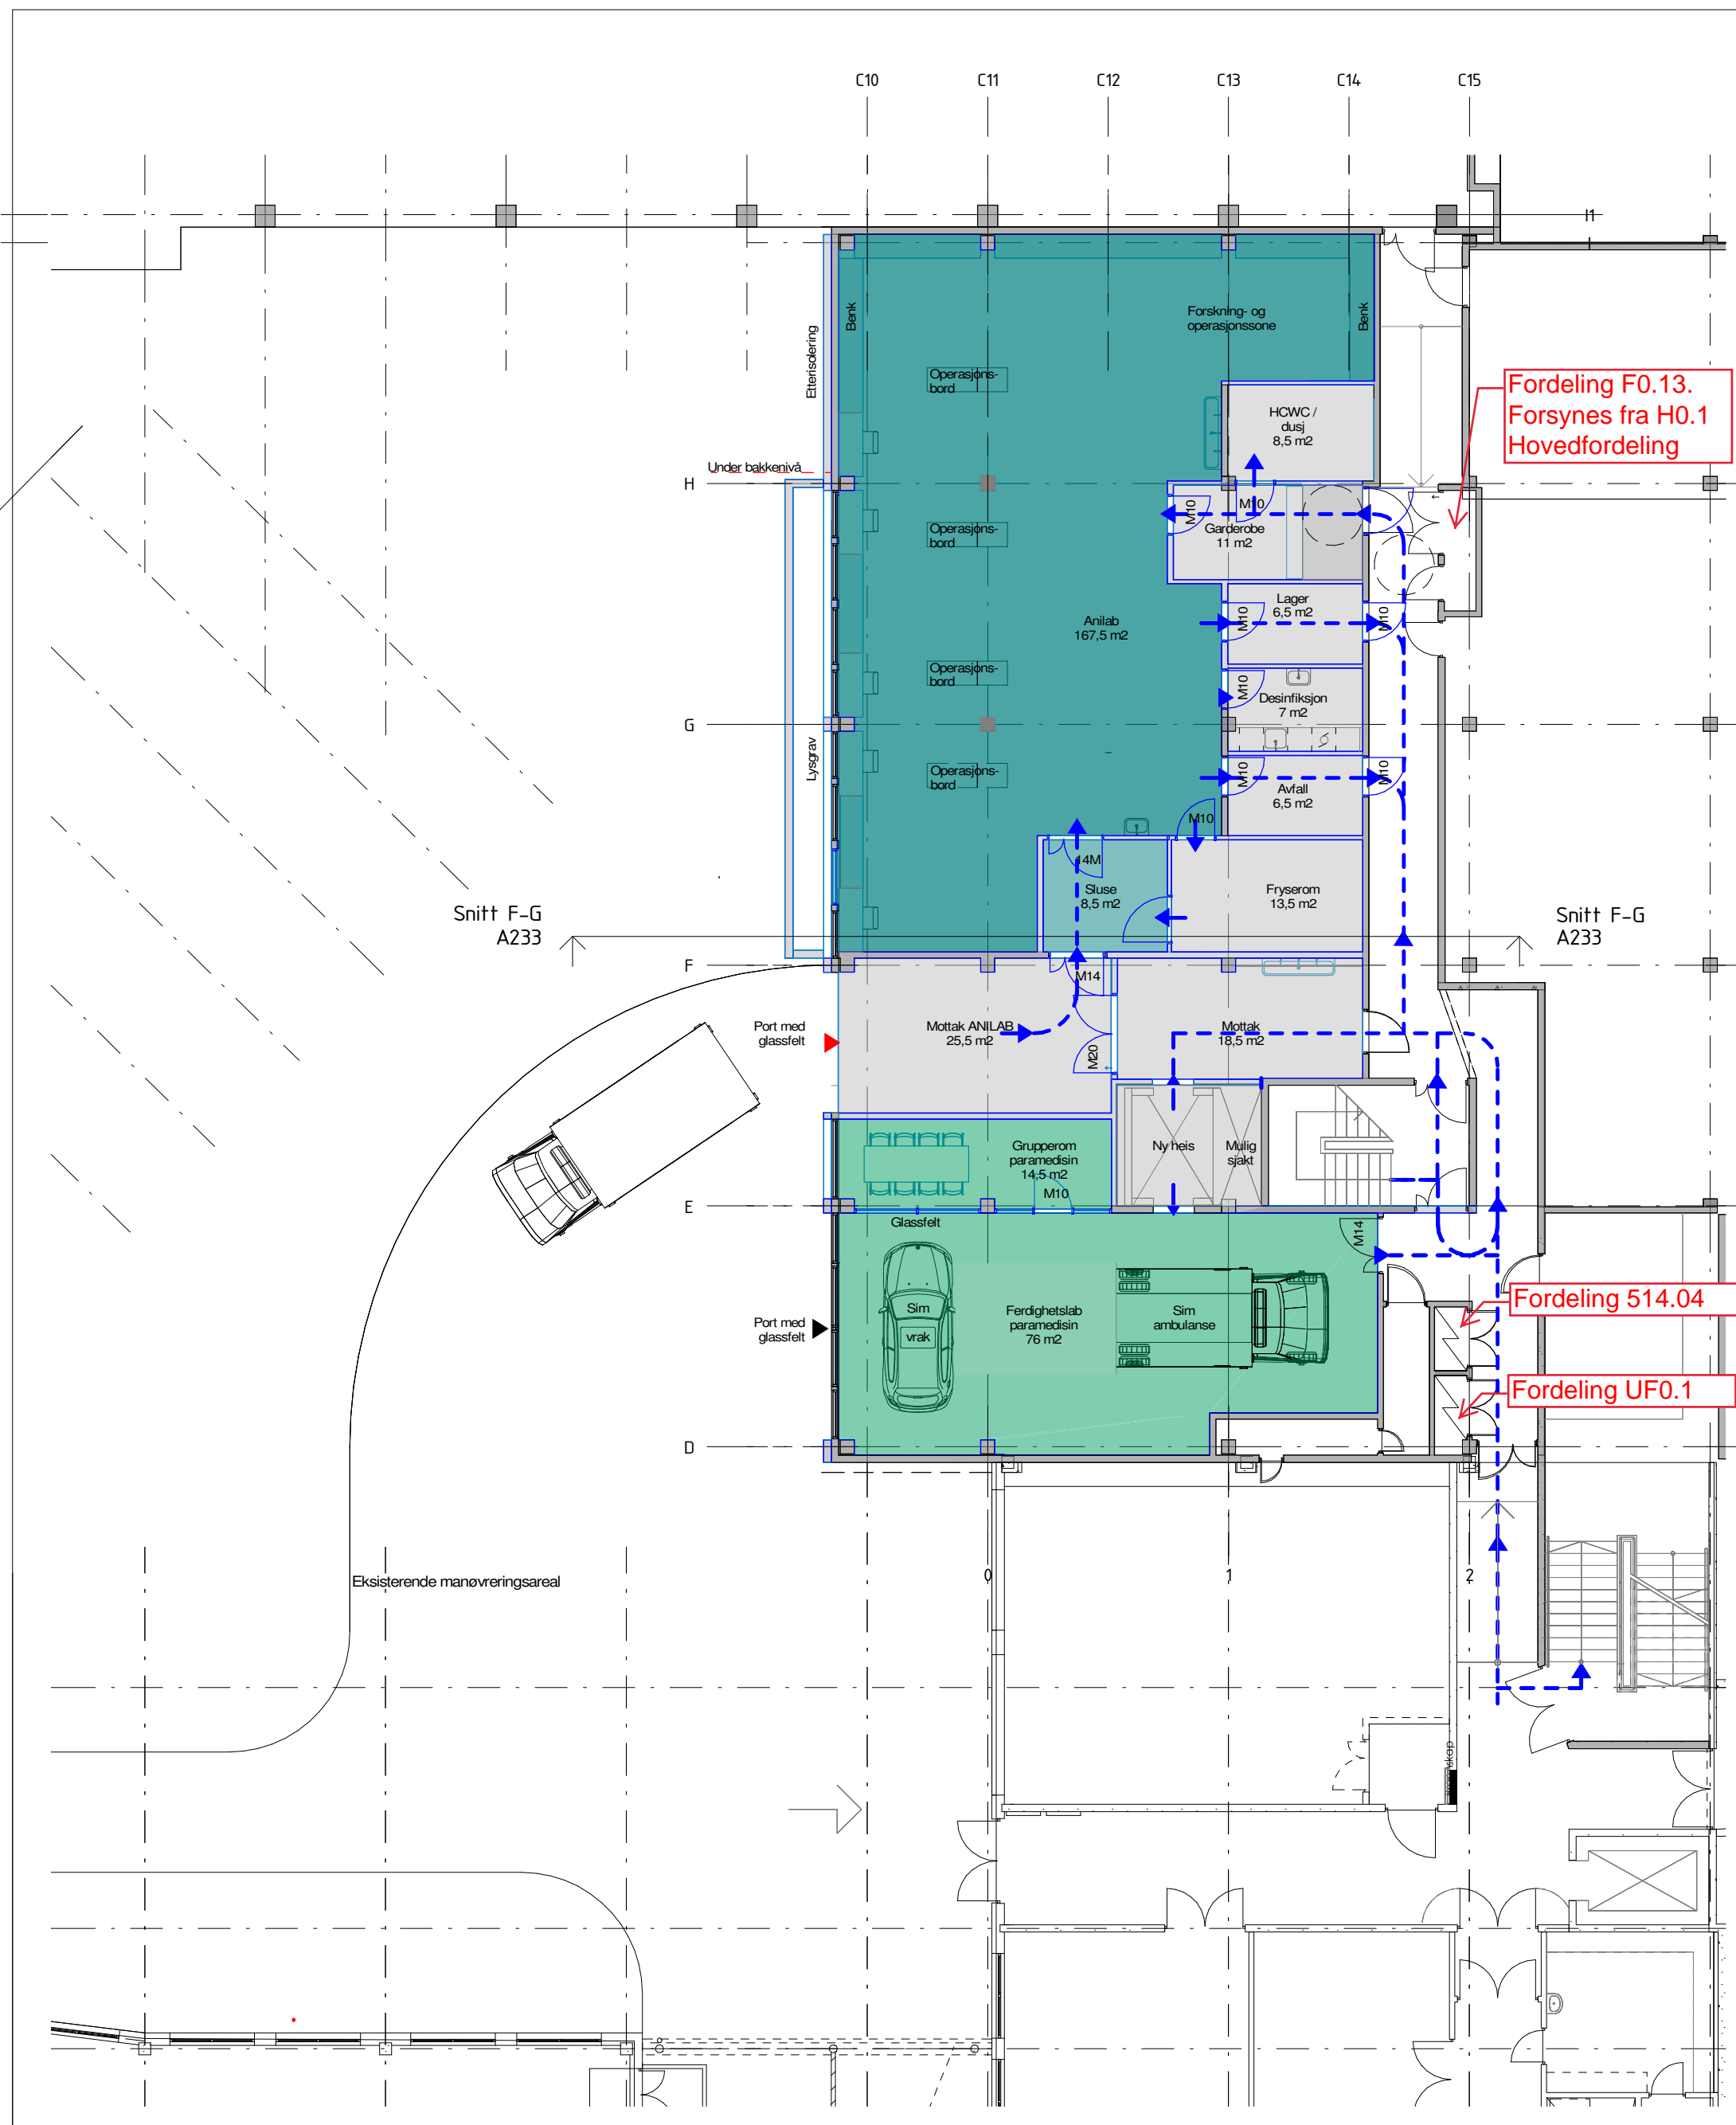

Fordeling F0.13.
Forsynes fra H0.1
Hovedfordeling

Fordeling 514.04

Fordeling UF0.1

Tegnforklaring:

- Paramedisin
- Anilab
- Anilab sluse
- Div. utstyrslager / heis