




SV101 Fellesstue fløy 5 plan 1

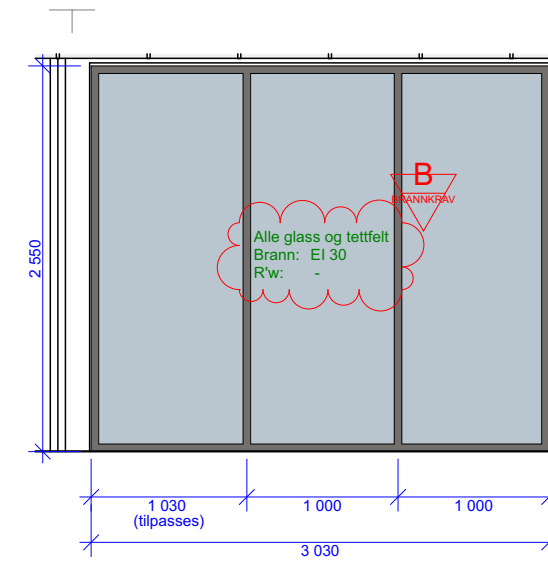


SV106 Fellesstue fløy 6 plan 1

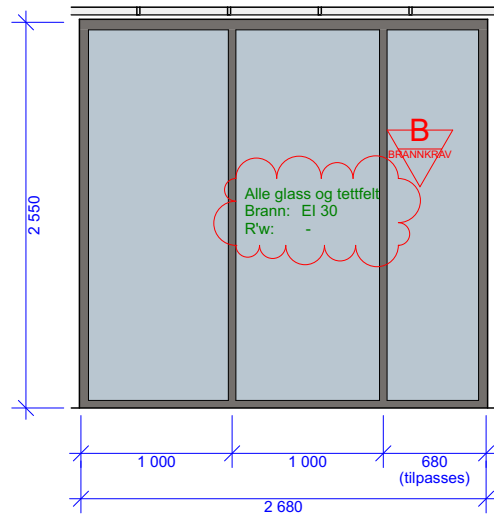


SV103 Fellesstue fløy 5 plan 2

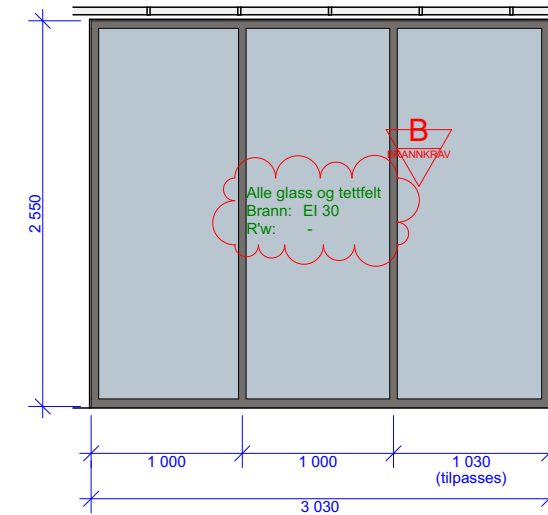

SV108 Fellesstue fløy 6 plan 2

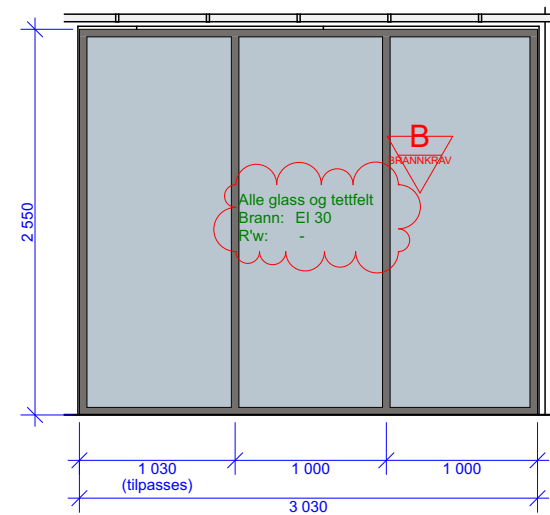

SV110 Fellesstue fløy 7 plan 1

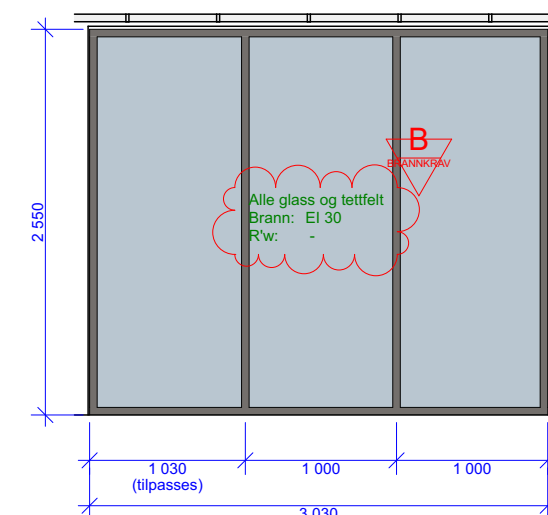

SV112 Fellesstue fløy 7 plan 2

GENERELL MERKNAD

For generelle krav til systemvegger vises det til:
 - **A62-000-10 Generelle krav systemvegger**

Dører i systemvegg kan ha andre krav enn systemveggen, det vises til
 - Dørliste
 - Dørskjema
 - A62.000.01 Generelle krav innerdører

MERKNAD

Glassfeltene skal være tilrettelagt for påmontering av håndløpere på korridorsiden.
 Karmer leveres ferdig malt på begge sider med fargekode NCS S6502-Y

B	15.04.2020 MaJ	Brannkrav endret i henhold til brannplaner for byggetrinn 1 Fargekoder og tekst håndløper
A	03.04.2020 MaJ ØS	Systemvegger endret til ordinær dør som avmerket på skjema
Rev:	Rev.dato: Tegn.: Kontroll:	Revisjonen gjelder:

Kartprojeksjon: **NTM Euref89 sone 11** Høydereferanse: **NN2000**

Tiltakshaver:

Røros kommune

Oppdragsgiver:

Ruta Entreprenør AS

Prosjekt.nr:

K_1901/R_1350033362

Prosjekt:

Øverhagaen BHVS

Tegn.nr:

A 6 2 . 1 0 0 . 1 1
 fag tegn.type bt avs. etg. løpenr.

Tegningstittel:

Skjema systemvegger BT1

Prosjektfase: **Detaljprosjekt** Tegningsstatus: **PRODUKSJONSUNDERLAG**

Prosj.ansv: **TD** Tegnet av: **MaJ** Kontroll: **ØS** Utgivelsesdato: **30.10.2019**

Format: **A3** Målestokk: **1:50** Rev.dato: **15.04.2020** Rev.: **B**

