

T = Nedforet T- profilhimling
 F = Føl nedforet gløshimling

RØYKDETEKTORER SOM EVT. KAN BLI UTTRÆKT OG BLI MONTERT PÅ ET SENERE TIDSPUNKT.
 2

RØYKDETEKTOR


MANUELL BRANNMELDER

ALARMKLOKKE BRANN

NB! RØYKDETEKTORER SKAL IKKE PLOSSERES INNBLÅSNINGS- OG AVTREKKSVENTILER ENN 1.

FORELØPIG KOPPI 19.09.

NOYTT	BRANNALARM
STRANDA VIDAREGÅANDE SKOLE	
PLAN UNDERETASJE	
NYTT BRANNALARMANLEGG	

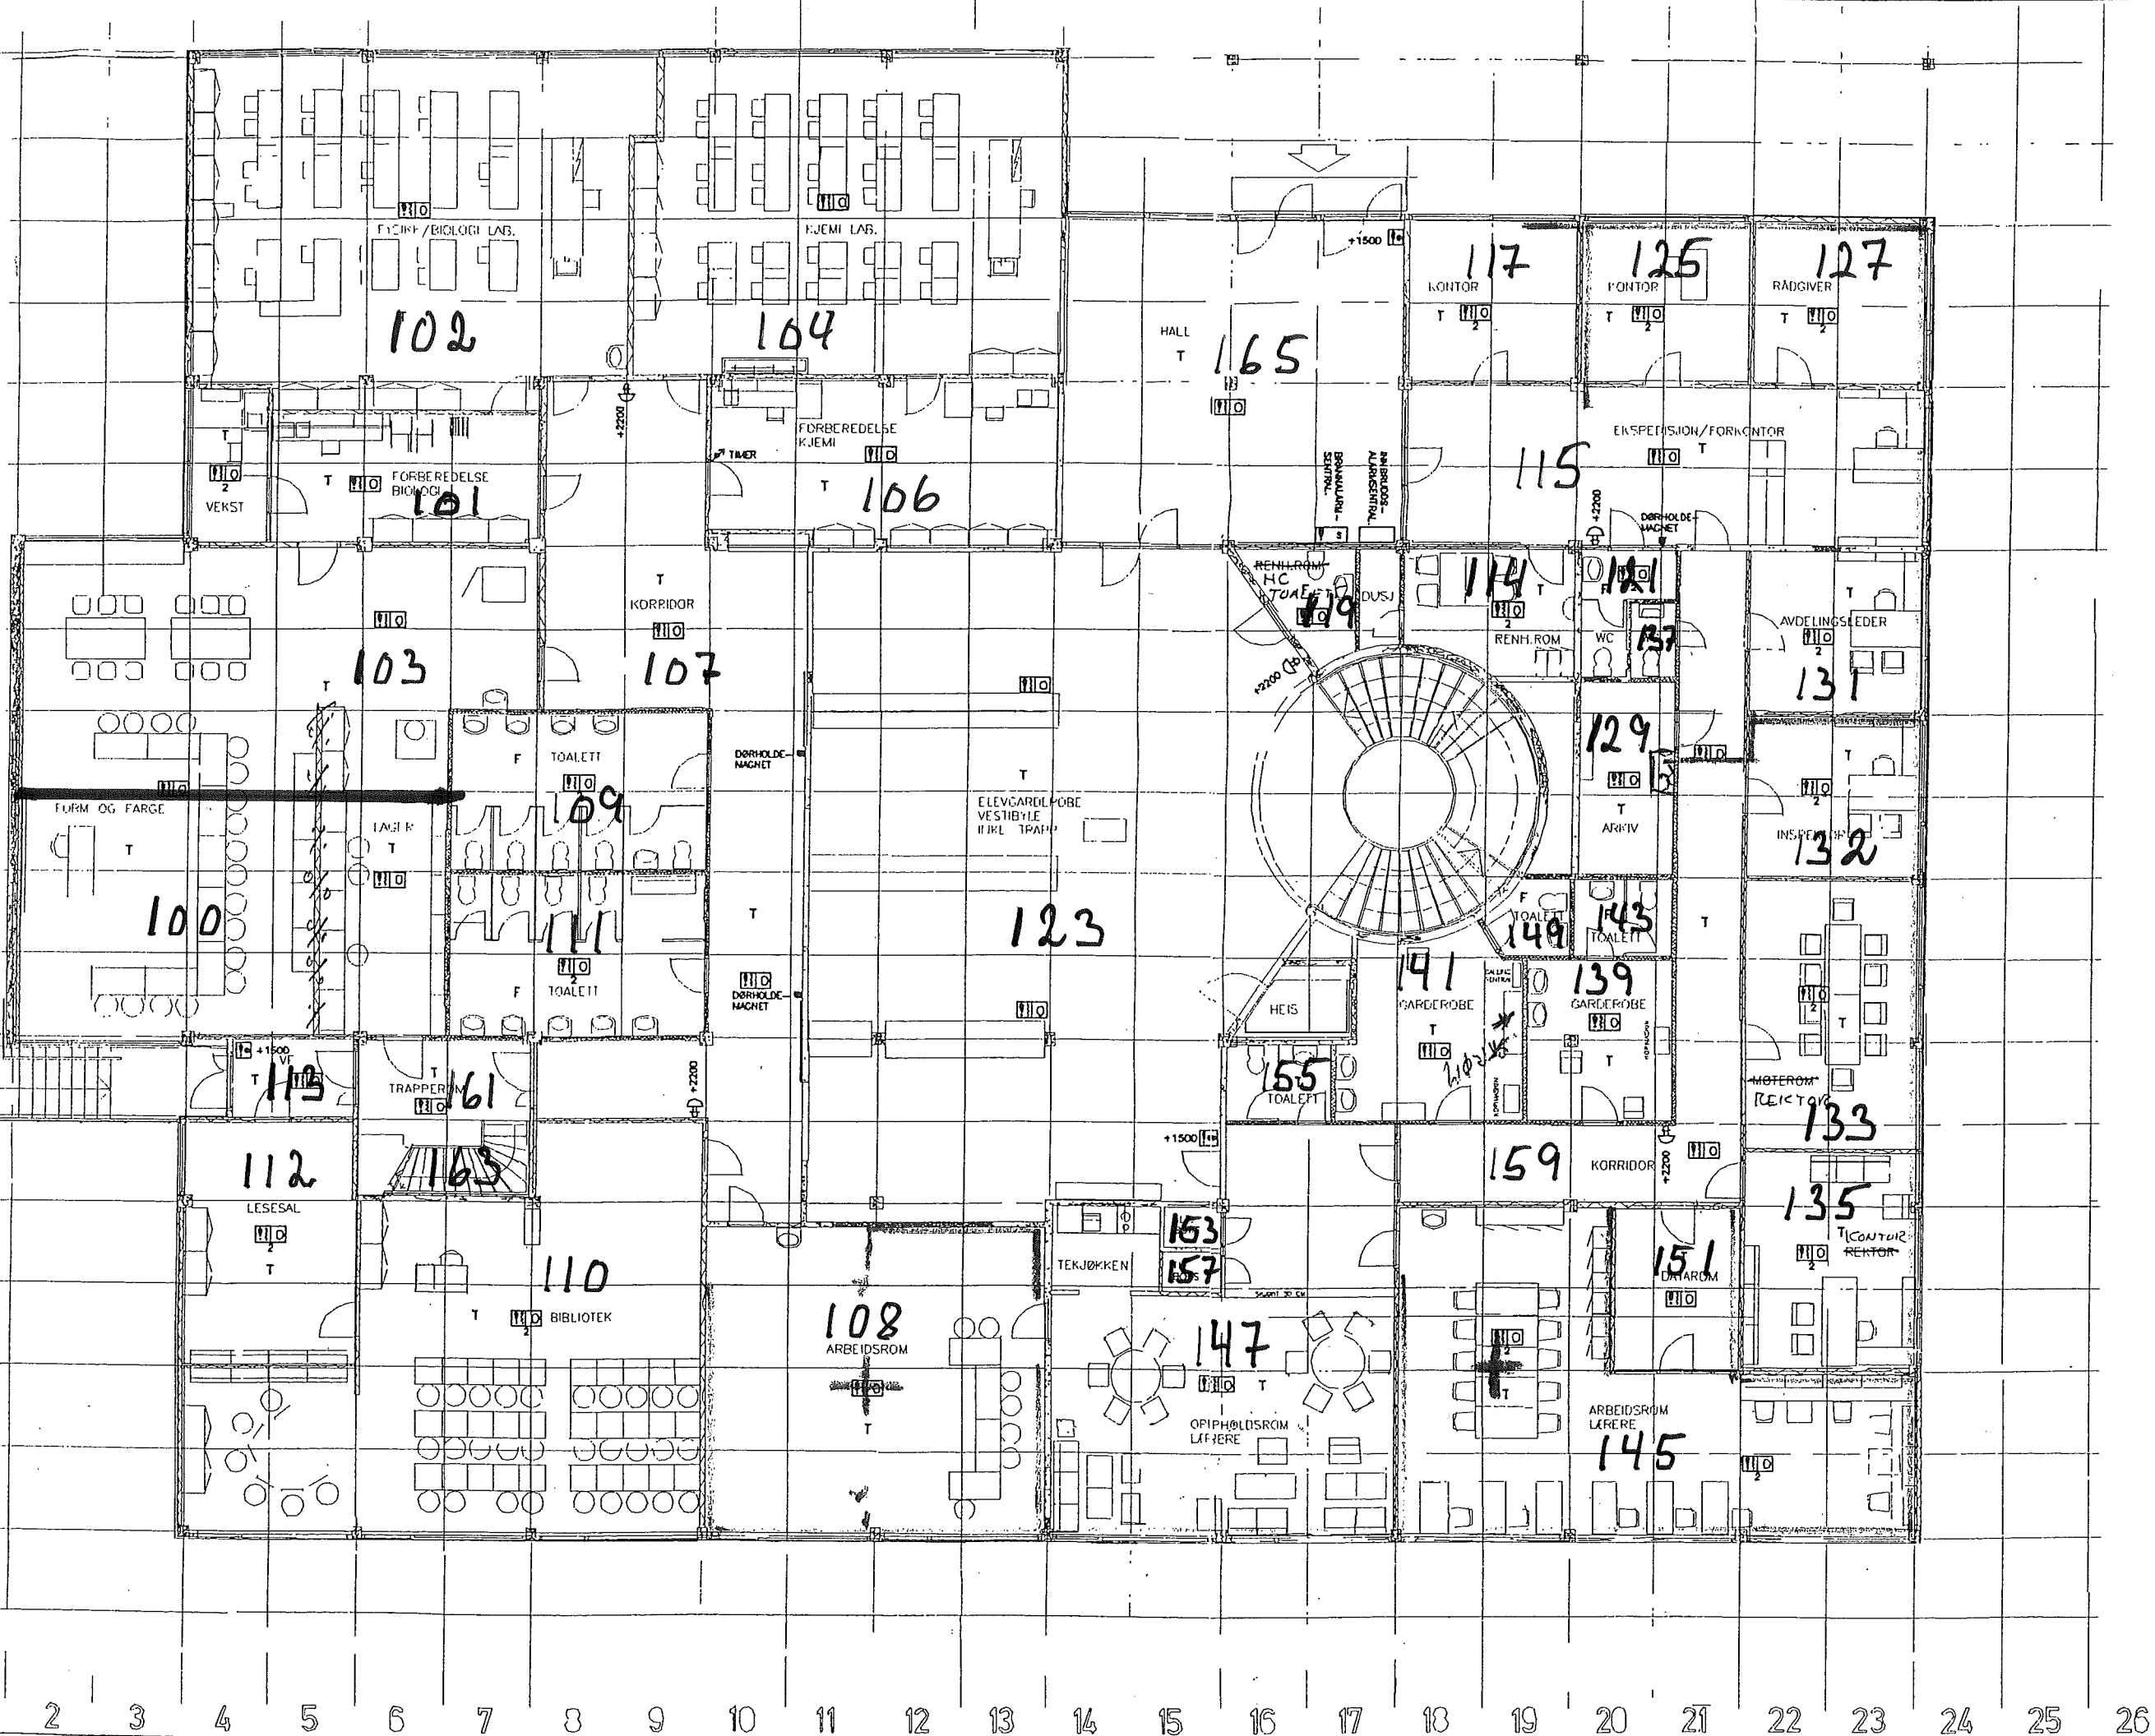


- T = Nedfaret T- profilhimling
 - F = Fast nedfaret gipshimling
 - RØYKDETEKTORER SOM EVT. KAN BLI UTTREKT OG BLI MONTERT PÅ ET SENERE TIDSPUNKT
 - RØYKDETEKTOR
 - MANUELL BRANDVÅNER
 - ALARMLØSKE BRANN
- NB! RØYKDETEKTORER SKAL IKKE PLOSSERES NÆR INNBLÅSNINGS- OG AVTREKKSVENTILER ENN 1,0 M!

FORELØPIG KOPPI 19.09.98

NR	BRUKSOMRÅDE	FOR
1	STRANDA VIDAREGÅANDE SKOLE	DATE
2	PLAN 1. ETASJE	TEKNI
3	NYTT BRANNALARMANLEGG	MÅL
4		TEKNI


2 3 4 5 6 7 8 9 10 11 12 13 14 15 16 17 18 19 20 21 22 23 24 25 26

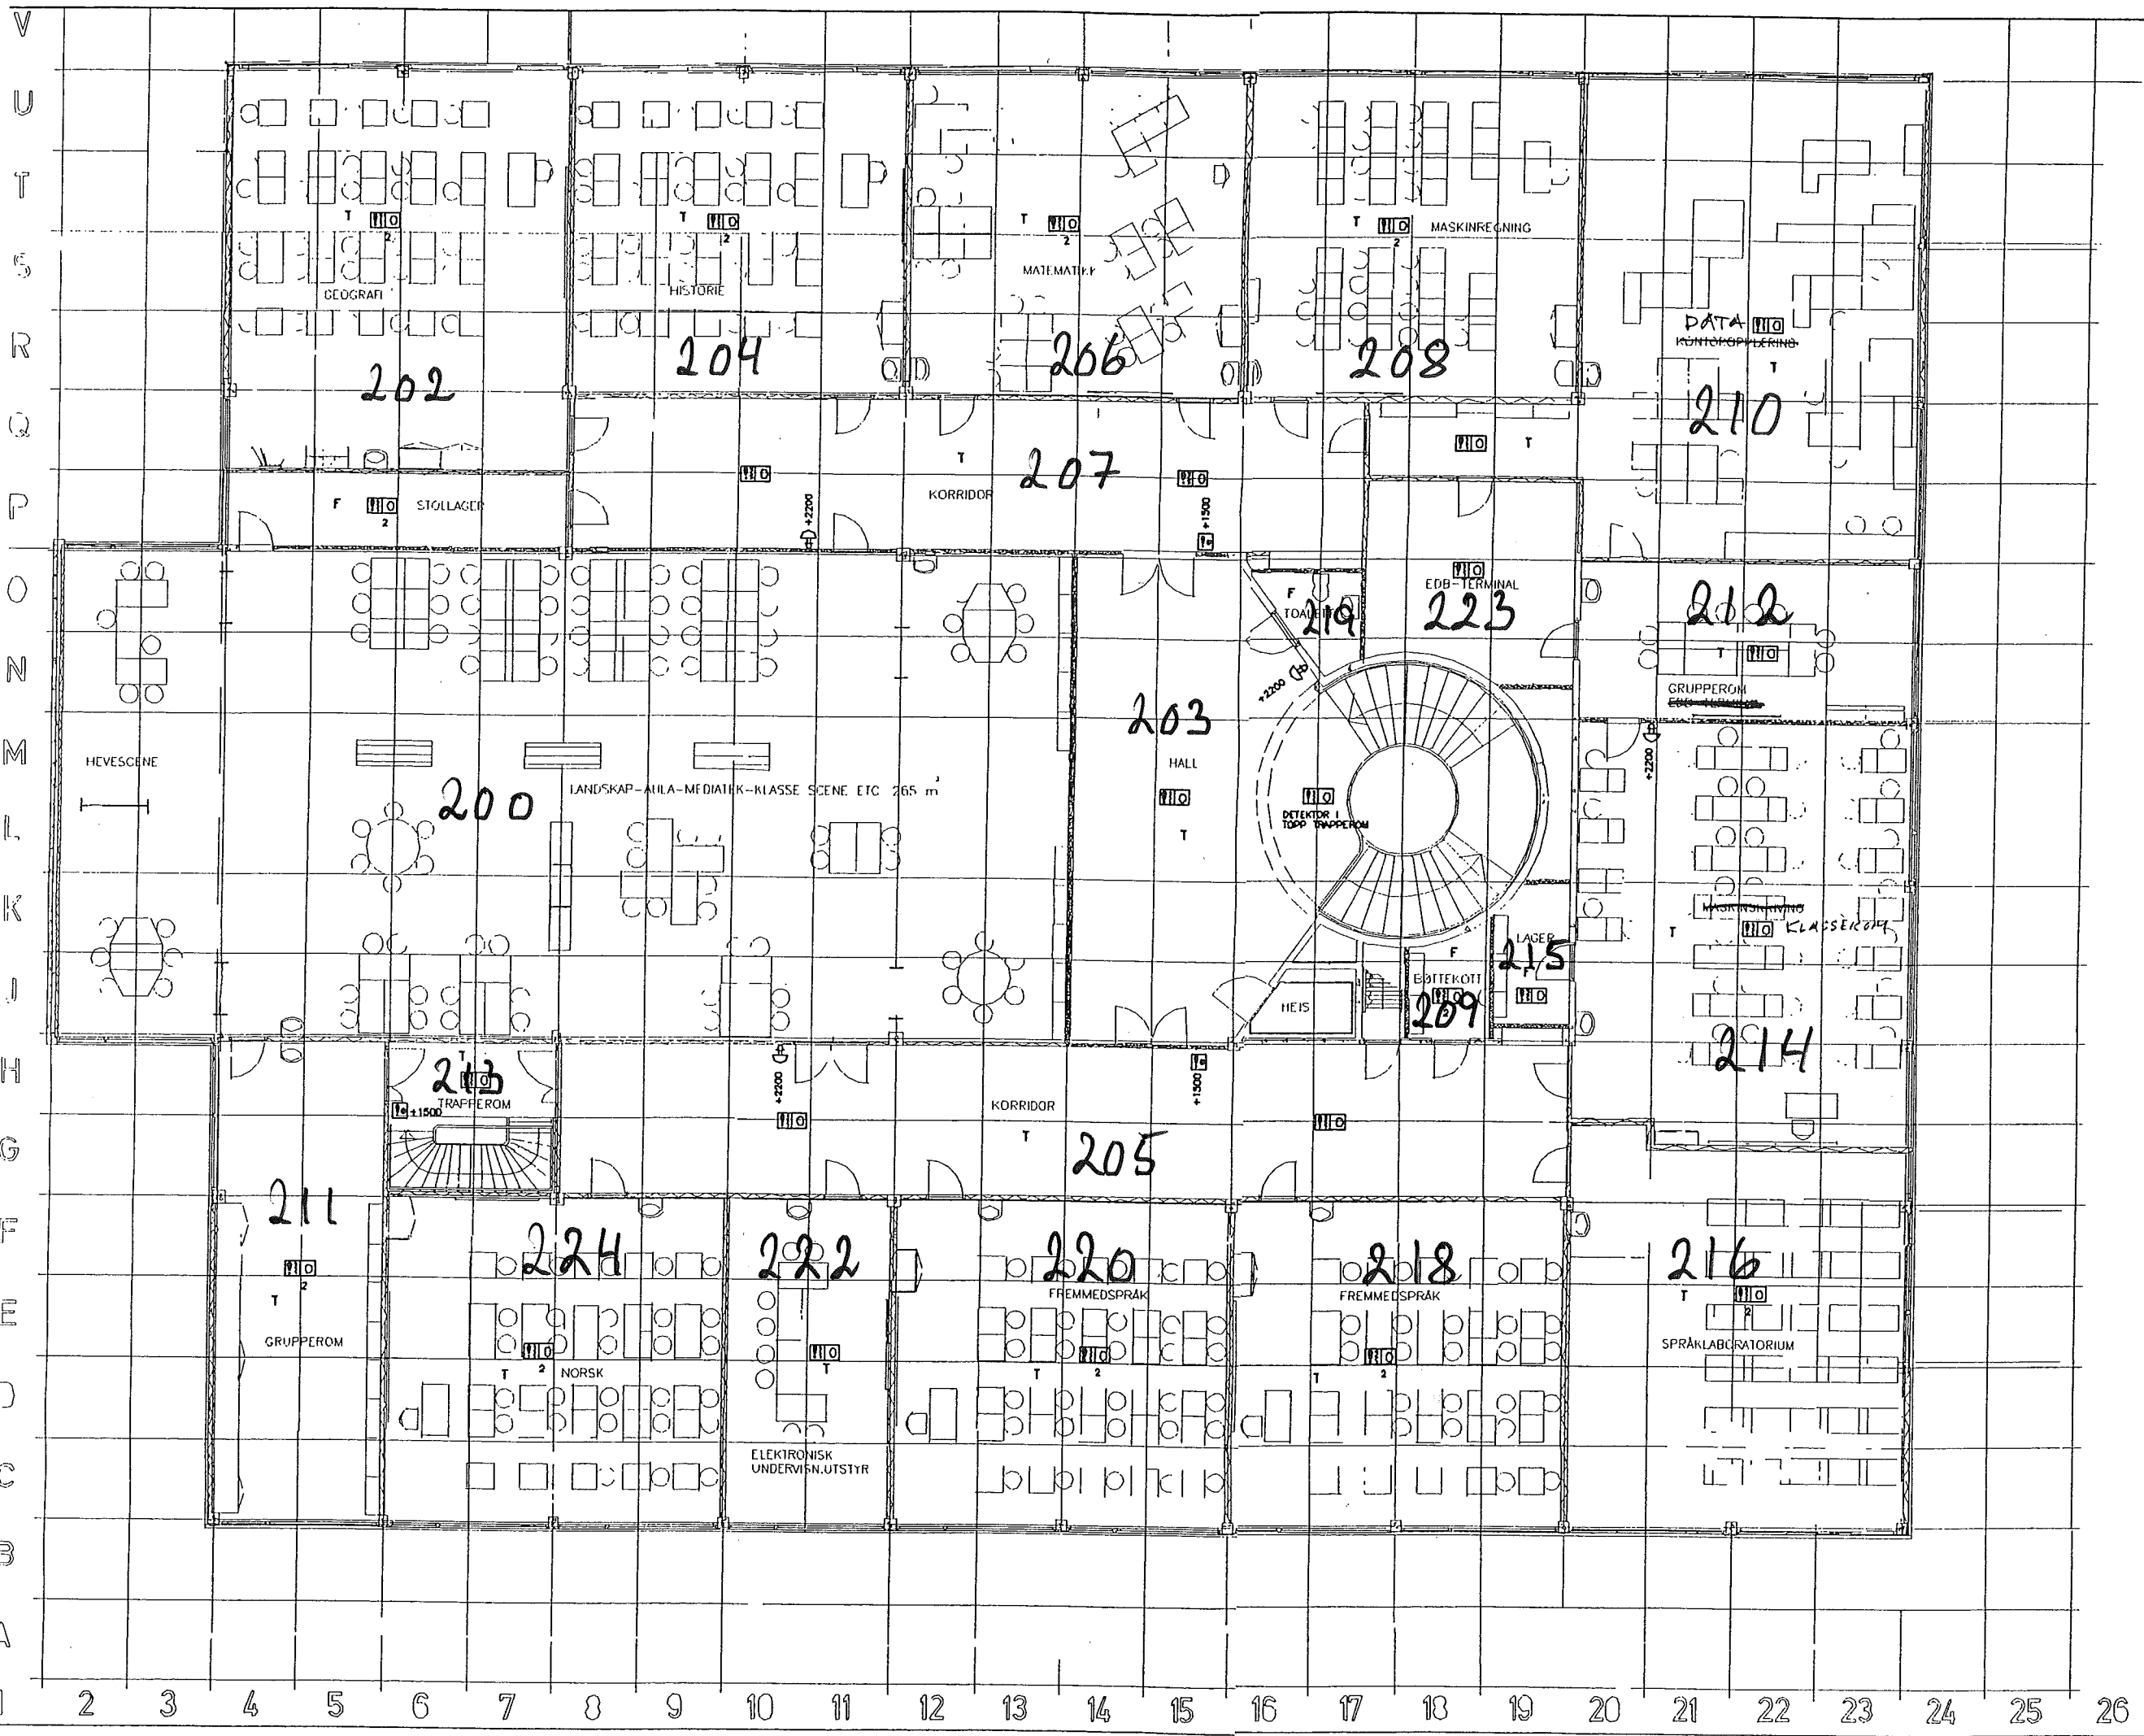

- T = Nedforet T- profilhimling
 - F = Fast nedforet gipshimling
 - RØYKDETEKTORER SOM EVT. KAN BLI UTTREKT OG BLI MONTERT PÅ ET SENERE TIDSPUNKT.
 - RØYKDETEKTOR
 - MANUELL BRANNVÆLDER
 - ALARMKLOKKE BRANN
- NB! RØYKDETEKTORER SKAL IKKE PLOSSERES NERU INNBLÅSNINGS- OG AVTREKKSVENTILER ENN 1.0 ME

FORELØPIG KOPPI 19.09.98

BYGG	PROSJEKTLEDER	NOB
STRANDA VIDAREGÅENDE SKOLE		DATO
PLAN 2. ETASJE		TEGNER
NYTT BRANNALARMANLEGG		MÅL
		TEGNING
		916

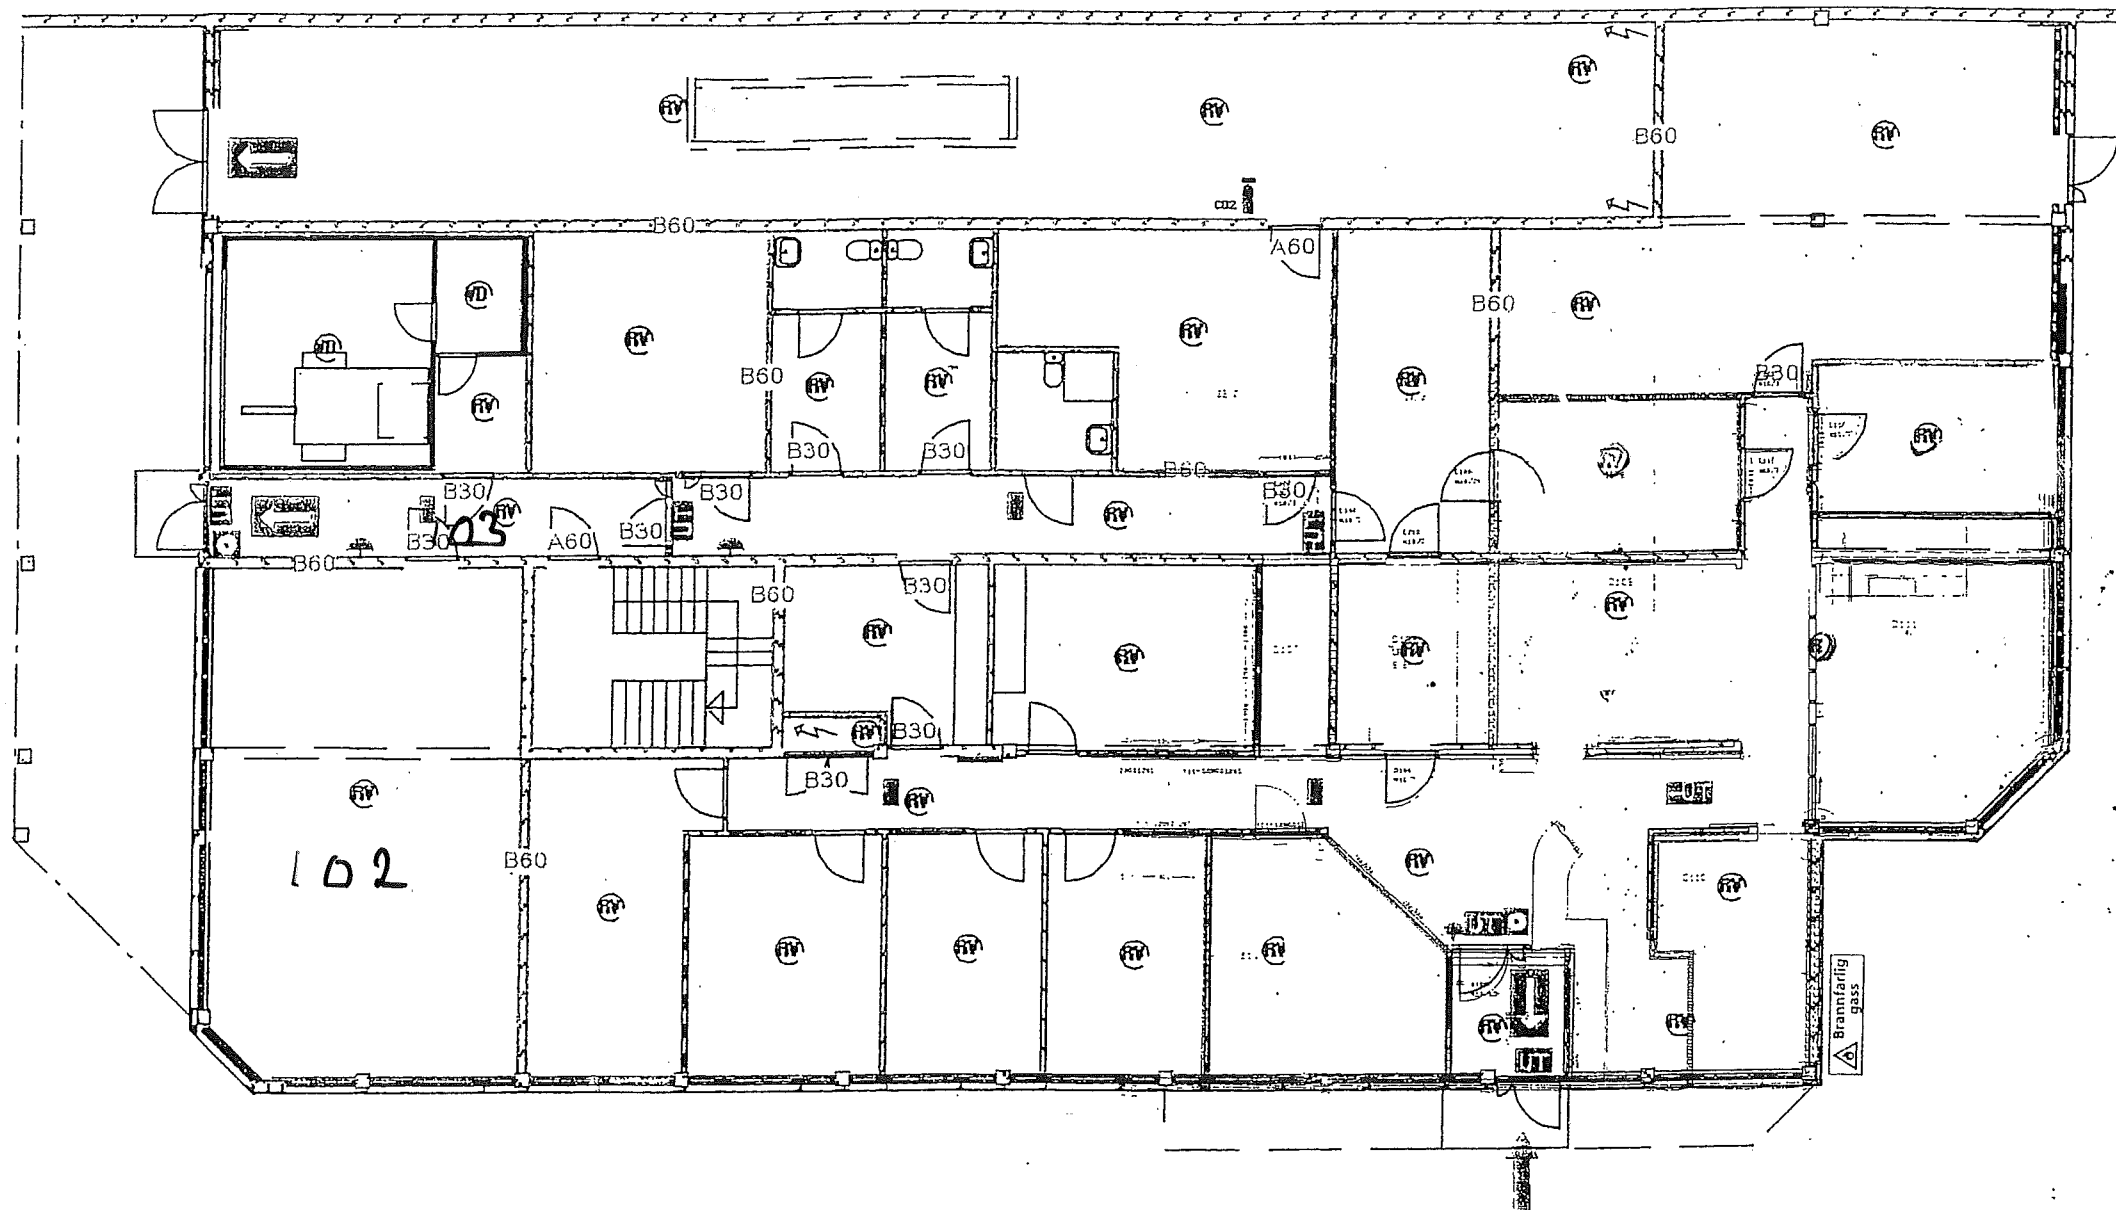

1. etasje.

Indre Sunnmøre
 Næringsmiddeltilsynet
 Brannvernplan
 1. ets.
 Mål 1:200
 Arkitektfirmaet
 Knut P. Bugge a.s.
 Molde sep '97



Skap utvendig
 På vegg.

Rømningsinformasjon



Branncelle B60



Hovedinngang



Rømningsvei



Skilt



Retningspil



Ledelys



Manuell brannmelder

Brannslukningsapparat



Brannslange



Håndslukker

Innstallasjoner



El. Tavle

Automatisk redskap




Røykvarsler



Varmedetektor



Klokke

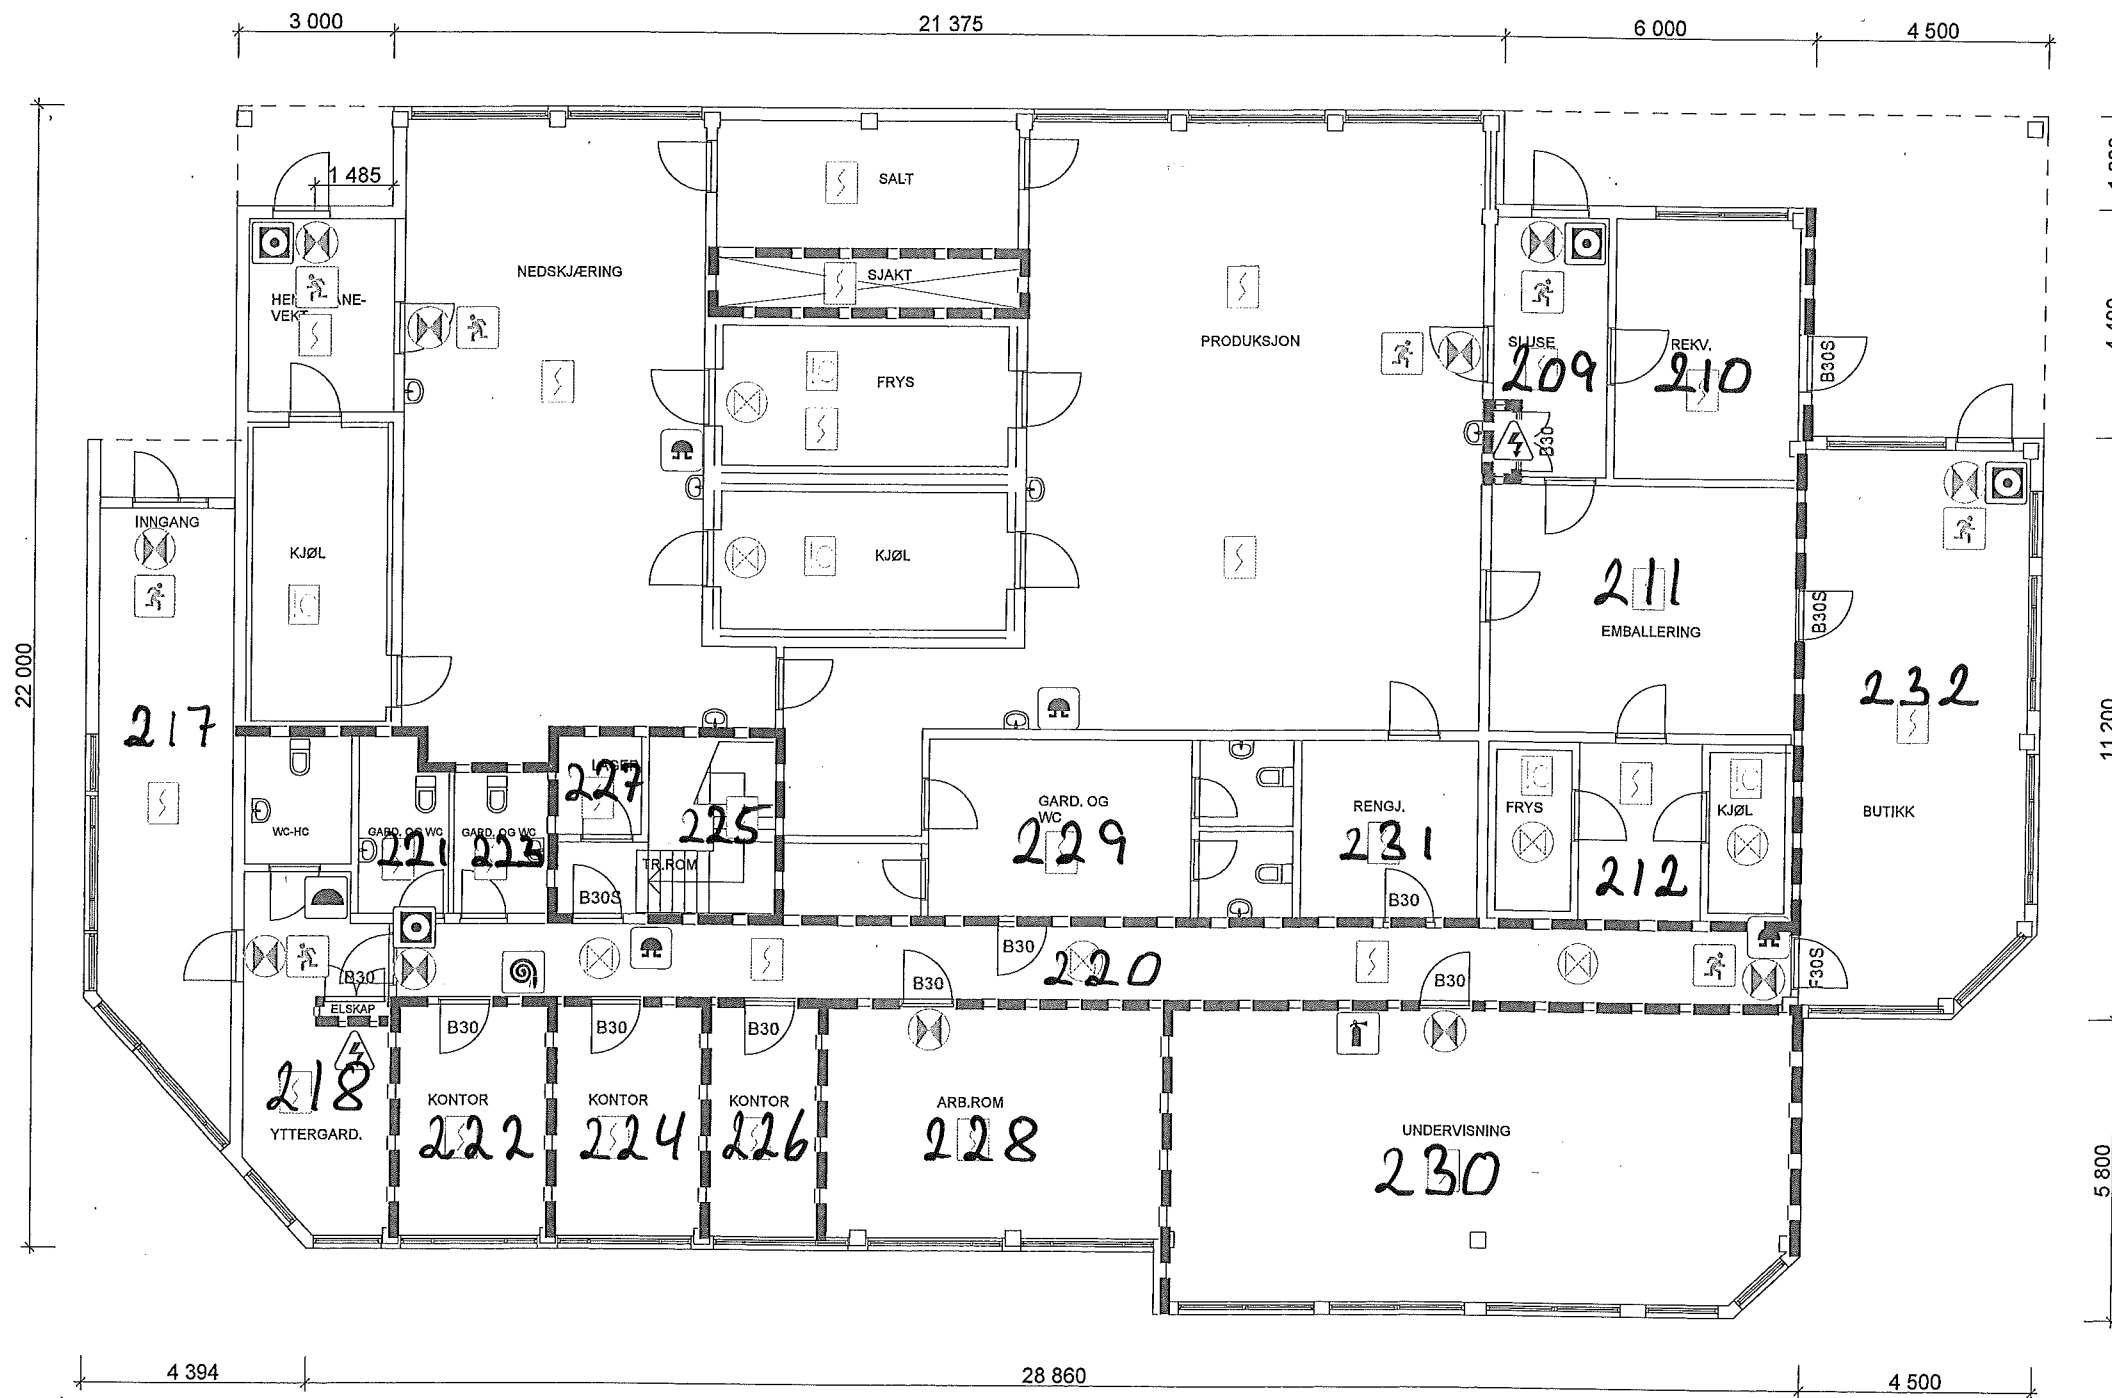

	BRANNCELLEBEGRÆNSENDE VEGG, B30
	BRANNCELLEBEGRÆNSENDE VEGG, B30
	BRANNSLØYKJÆR
	BRANNSLANGE
	ALARISENTRAL
	EL. TAVLE / -SKAP
	NØDUTGANG
	RØYKDETEKTOR
	VARMEDETEKTOR
	ALARMKLOKKE
	LEDELYS
	MÅRKEINGSLYS

FØREBELS TEIKNING

ETTER TEIKNINGSGRUNNLAG
FRÅ HANS A. BERGE

Index	Revidert	Dato	Sign	Kontroll
Seksjonsameiget Næringsfaghuset		Oppdrag nr. 09.014		
Brannteknisk teikning		Mål	Ulf	Konty
2. Etg.		1:100	GF	RRF
Teikningsnummer		Date 11.12.2009		
Flo Brannsikring AS		No brann/fellas/ BT600		
ARKITEKTUR - BYGGESAK - BRANNTÉKNIKK		Teikningsnummer 602.B		
TLF : 57 87 33 64 FAX : 57 87 34 38		Index		