

Innhenting av No-Dig-ledning, Malvik kommune

N




 Sjakt

 Sikringssoner

0 2,5 5 10 meter

Kartfremstilling: I. Sjøbakk, TRFK 10.03.2020

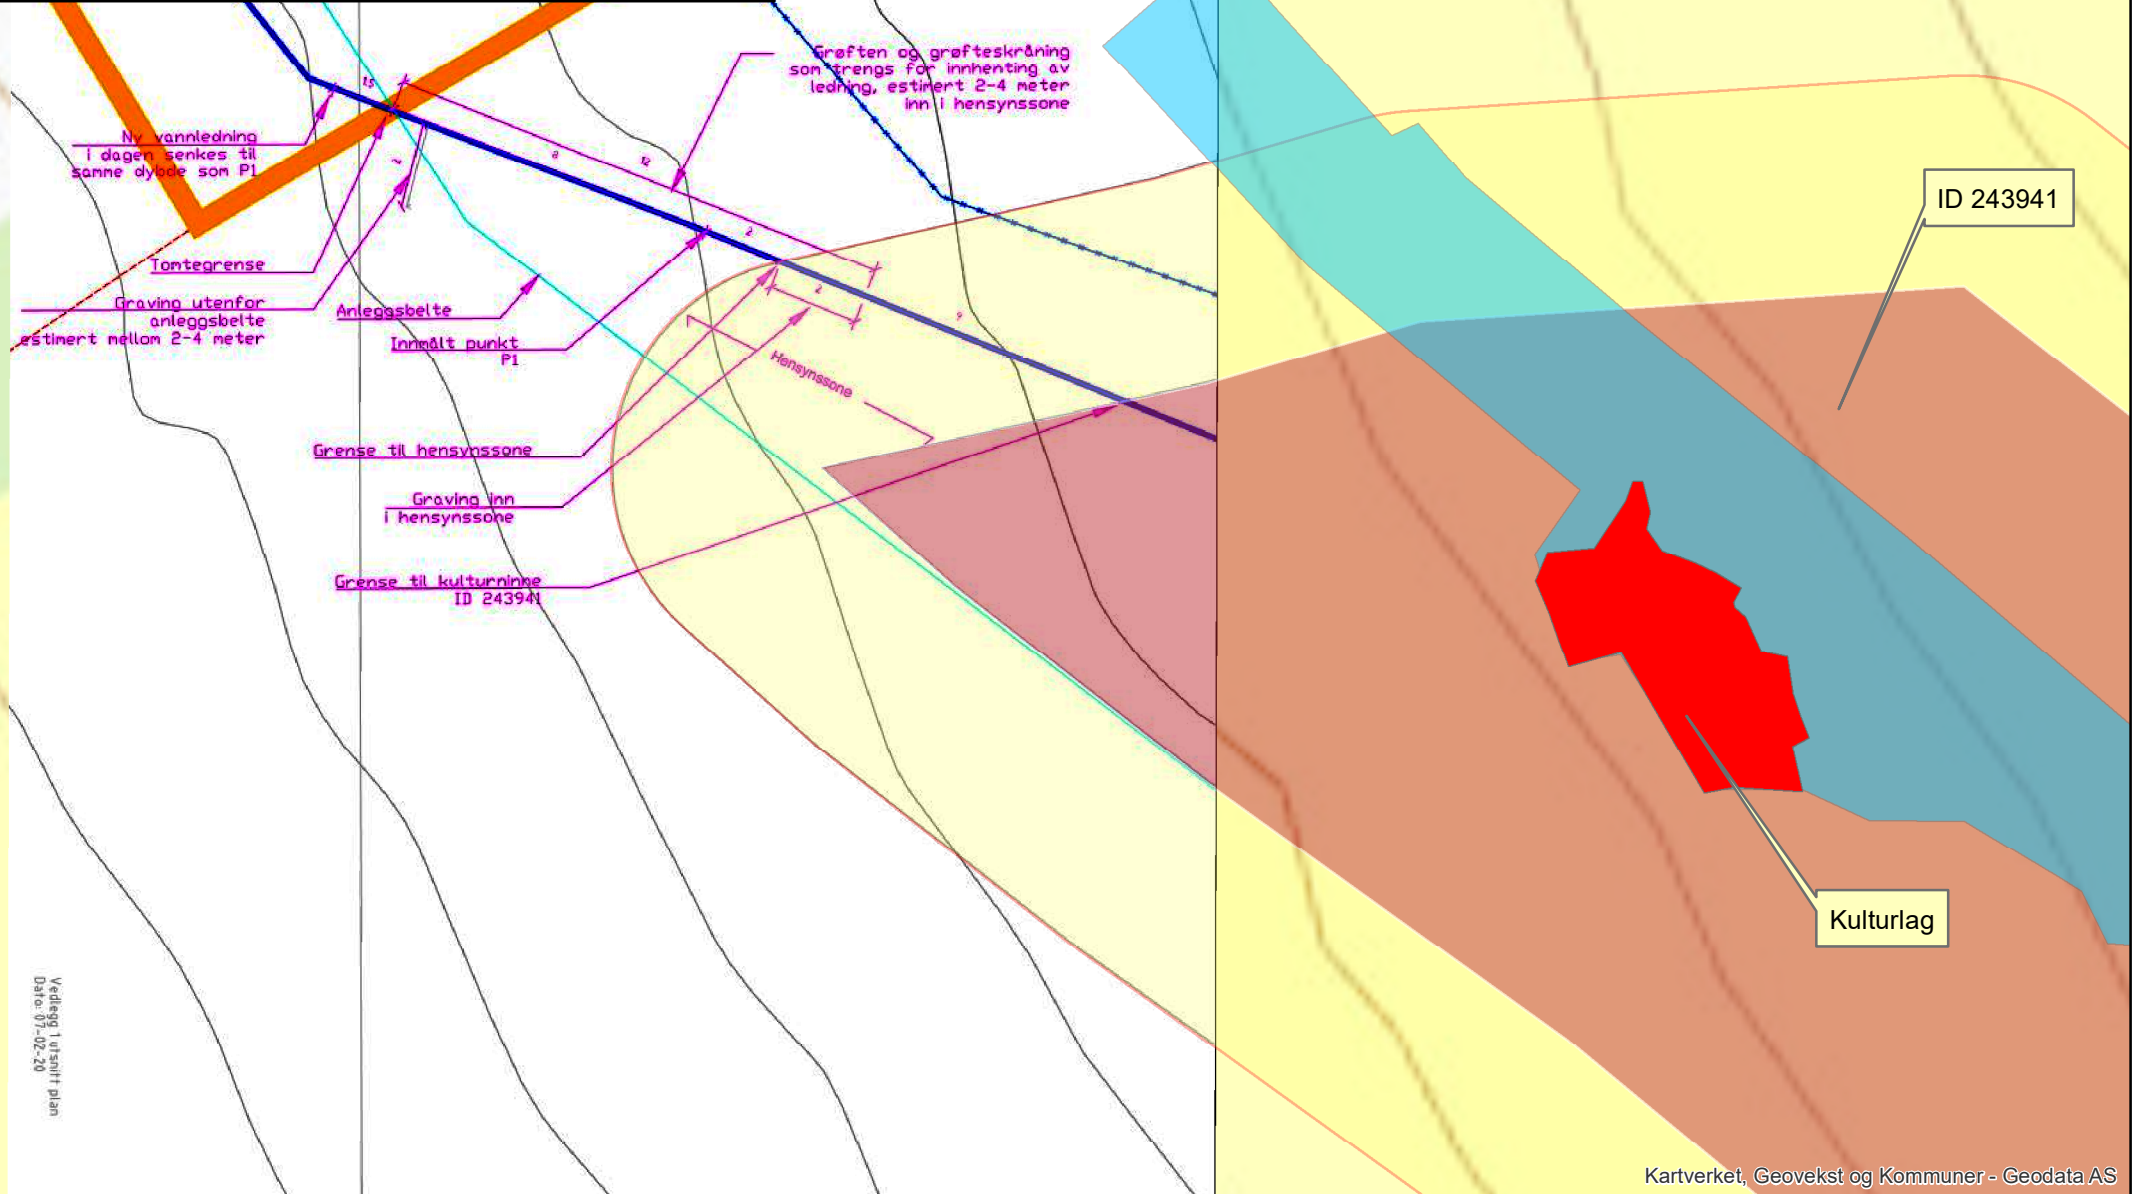

Vedlegg 1 utsnitt plan
Dato: 07-02-20