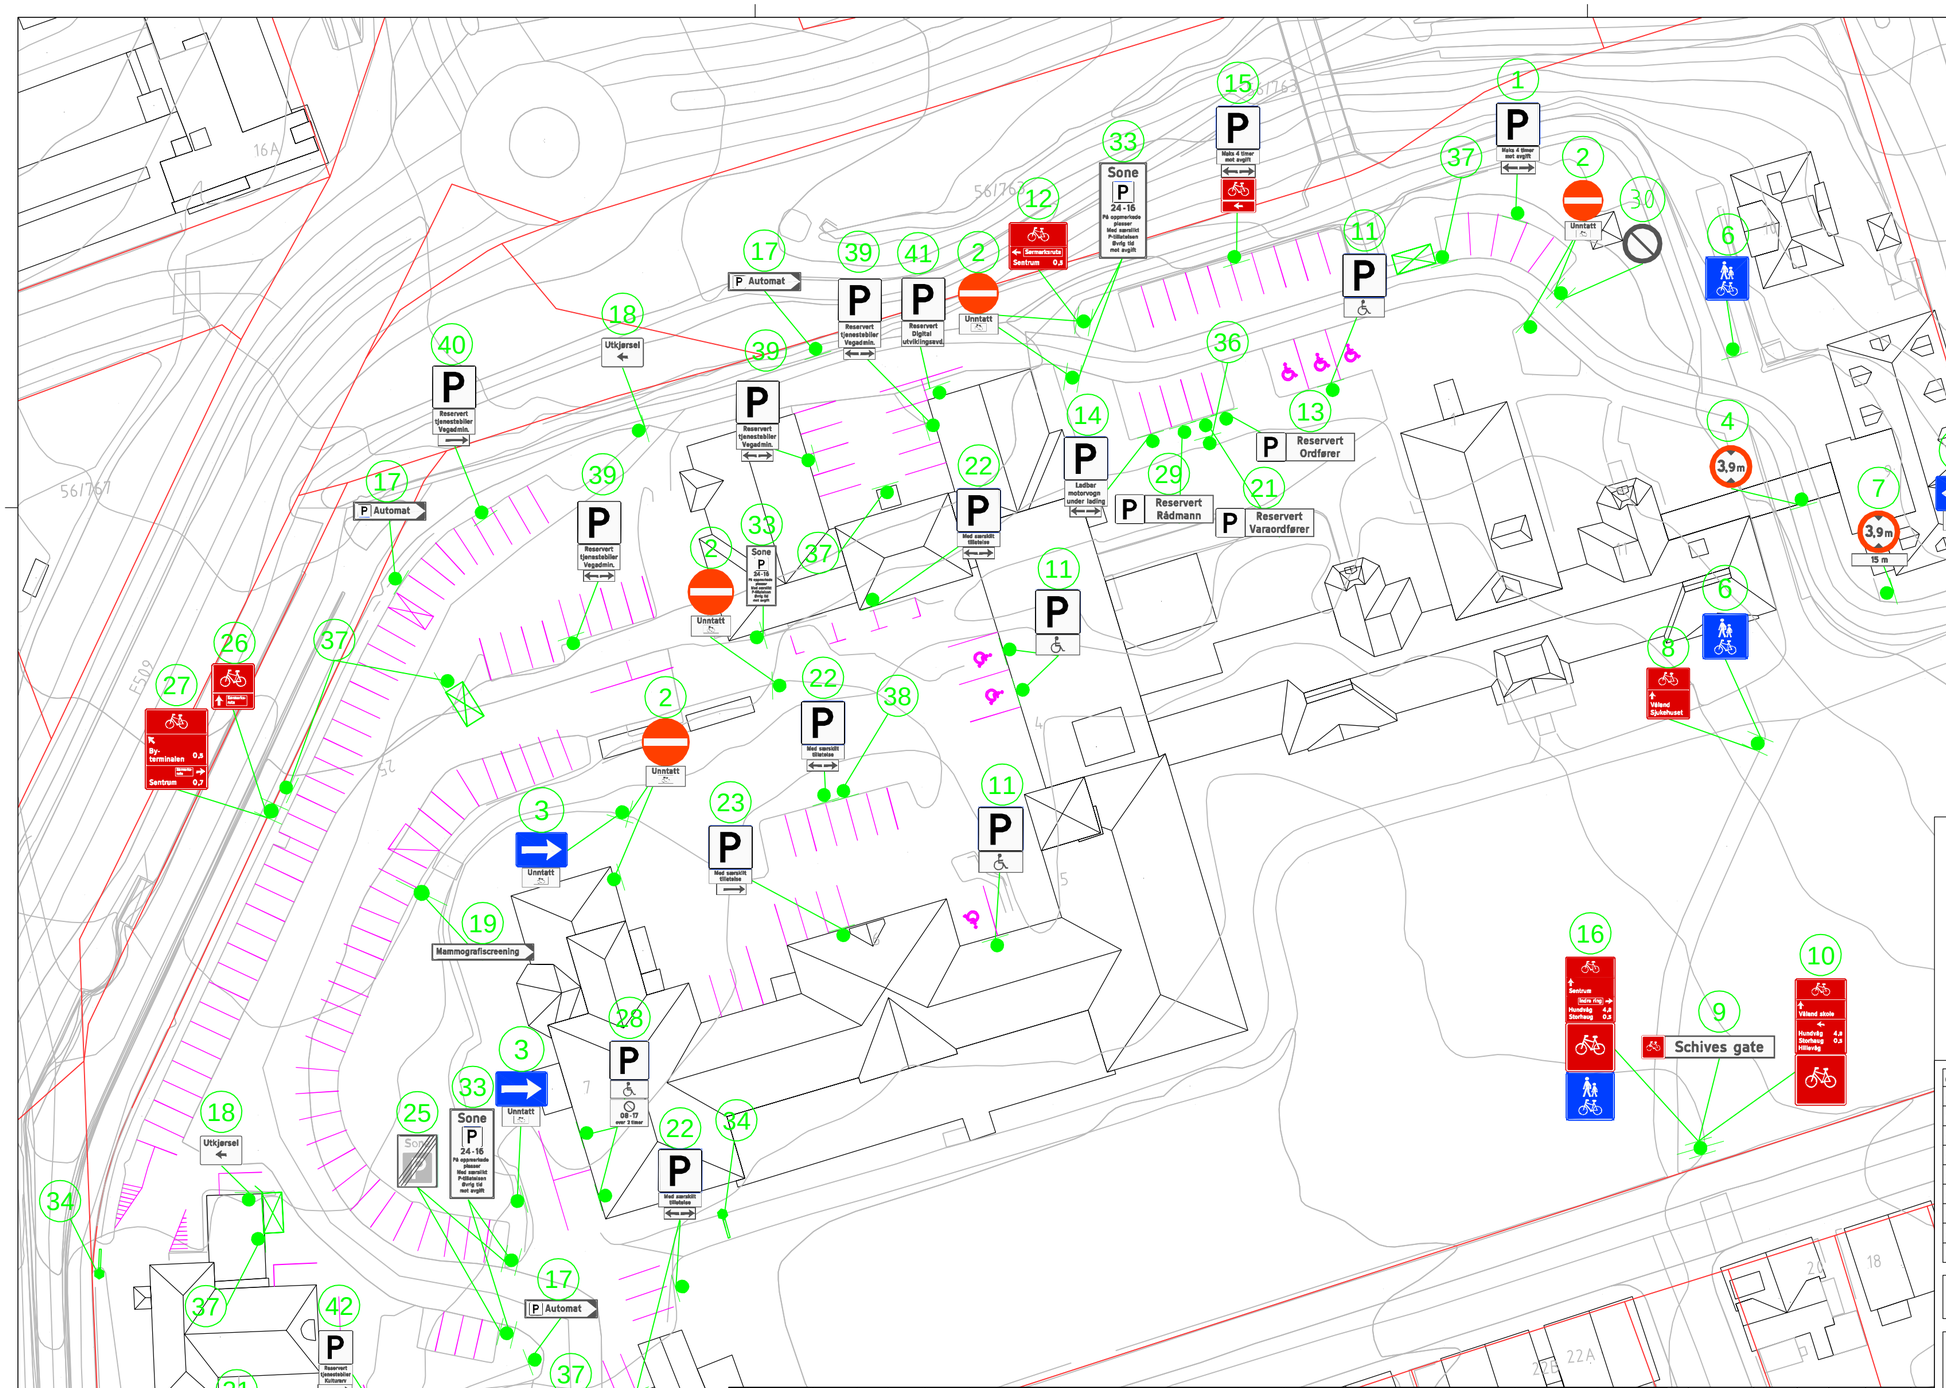

Tegnforklaring

- ensidig skilt
- tosidig skilt
- Veiviserfløy
- Sykkelsluse
- Parkeringsautomat

Merknad

Eksisterende skilt som er ikke med i skilt- og oppmerkingsplan skal fjernes.

Rev.	Tekst:	Rev.dato:	Tegn:	Kontr:
O-10	41 endret	10.02.20	IR	GC
O-09	42 Ny, Endret 39, 40 og 41	06.02.20	IR	GC
O-08	Endring i pos. 1 og 14 vedr. ladeplasser. Nr.39,40,41 nye	18.12.19	IR	GC
O-07	Justering etter kommentarer. Nye skilt 12A, 24 og 30 inn	16.08.17	AK	GC
O-06	Justering etter kommentarer	15.05.17	AK	GC
O-05	Justering etter kommentarer	06.04.17	AK	GC
O-04	Nye skilt for rygging og oppmerking HC-plasser	09.03.17	AK	GC
O-03	Revidert etter kommentarer	27.02.17	AK	GC
O-02	Revidert etter kommentarer	25.01.17	AK	GC

Skisseprosjekt

asplan viak

Prosjekt:
Skiltplan ved Rfk

Oppdragsgiver:
Stavanger Parkeringsselskap Kf

Skilt- og oppmerkingsplan

Oppdragsleder:	Koordinatsystem:	Målestokk:
GC		1:500
Oppdragsnr.:	Høydedatum:	Arkformat:
607444-01		A1

Tegn. nr: **T L 001** (Fag Type Etg. Løpenr.)

Rev. **O-10**

Pos.	Skiltegning	Skilt nr.	Størrelse	Folieklasse	Oppsetting	Antall	Merknad
1	P Reservert Tjenestebiler Vegadmin.	1P 808.557 828.1			Eksisterende	2	Skilt "Gå" er ikke med i oppmerking som er skilt om P-plass. Gå-skilt er fjernet.
2	Unntatt	302.0 807.6	LS 1 LS 1	1 1	60/700	6 HC 2 HC	
3		526.2 807.6	600x400mm LS 1	1 1	60/700	2 2 HC	
4	3,9m	314.8			Eksisterende		
5	P Reservert Tjenestebiler Vegadmin.	1P 808.557	LS	1	60/700 Skilt er satt på vegg. Nr 1 er satt på stolpe	2	
6		522			Eksisterende		
7	3,9m 15 m	314.8 802.0	1:70		Settes på eksist. stolpe	1 HC 1	
8	Vilkend Sjukehuset	753.2			Eksisterende		
9	Schives gate	729 + 755			Eksisterende		
10	Vilkend skole Hundvåg Storhaug Hillevåg	753.2 755			Eksisterende		
11	P	1P 807.8			Eksisterende		
12	Sentrum Indre ring Hundvåg 4,8 Storhaug 0,3	753.2			Eksisterende		
13	P Reservert Ordfører	1P+808.799	LS	1	60/700	1	
14	P Ladbar motorvogn under lading	1P 808.799 828.1	LS 150x400mm	1	60/700	1	Nytt skilt Ladbar motorvogn under lading" settes på stolpe. Eksisterende underskilt fjernes.
15	P Reservert Tjenestebiler Vegadmin.	1P 808.557 828.1 753.1			Eksisterende		
16		753.2 755 522			Eksisterende		
17	P Automat	713	1:105mm	1	60/700	3	
18	Utkjørsel	719.12			Eksisterende		
19	Mammografiscreening	713.0			Eksisterende		
20	Arkitekt Eckhoffs gate	729			Eksisterende		
21	P Reservert Varaordfører	1P+808.799	LS	1	60/700	1	
22	P Med særskilt tillatelse	1P 808.553 828.1	LS 150x400mm	1	60/700	4	
23	P Med særskilt tillatelse	1P 808.553 828.3	LS 150x400mm	1	60/700	1	
24	Sone P 08 - 18 (08 - 16)	2P	1:126	1	60/700	1	
25		3P	600x800mm	1	60/700	2	
26		753.2			Eksisterende		
27		753.2			Eksisterende		
28	P	1P 807.8 824			Eksisterende		
29	P Reservert Rådmann	1P+808.799	LS	1	60/700	1	
30		1P	LS	1	60/700	2	
31	P Reservert Driftsleder	1P+808.799			Eksisterende		
32	P Sone P 08 - 18 (08 - 16)	1P 808.799	LS	1	60/700	1	
33	P Sone P 08 - 17 over 2 timer	2P	1:126	1	60/700	5	
34							Skilt skal tåpe fjernet fra Eckhoffs gate, fjernet fra Kulturen allerede, skal fjernes.
36	Utkjørsel Kulturen		LS	1	60/700	1	Er nødvendig for mer informasjon
37	Informasjonsskilt LS	Informasjonsskilt	LS	1	60/700	6	Er nødvendig for mer informasjon
38	Informasjonsskilt LS	Informasjonsskilt	LS	1	60/700	1	Er nødvendig for mer informasjon
39	P Reservert Tjenestebiler Vegadmin.	1P 808.799 828.1	LS 150x400mm	1	60/700 eller på vegg, se oppligen	3	
40	P Reservert Tjenestebiler Vegadmin.	1P 808.799 828.3	LS 150x400mm	1	60/700	1	
41	P Reservert Digital utviklingsavd.	1P 808.799	LS 150x400mm	1	På vegg	1	
42	P Reservert Tjenestebiler Vegadmin.	1P 808.799	LS 150x400mm	1	På stolpe	1	